


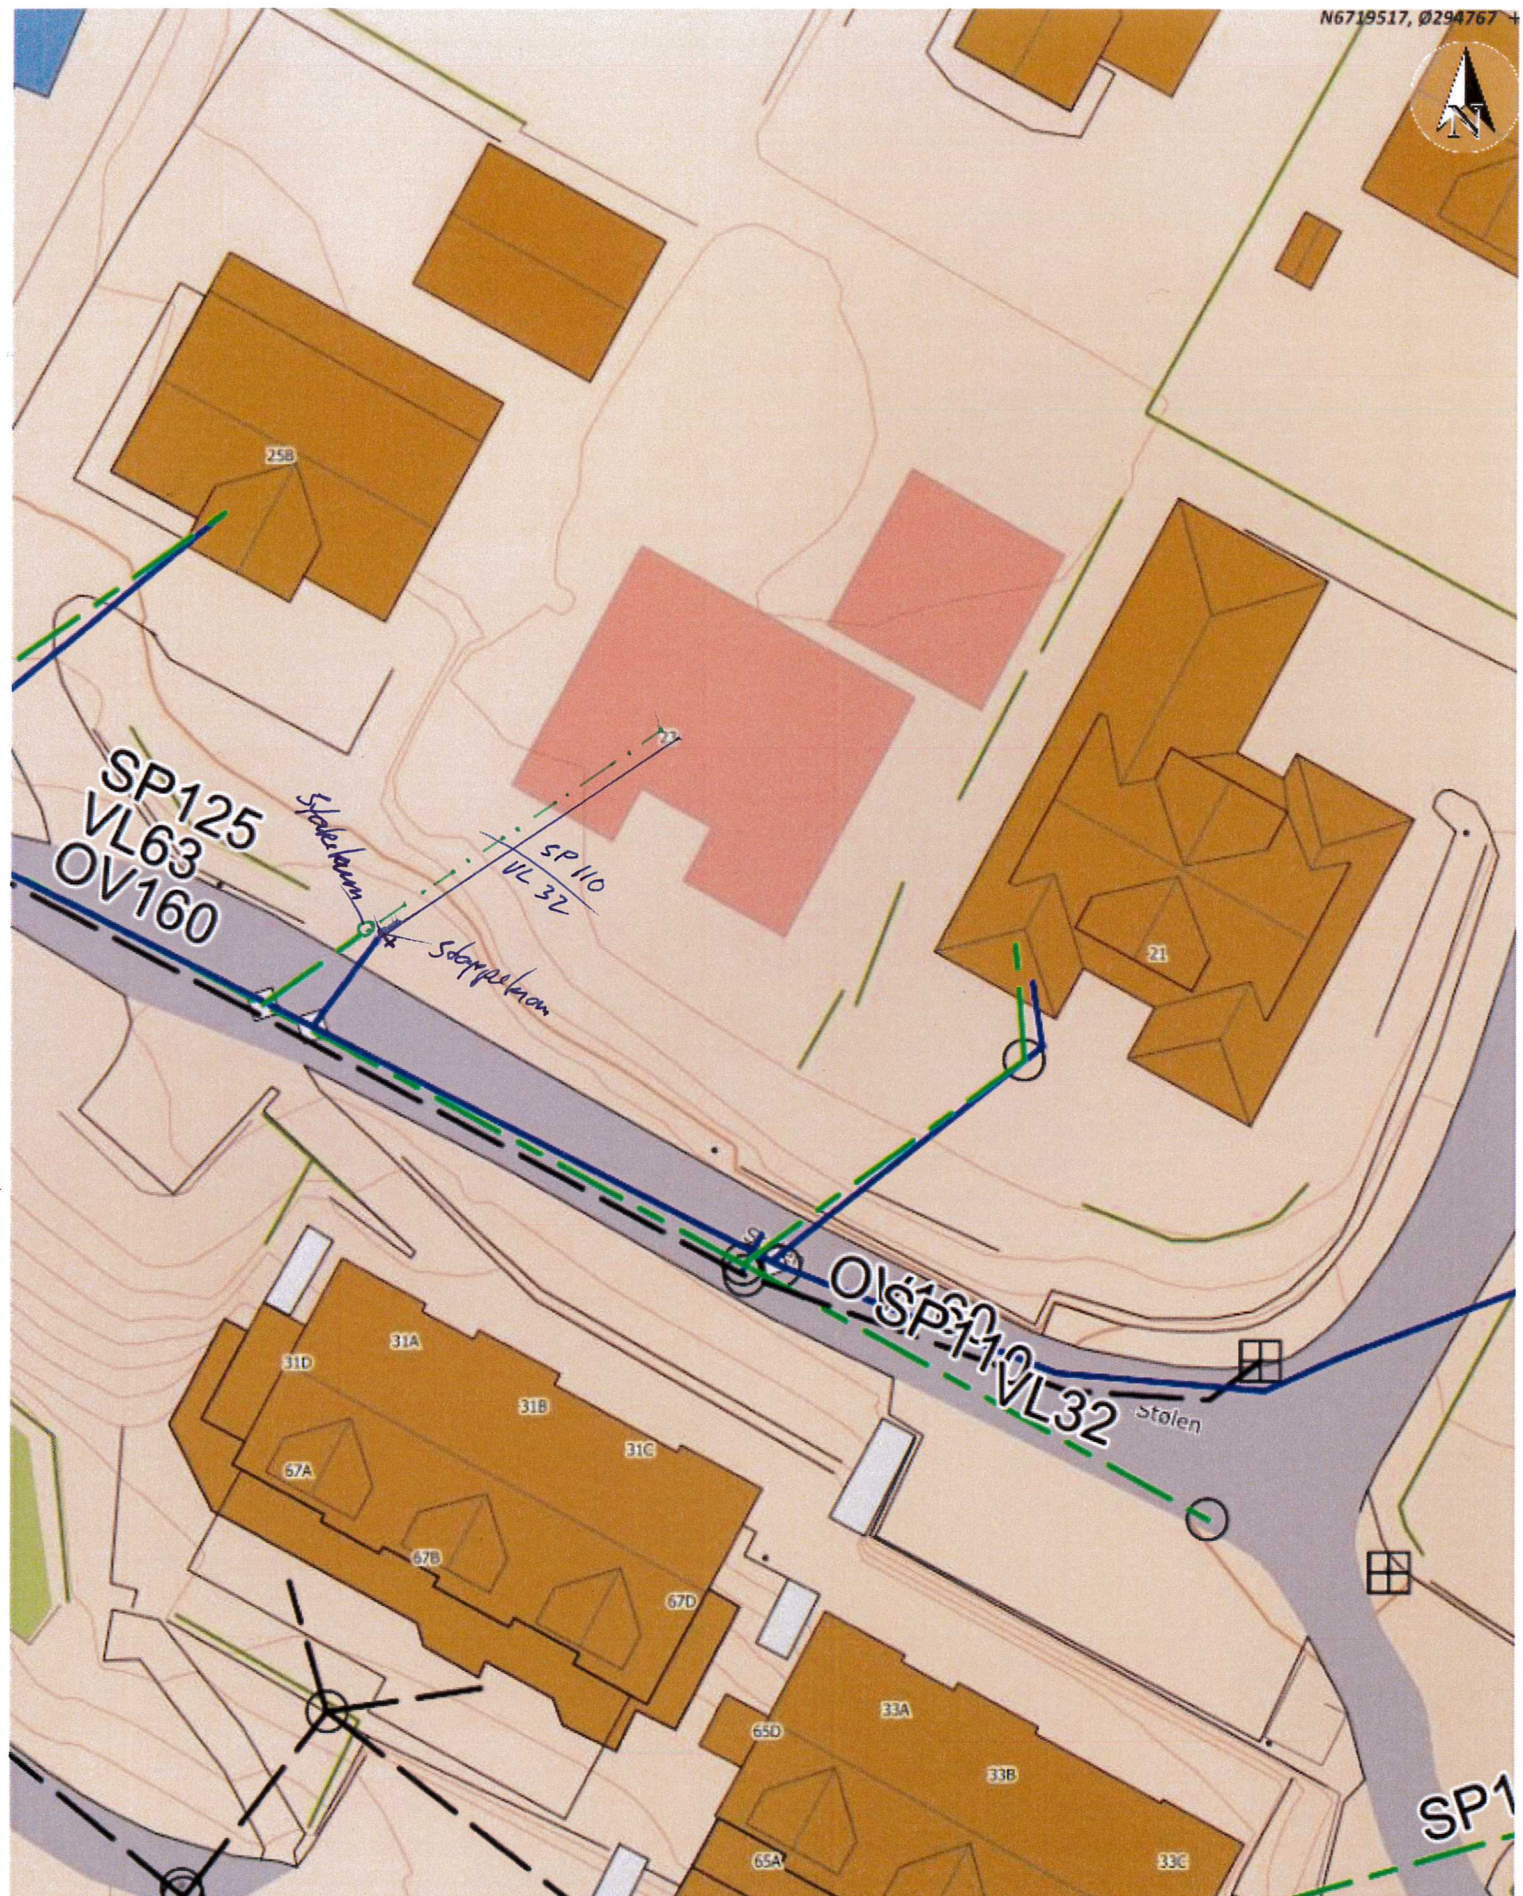

Situasjonskart -



Dato: 12-08-2020

Målestokk: 1:350

