


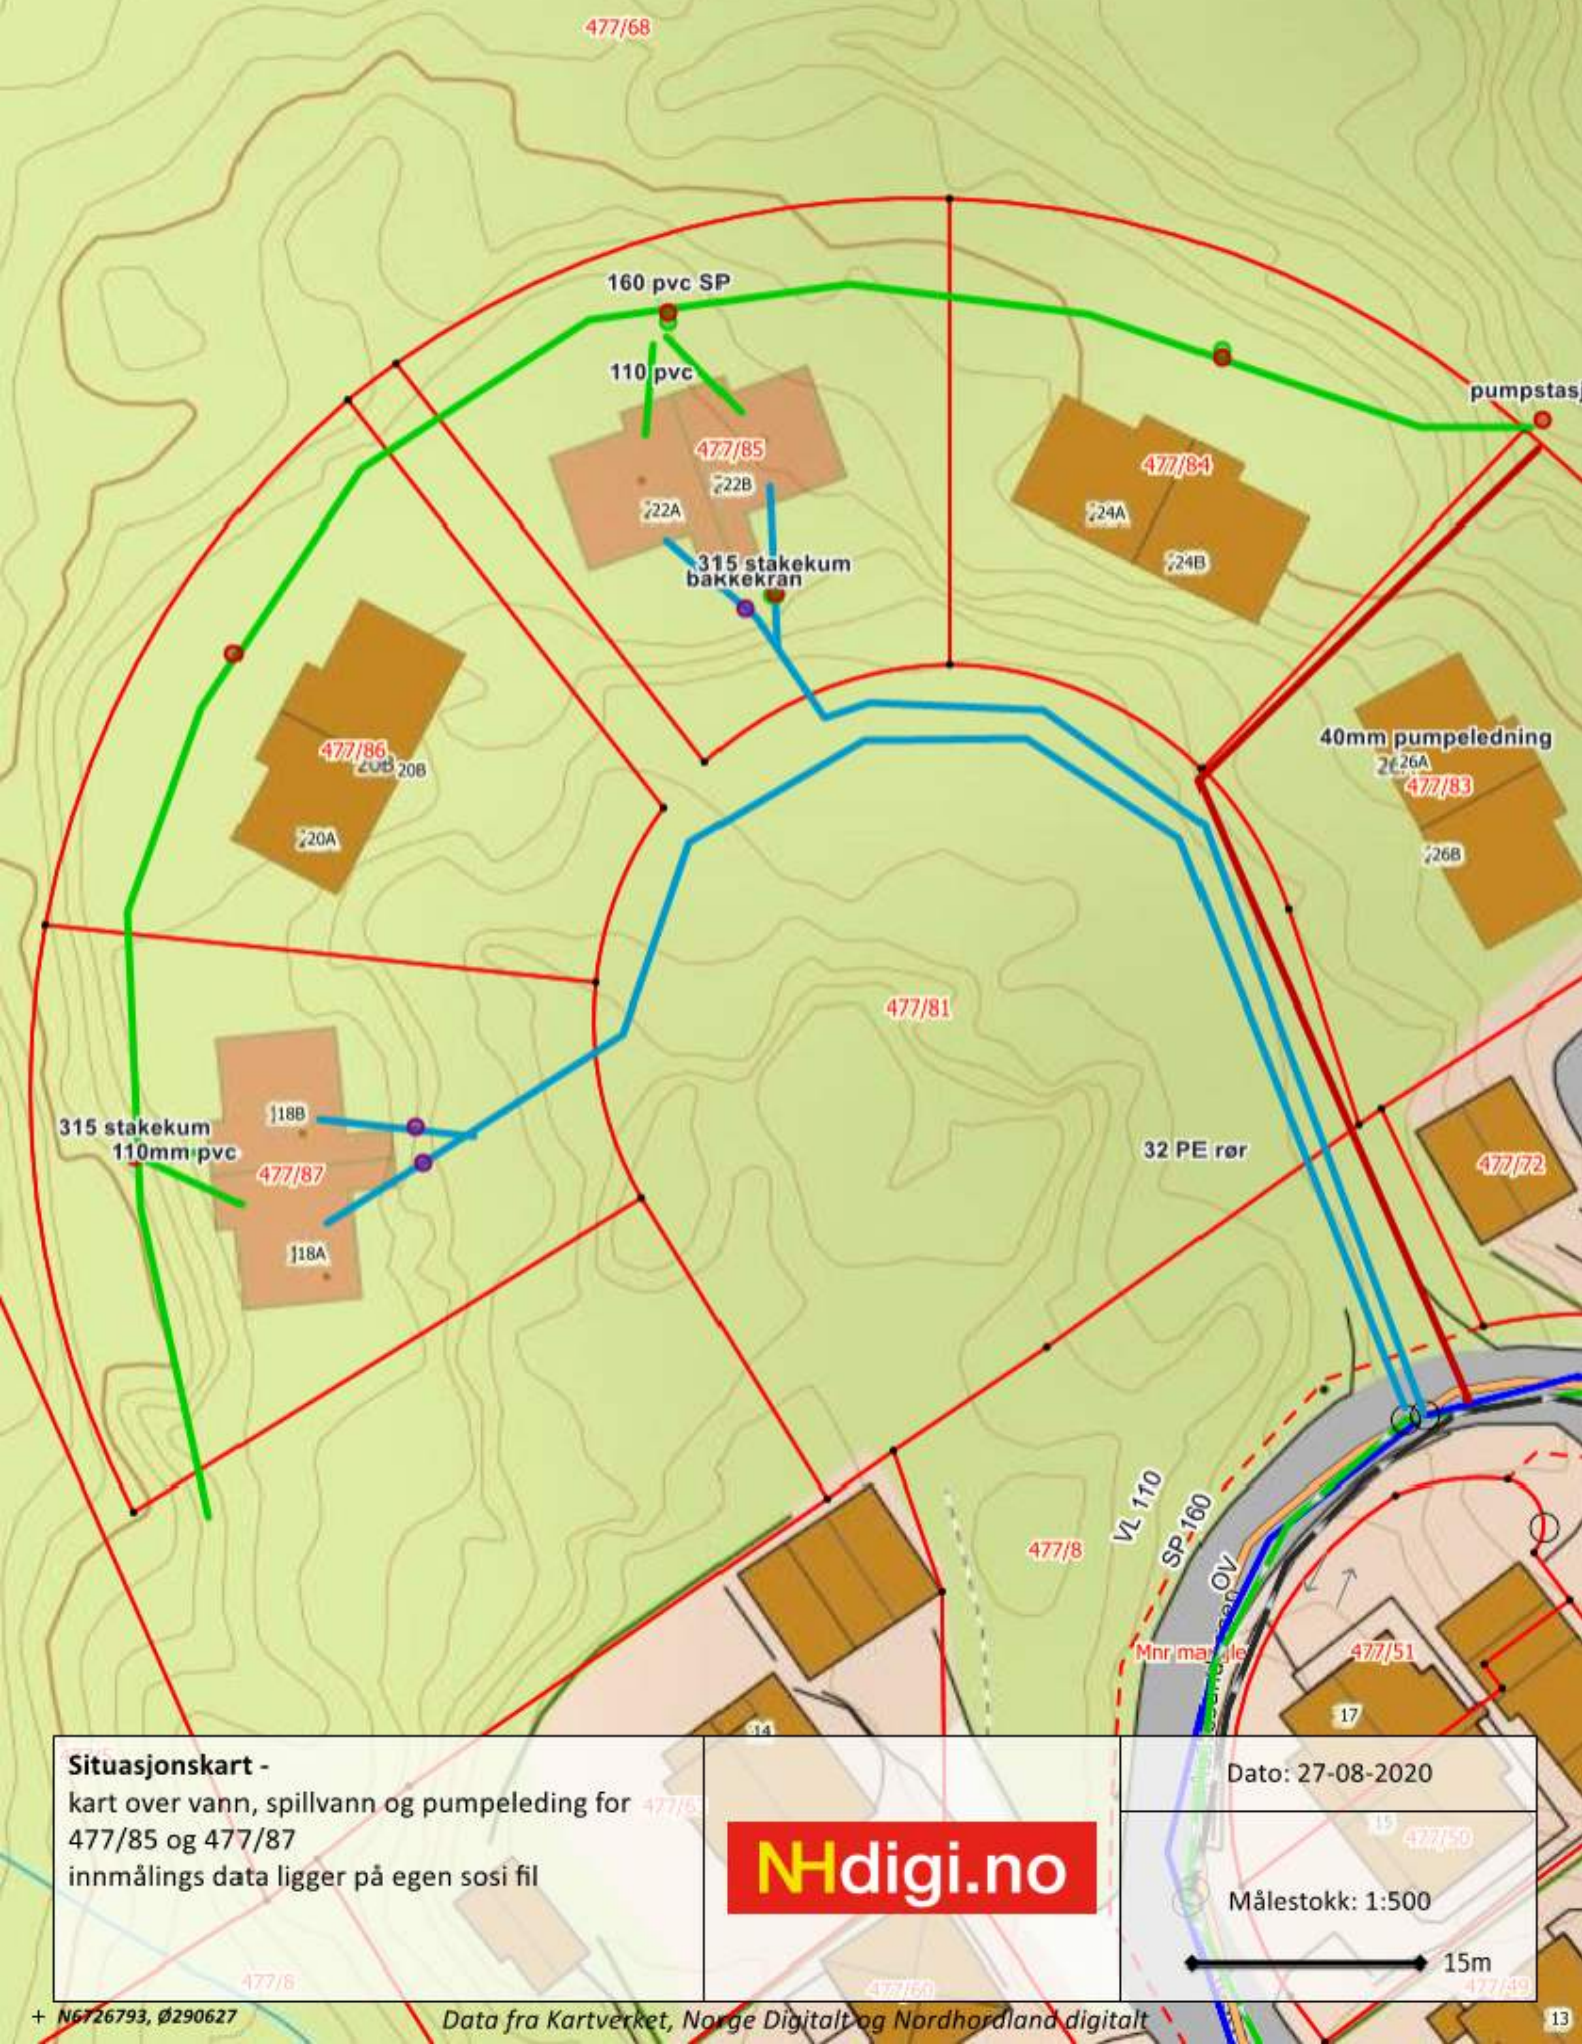

Situasjonskart -

kart over vann, spillvann og pumpeledning for 477/85 og 477/87
innmålings data ligger på egen sosi fil

NHdigi.no

Dato: 27-08-2020

Målestokk: 1:500

15m