

Ing Taule AS  
 Radøyvegen 1400  
 5936 MANGER

Referanser:  
 Dykkar:  
 Vår: 20/3443 - 20/53978

Saksbehandlar:  
 Anne Lise Molvik  
 anne.lise.molvik@alver.kommune.no


Dato:  
 01.09.2020

## Vi treng fleire opplysningar før vi kan behandla søknaden - gbnr 212/108 Eikanger øvre


**Tiltak:** Oppføring av bustadhus  
**Byggjestad:** Gbnr: 212/108  
**Tiltakshavar:** Ing Taule AS  
**Ansvarleg søker:** Ing Taule AS

Kommunen stadfestar å ha motteke dykkar søknad om endring av tiltak 14.08.2020. Vi forstår av søknaden at endring omfattar høgdeplassering av bustad der topp golv vert heva frå kote + 11,5 til kote + 11,9, endra plassering av tørrmur mot vest som no er trekt noko lenger aust. Av situasjonskartet som følger søknaden går det fram at det også skal etablerast mur med høgde 1,2 meter langs grense mot gbnr 212/109 og kommunal veg.

Godkjend situasjonsplan

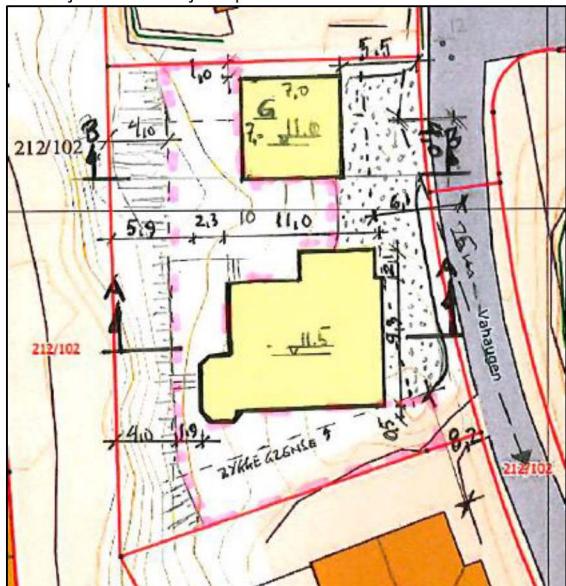

Omsøkt endring

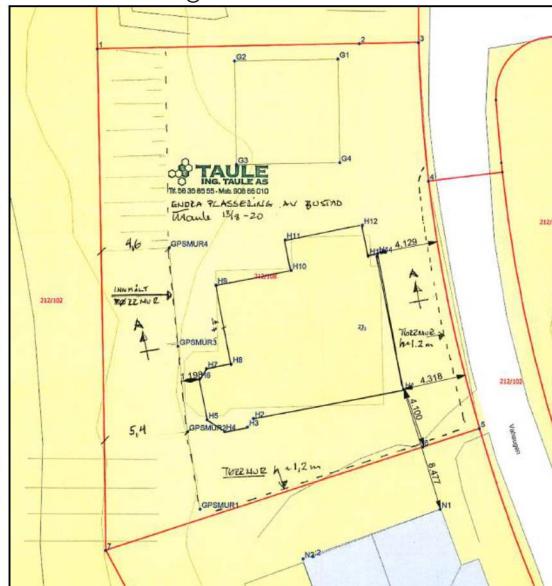

## **Mottakskontroll**

Kommunen har kontrollert søknaden og finn at den ikkje er fullstendig. Vi ber om at søknaden vert supplert med følgjande dokumentasjon:

1. Gjenpart av nabovarsel.
2. Avstand mellom mur og nabogrense må førast på situasjonsplanen.
3. Det må sendast inn eit oppriss av ny mur.
4. Delar av muren er plassert i strid med byggegrensa mot veg og det må søkjast om dispensasjon.
5. Det må innhentast samtykke frå nabo på gbnr 212/109 til plassering av mur slik det er søkt om, eller søkjast om dispensasjon frå pbl § 29-4.

Kommunen ber om at tilleggsinformasjon vert sendt inn samla innan **01.10.2020**. Dersom informasjonen ikkje er sendt til kommunen innan fristen, vert saka tatt til handsaming ut frå dei opplysningsane som ligg i søknaden.

Det vert gjort merksam på at dette ikkje er ein fullstendig gjennomgang av søknaden. Denne tilbakemeldinga er gjort på bakgrunn av dei forholda som er kontrollert ved kommunen sin mottakskontroll. Vi oppmodar søkjar om å ta ein ny gjennomgang av søknaden før innsending av etterspurd dokumentasjon slik at ein unngår ytterlegare forsenkingar i saksgangen.

## **Sakshandsamingsfrist**

Tidsfristar for sakshandsaming går fram av plan- og bygningslova § 21-7, jf. SAK § 7-1.

## **Gebyr**

Gebyr vert rekna ut i frå Lokal forskrift om gebyr for teknisk forvaltingsteneste. Det vert sendt ut krav om gebyr i samsvar med gjeldande forskrift når saka er ferdig handsama.

Med vennleg helsing  
Alver kommune, Plan og byggesak

Marianne Aadland Sandvik  
Avdelingsleiar

Anne Lise Molvik  
Rådgjevar

*Dette dokumentet er elektronisk godkjent og har difor ingen signatur.*

### **Kopi til:**

Ing Taule AS Radøyvegen 1400 5936 MANGER

### **Mottakarar:**

Ing Taule AS Radøyvegen 1400 5936 MANGER