



Miranda Kate Andås  
Leknesvegen 167  
5915 HJELMÅS

Referanser:  
Dykkar:  
Vår: 20/13326 - 20/54293

Saksbehandlar:  
Anngunn Marie Gullbrå  
anngunn.gullbra@alver.kommune.no

Dato:  
02.09.2020

## Adresseendring frå Leknesvegen 161-169 til Fløsvikvegen 42-50

Administrativt vedtak: Saknr: 882/20

### VEDTAK:

Med heimel i Lov nr 101 av 17. juni 2001 om eigedomsregistrering (matrikkellova) § 21 og tilhøyrande forskrift kap.12, og felles kommunale retningslinjer til lovheimelen for kommunar i regionen Nordhordland og Gulen, har Alver kommune gjort følgjande adressesildeling:

Gbnr	Brukseining	Eksisterande adresse/ husnr.	Ny tildelt adresse/husnr.
195/67	H0101 (B)	Leknesvegen 169	Fløsvikvegen 42
195/47	H0101 (B)	Leknesvegen 167	Fløsvikvegen 44
195/43	H0101 (B)	Leknesvegen 163	Fløsvikvegen 48
195/43	H0101 (F)	Leknesvegen 165	Fløsvikvegen 46
195/29	H0101 (F)	Leknesvegen 161	Fløsvikvegen 50

Kommunen har registrert vedtaket i det nasjonale adresseregisteret Matrikkelen.

Kommunen har kjøpt inn nye husnummerskilt som vert levert i postkasse, eller pr post om postkasse ikkje finnast. Adressene er klar til bruk.


Sjå også plasseringa av adresser i kartutsnitt på neste side.

### Saka gjeld:

Det er godkjent ei større utbygging på ein sideveg til Leknesvegen, som oppfyller krava til eigen adresseparsell. Nytt namn på adresseparsellen er Fløsvikvegen. Eksisterande adresser til denne sidevegen vert omadressert til Fløsvikvegen.

## Vurdering:

Tildeling av adresse er i tråd med retningslinjer for adresse-tildeling / -endring og adresse vert difor tildelt slik det går fram av vedtak og kart.

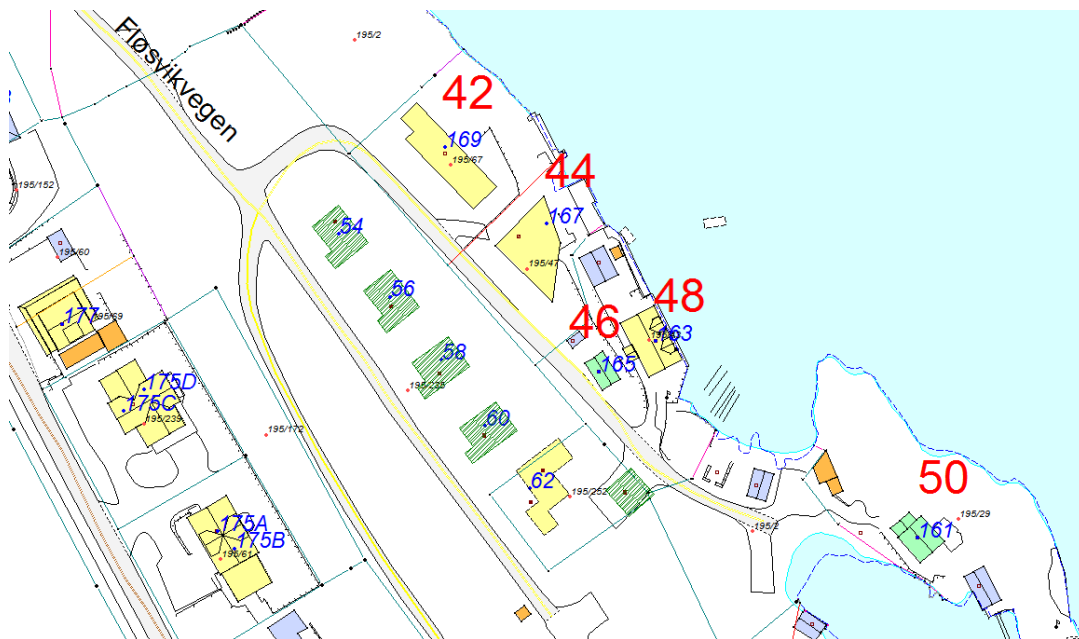

Eigar er ansvarleg for å merke adressa med godkjendtt husnummer-skilt med svarte tal på reflekterande botn ( sjå døme) og i nokre tilfeller også eventuelt nødvendig tilvisings-skilt.



Du finn meir informasjon om slike skilt på kartverket sine nett sider:

<https://www.kartverket.no/eiendom/adressering/Kommunen-som-adressemyndighet/adresseveilederen/11-Skilting/113-Adresseskilt-og-merker/1133-Adressenummerskilt/>

## Regelverk

- Lov nr 101 av 17. juni 2001 om eigedomsregistrering (matrikkellova) § 21
- Forskrift om eigedomsregistrering ( matrikkelforskrifta) Kap. 12.
- Felles kommunale retningslinjer til lovheimelen for kommunar i regionen Nordhordland og Gulen

## Mynde

Saka er handsama og avgjort administrativt i medhald av delegert mynde, jf. kommunelova § 23 nr. 4 og gjeldande delegeringsreglement.

## Klage

Vedtaket er eit enkeltvedtak etter reglane i lov om offentlig forvaltning (fvl). Vedtaket kan klagast på til kommunen, jf. fvl. §§ 28-36. Klagefristen er 3 veker, jf. fvl § 29 (1). Det er nok at klagen er postlagt innan fristen går ut. Klagen skal sendast skriftleg til kommunen. I klagen skal det gå fram kva det vert klaga på i vedtaket, og kva endringar ein ønskjer. Klagen skal grunngjevast.

Før det kan reisast søksmål om vedtaket er gyldig eller krav om erstatning, må høve til å klage på vedtaket vere nytta fullt ut, jf. fvl. § 27b.

Ved all vidare kontakt i denne saka, ver venleg og referer til saknr.: 20/13326

Med vennleg helsing  
Alver kommune, Kart og oppmåling

Tommy Veland  
Avdelingsleiar

Anngunn Marie Gullbrå  
avdelingsingeniør

*Dette dokumentet er elektronisk godkjent og har difor ingen signatur.*

## Mottakarar:

Alexander Bue Gjerstad	Leknesvegen 169	5915	HJELMÅS
Kari Kvamsaas Dahle	J L Mowinckels vei 31	5145	FYLLINGSDALEN
Kristin Fonnes Romarheim	Leknesvegen 163	5915	HJELMÅS
Kåre Romarheim	Leknesvegen 163	5915	HJELMÅS
Miranda Kate Andås	Leknesvegen 167	5915	HJELMÅS
Torbjörg Grøttveit Gjerstad	Leknesvegen 169	5915	HJELMÅS
Trygve Andås	Leknesvegen 167	5915	HJELMÅS