

Hilland Sør Velforening
Kristin Wenneberg
5911 ALVERSUND

Referanser:
Dykkar:
Vår: 20/8430 - 20/54338

Saksbehandlar:
Irene Wilhelmsen
irene.wilhelmsen@alver.kommune.no

Dato:
04.09.2020

Svar - vedk. ønskje om overtakelse av fellesareal og felles privat veg - gbnr 134/400

Vegen Hilland Sør velforening har ønskje om å ta over er regulert som fellesveg. Det har vore fleire høve i denne reguleringsplanen som ikkje har vore tilfredstilande. Nokre av punkta er avklart, bl.a ei avkjørsle over regulert fellesareal som ikkje er på reguleringsplan. Kommunen kan ikkje finne ferdigattest på denne.

Kommunen har tatt over den delen av vegen som er regulert til kommunal veg. Det er ikkje er utført tilfredstilande drenering av avkjørsla frå den private fellesvegen, noko som har ført til at det stadig vert eit problem med vatn og ising om vinteren.

Om velforeininga ynskjer å ta over den private vegen og fellesområdet, kan ikkje kommunen frita for dei heftelser som er knytt mot arealet. Eigar av eit areal er ansvarleg for eventuelle problem som kan oppstå.


Alle avkjørsler mot privat veg har etter veglova krav om drenering. Avkjørsla mellom privat del av vegen og kommunal veg Leitet, har ingen form for drenering slik at alt overvatn renn rett ut i kommunal veg. Etter synfaring viser det seg at vatn frå privat veg Leitet har laga seg ei renne ned mot postkassestativ på kommunal veg. Dette vatnet må samlast opp og ledast gjennom den kommunale vegen til terreng. Samstundes som ein sikrar at dagens vannføring vert leda ned mot denne sandfangkumm'en slik at det ikkje på nytt endrar retning.

Alver kommune vil ráde Hilland Sør velforeining om å be Romarheim/Storneset AS å utbetre følgjande før ei evt. overføring til velforeininga:

- Etablere tilfredstilande drenering ved avkjørsla mellom kommunal veg og privat veg Leitet.
 - Sandfangskum ved postkassestativ med utløpsrøyrl gjennom kommunal veg for drenering til terreng mot sjø.
 - Kommunen sine krav til kum og røyr skal verifiserast med driftsavdeling veg i Alver kommune og før byggjesak kan gi ferdigattest for den private vegdelen av Leitet, skal drensanlegget godkjennast.

Alver kommune

Postboks 4, 5906 Frekhaug post@alver.kommune.no Kontonummer: 13207 29 30559
Innbyggjarservice: +47 56 37 50 00 www.alver.kommune.no Organisasjonsnummer: 920 290 922

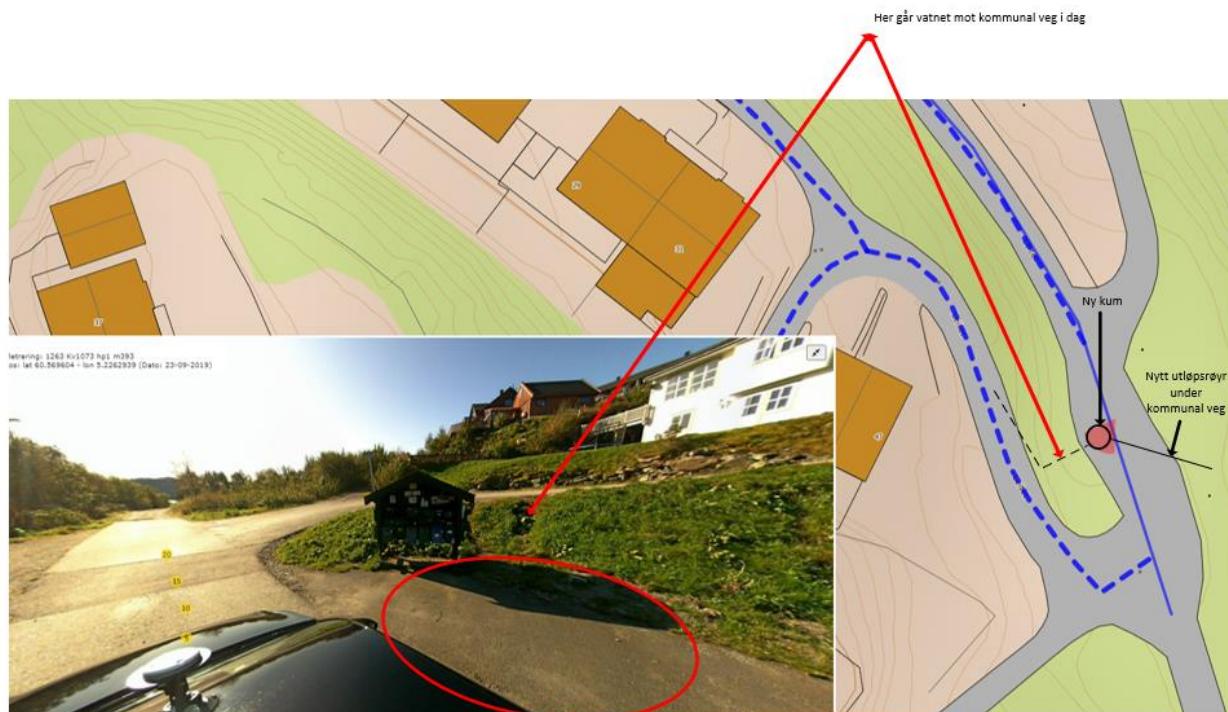

Med helsing

Alver kommune Samferdsel, veg-, vatn-
avløp-forvaltning

Line M. Valle

Tenesteleiar - Egedomsforvaltning

Irene Wilhelmsen

Ingeniør

Dette dokumentet er elektronisk godkjent og har difor ingen signatur.

Kopi til:

Avdelingsleiar Drift veg, vatn og
avlaup

Driftskoordinator - veg
Plan og byggesak

Mottakarar:

Hilland Sør Velforening

5911

ALVERSUND