


D-1

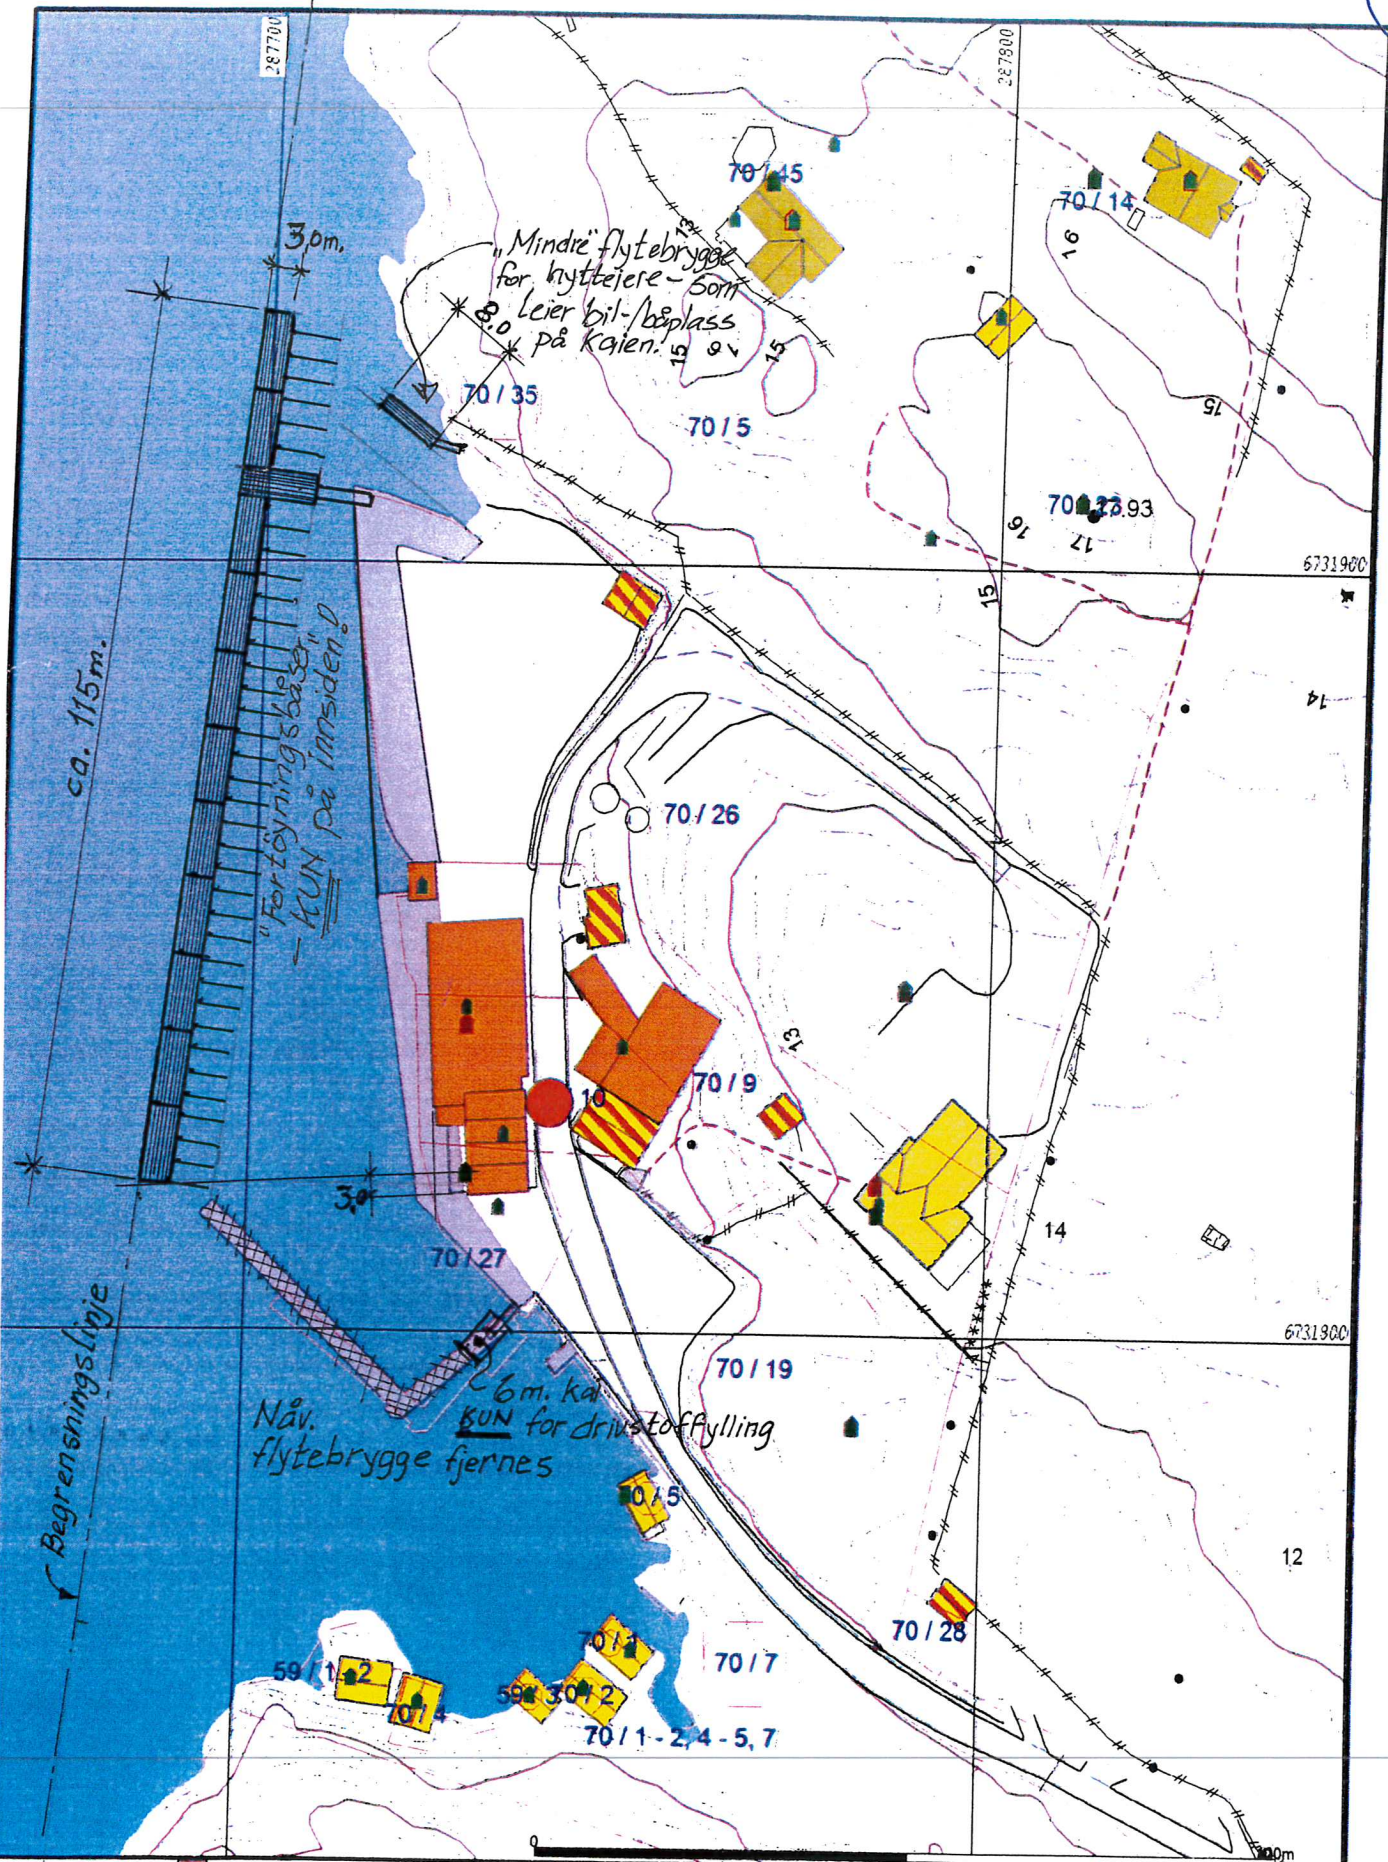

- Måle-Grensen
- Registrerte Grenser
- Eideffert grenser
- Terengmålte grense
- Konstruert greusepunkt
- Bølg
- Bustad m. teiltighet
- Våningsbus
- Større bustader
- Hytter/enbus
- Garasje/bus
- Industri/lager
- Andre bygg



Lindås kommune
Geodata avdeling

16/05-20 *Knut Wille fastbray*

Dato: 2016.02.26
Støt: Nier

Gnr 70 bnr 10 mfl



Målestokk
1:1000

liggenhet og høyder må oppfattes som orienterende.