

Kartvedlegg til protokoll for oppmålingsforretning

Alver Kommune



Eigedom
188/260, 188/762

Saks nr
202013073


Oppdragnr

Rekvirent
Lindås Tomteselskap As

Forretningsdato
17/8/2020

Landmålar
Kjell Rune Standal

Målestokk 1:800

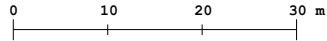

Beskriving/avtalar:

