



Snitt Eksisterende bolig

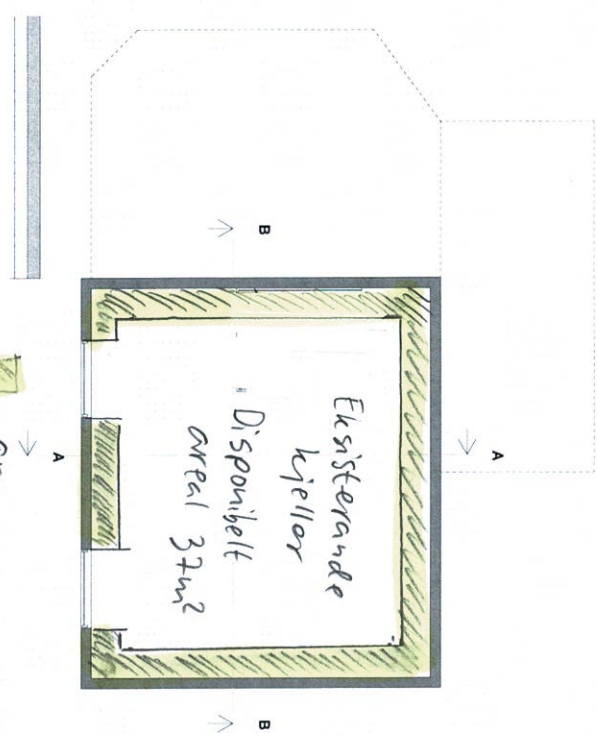


= grunnmur i gråstein ca. 70cm bred

0. Underetasje
1 : 100

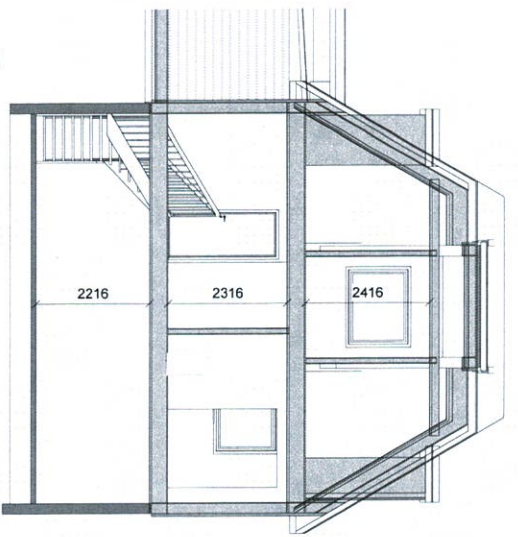

B
1 : 100

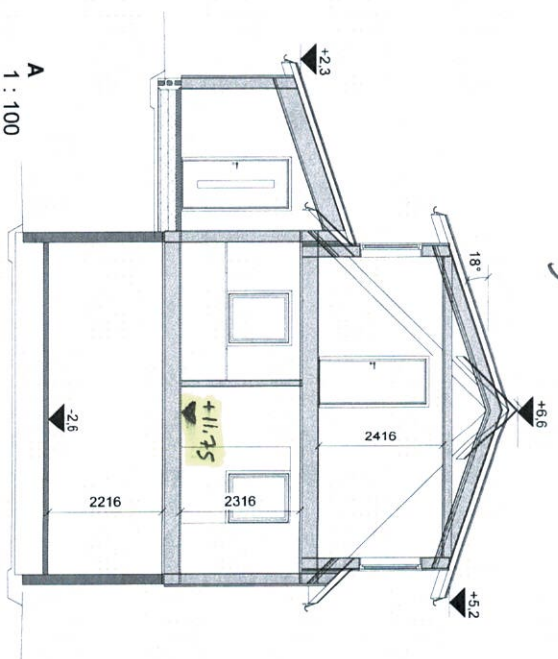

A
1 : 100

Betygd areal (BYA)	109,9 m ²
--------------------	----------------------



Bruksareal (BRA)	68,3 m ²
BRA 1 etg	30,6 m ²
BRA 2 etg	30,6 m ²
BRA uteg	7,1 m ²
BRA venterom	28,8 m ²

1646

Rev.	Revisjonen gjelder	Utenr.	Kontr.	Dato															
<table border="1"> <tr> <td colspan="2"> Christel Røyseth Odland Trossig erobring Skurvelvegen 83, Rosslund Alver kommune </td> <td> 3489 02.07.20 </td> </tr> <tr> <td colspan="2"> Målestokk 1 : 100 </td> <td> Tegnet HH-Frekh </td> </tr> <tr> <td colspan="2"> Prosjekt status SNKsise </td> <td> Kontr. Rev. </td> </tr> <tr> <td colspan="2"> Tegning nr. A-03 </td> <td> Prosjekt nr. eks.D01g </td> </tr> <tr> <td colspan="2"> Tittel Plan u.etg og snitt </td> <td> Original </td> </tr> </table>					Christel Røyseth Odland Trossig erobring Skurvelvegen 83, Rosslund Alver kommune		3489 02.07.20	Målestokk 1 : 100		Tegnet HH-Frekh	Prosjekt status SNKsise		Kontr. Rev.	Tegning nr. A-03		Prosjekt nr. eks.D01g	Tittel Plan u.etg og snitt		Original
Christel Røyseth Odland Trossig erobring Skurvelvegen 83, Rosslund Alver kommune		3489 02.07.20																	
Målestokk 1 : 100		Tegnet HH-Frekh																	
Prosjekt status SNKsise		Kontr. Rev.																	
Tegning nr. A-03		Prosjekt nr. eks.D01g																	
Tittel Plan u.etg og snitt		Original																	
<table border="1"> <tr> <td colspan="2"> HELVIK HUS Helvik Hus AS Jærvæien 1250, 4375 Helvik 51 46 16 00 www.helvikhus.no </td> </tr> </table>					HELVIK HUS Helvik Hus AS Jærvæien 1250, 4375 Helvik 51 46 16 00 www.helvikhus.no														
HELVIK HUS Helvik Hus AS Jærvæien 1250, 4375 Helvik 51 46 16 00 www.helvikhus.no																			


□ = gråsteinsmur
ca. 70 cm bredde

Snitt Tilbyggs

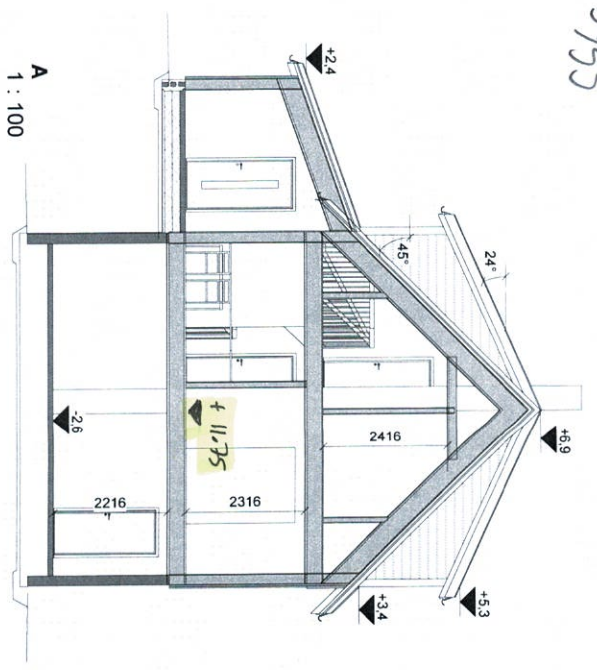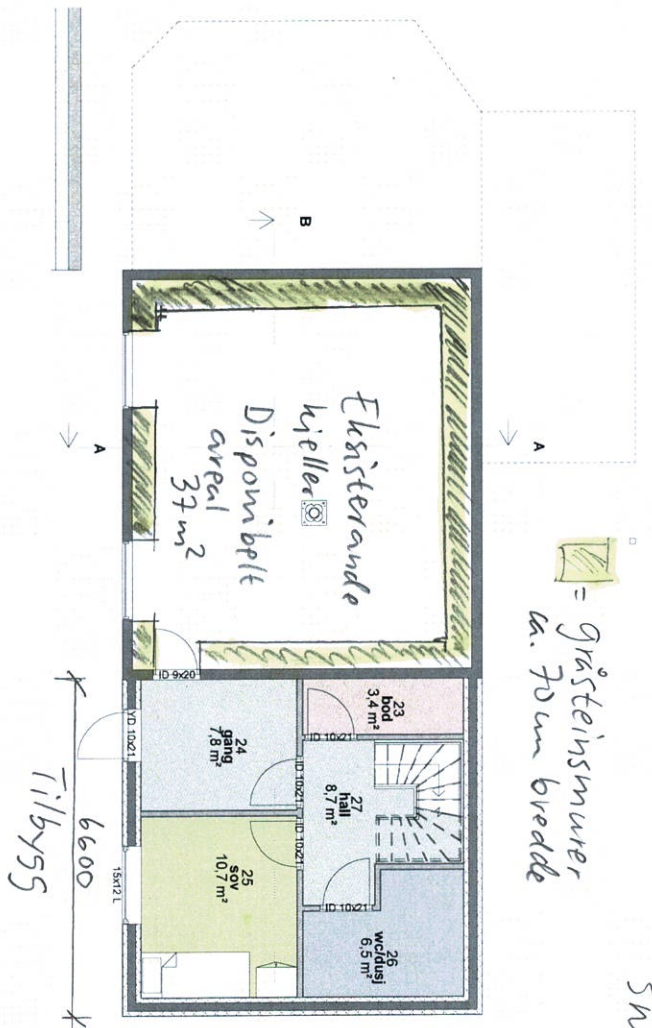

0. Underetasje
1 : 100

B
1 : 100

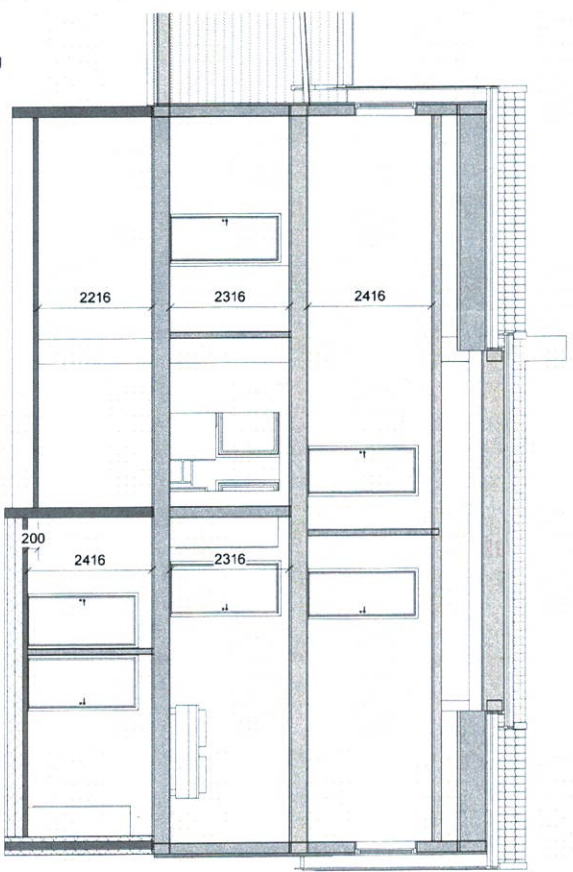

A	Justert innmålingsser	1b	HHFr	02.07.20
Rev.	Revisjonen gjelder	Utført	Kont.	Dato

Bygget areal (BYA)	161,4 m²
--------------------	----------

Brusareal (BRA)	111,7 m²
BRA 1 ino	75,9 m²
BRA 2 ino	28,8 m²
BRA utno	4,1 m²
BRA verneoppe aks	4,1 m²
AOA	297,8

Christel Røyseth Odland 3489
Tilbygg enebolig
Skunnevegen 83, Rosslund
Aver kommune

Målestokk: 1 : 100
Dato: 28.04.20

Prosjekt status: Skisse
Tegning nr.: A-03
Prosjekt nr.: Original

Rev. A

HELVIK HUS
Helvik Hus AS
Jærveien 1250, 4375 Helvik
51 46 16 00
innbygg@helvikhus.no
www.helvikhus.no

Plan u, etg og snitt