

SITUASJONSKART


Gnr/Bnr: 357/68
Adresse: Sætreviksmarka 126
Eigar/søkar: Bergitte og Karsten Berentsen

Kvalitet: FKB-B

Målestokk: 1:1000
Dato: 27.02.2020




ALVER
KOMMUNE

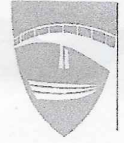

Gjeldande plan: Kommuneplan
Planformål: Fritidsbusetnad
Vår referanse: PAS

- Gjerde
- Usikker eigedomsgrense
- Målt eigedomsgrense
- Bolighus
- Andre bygg

Sign.

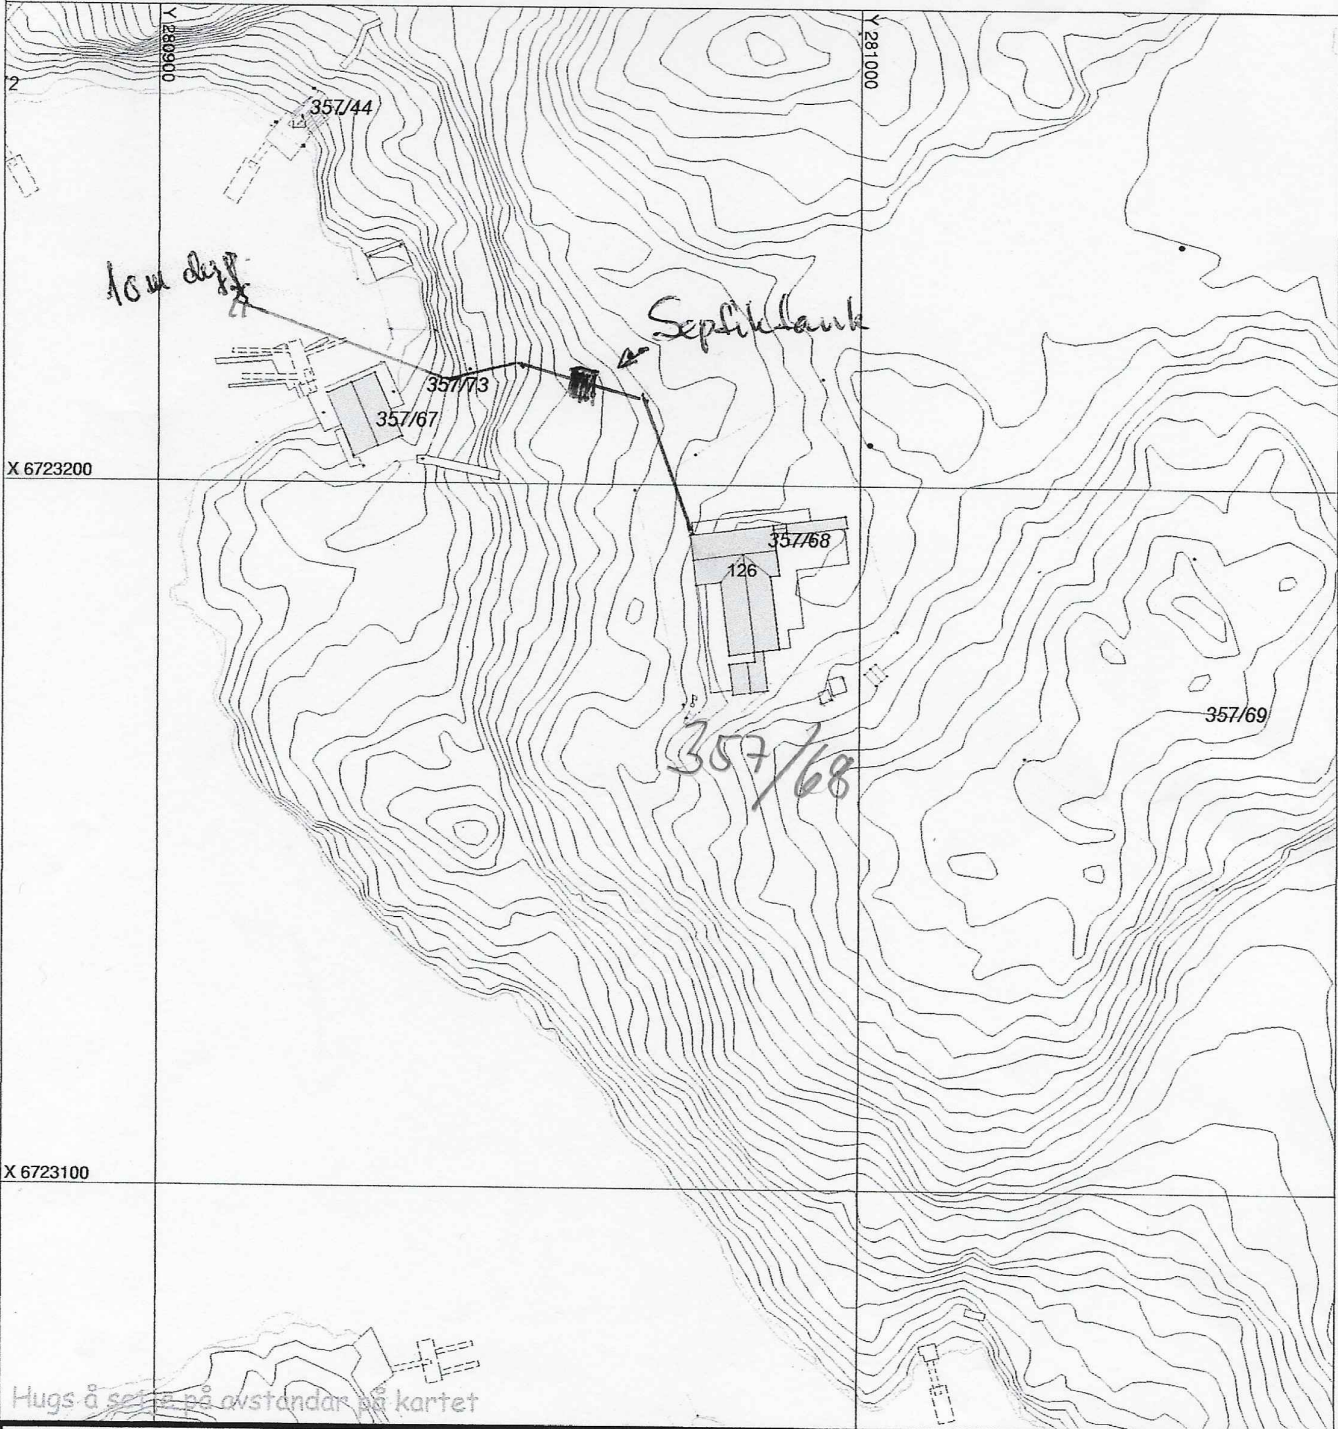

Hugs å sjå på avstandar på kartet

SITUASJONSPLAN

Tiltak

Underskrift Situasjonsplan Dato