

Vedlegg (4)

SITUASJONSKART

Gnr/Bnr: 357/33
Adresse: Skorpo 3
Eigar/søkar: Aud og Martin Seim

Kvalitet: FKB-B

Gjeldande plan: Kommuneplan
Planformål: LNF

Vår referanse: PAS

Sign.




ALVER
KOMMUNE



Målestokk: 1:1000
Dato: 17.03.2020

// — // Gjerde
- - - - - Usikker eigedomsgrense
———— Målt eigedomsgrense

■ Bolighus
■ Andre bygg

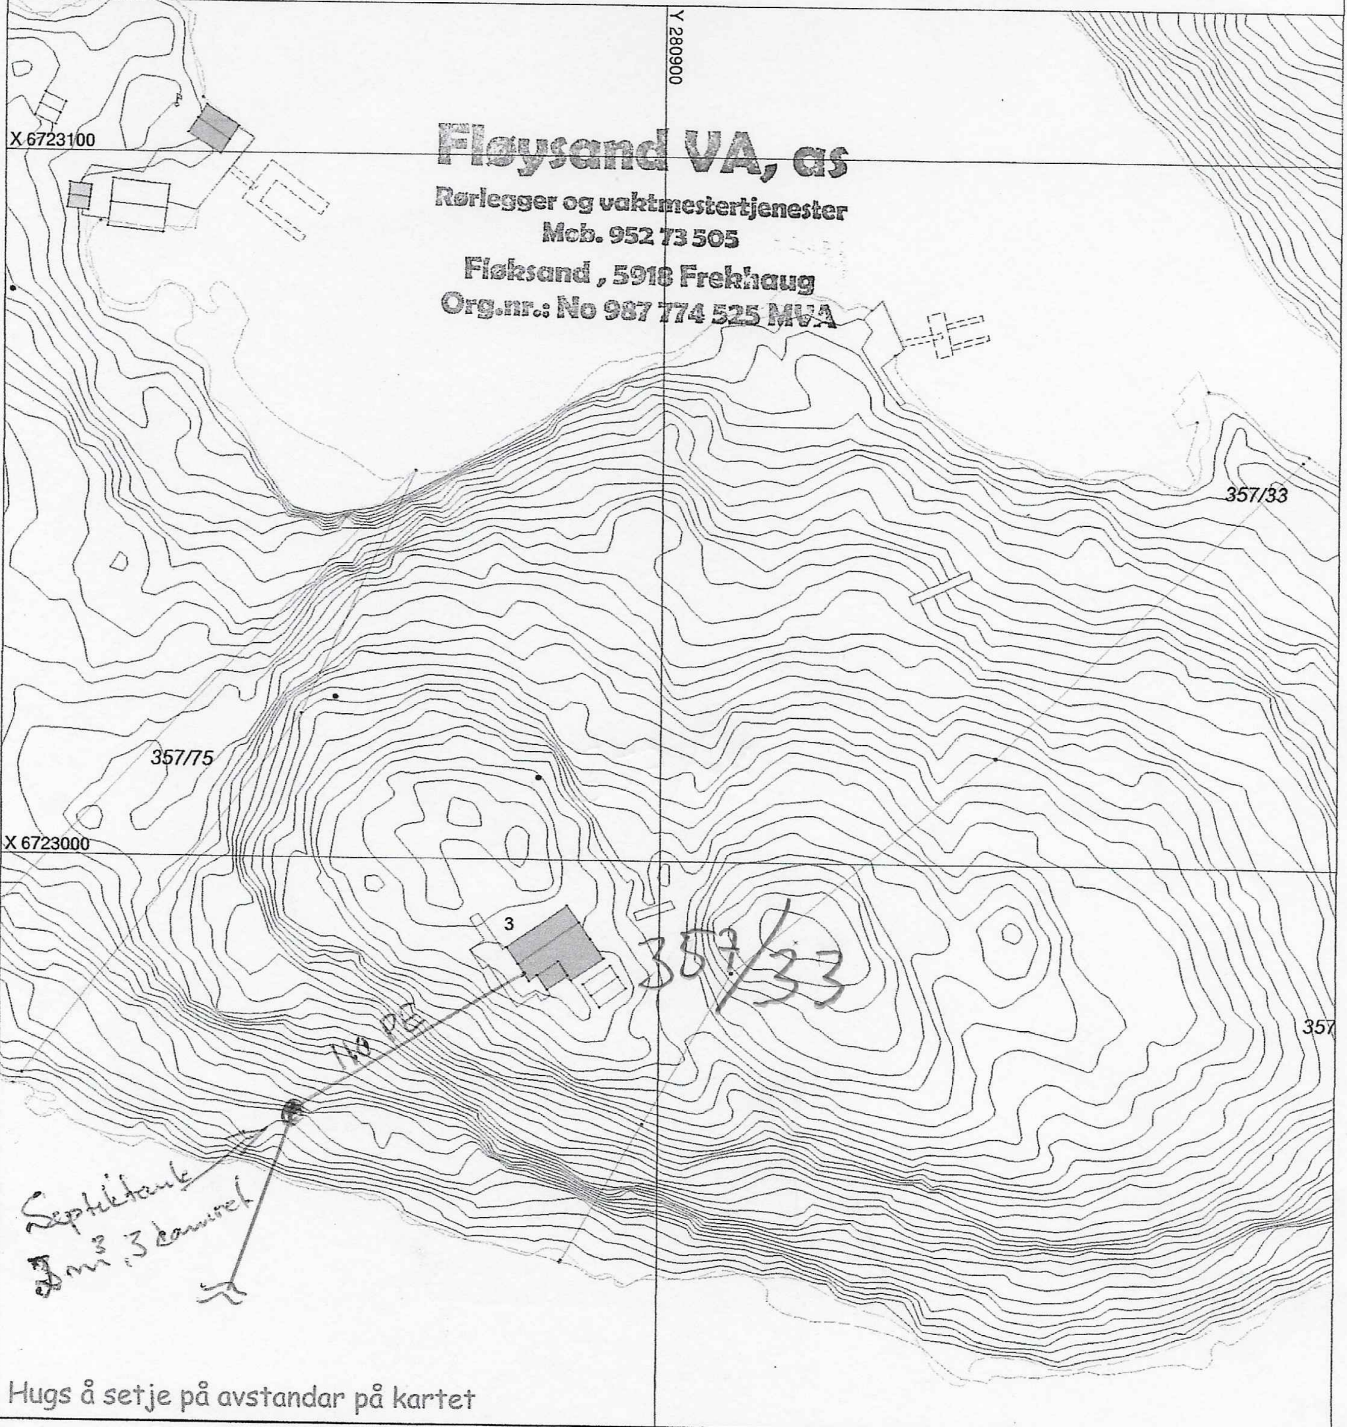

Hugs å setje på avstandar på kartet

SITUASJONSPLAN

■ Tiltak

Underskrift Situasjonsplan

Dato