

Vedlegg 2

SITUASJONSKART

Gnr/Bnr: 357/42
Adresse: Skorpo 1
Eigar/søkar: Birthe og Frank Borge



ALVER
KOMMUNE




Kvalitet: FKB-B

Målestokk: 1:1000
Dato: 17.03.2020

Gjeldande plan: Kommuneplan
Planformål: LNF
Vår referanse: PAS

———	Gjerde	■	Bolighus
- - - - -	Usikker eigedomsgrense	■	Andre bygg
—————	Målt eigedomsgrense		

Sign.

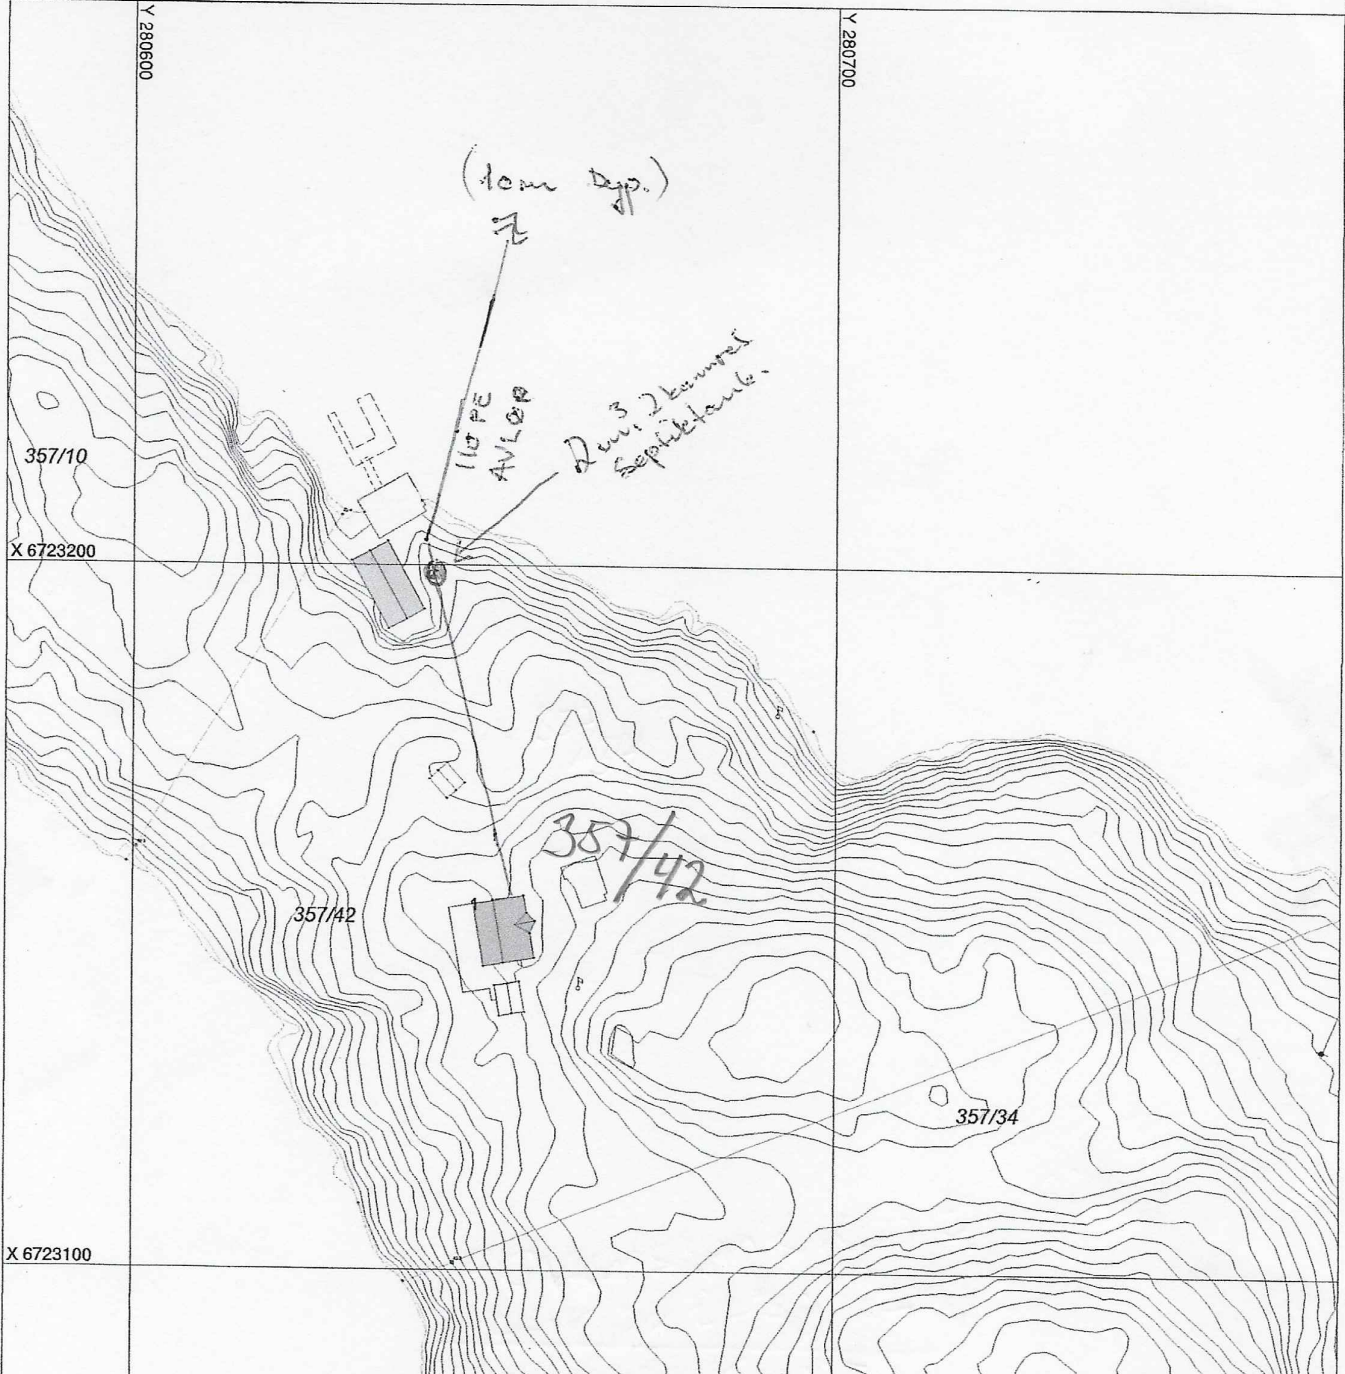

Hugs å setje på avstandar på kartet

Fløysand VA, as

SITUASJONSPLAN

▨ Tiltak

Rørlegger og vaktmestertjenester
Mob. 952 73 505

Fløysand, 5910 Frekhaug
Org.nr.: No 987 774 525 MVA

Underskrift Situasjonsplan Dato