

# SITUASJONSKART

Gnr/Bnr: 357/58 og 357/61  
Adresse: Sætreviksmarka 118 og 120  
Eigar/søkar: Mathiesen og Løtvedt

Kvalitet : FKB-B

Gjeldande plan : Kommuneplan  
Planformål : Fritidsbusetnad

Vår referanse: PAS




Sign. ....






ALVER  
KOMMUNE

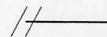

Målestokk: 1:1000  
Dato: 27.02.2020

 Gjerde  
 Usikker eigedomsgrænse  
 Målt eigedomsgrænse

 Bolighus  
 Andre bygg

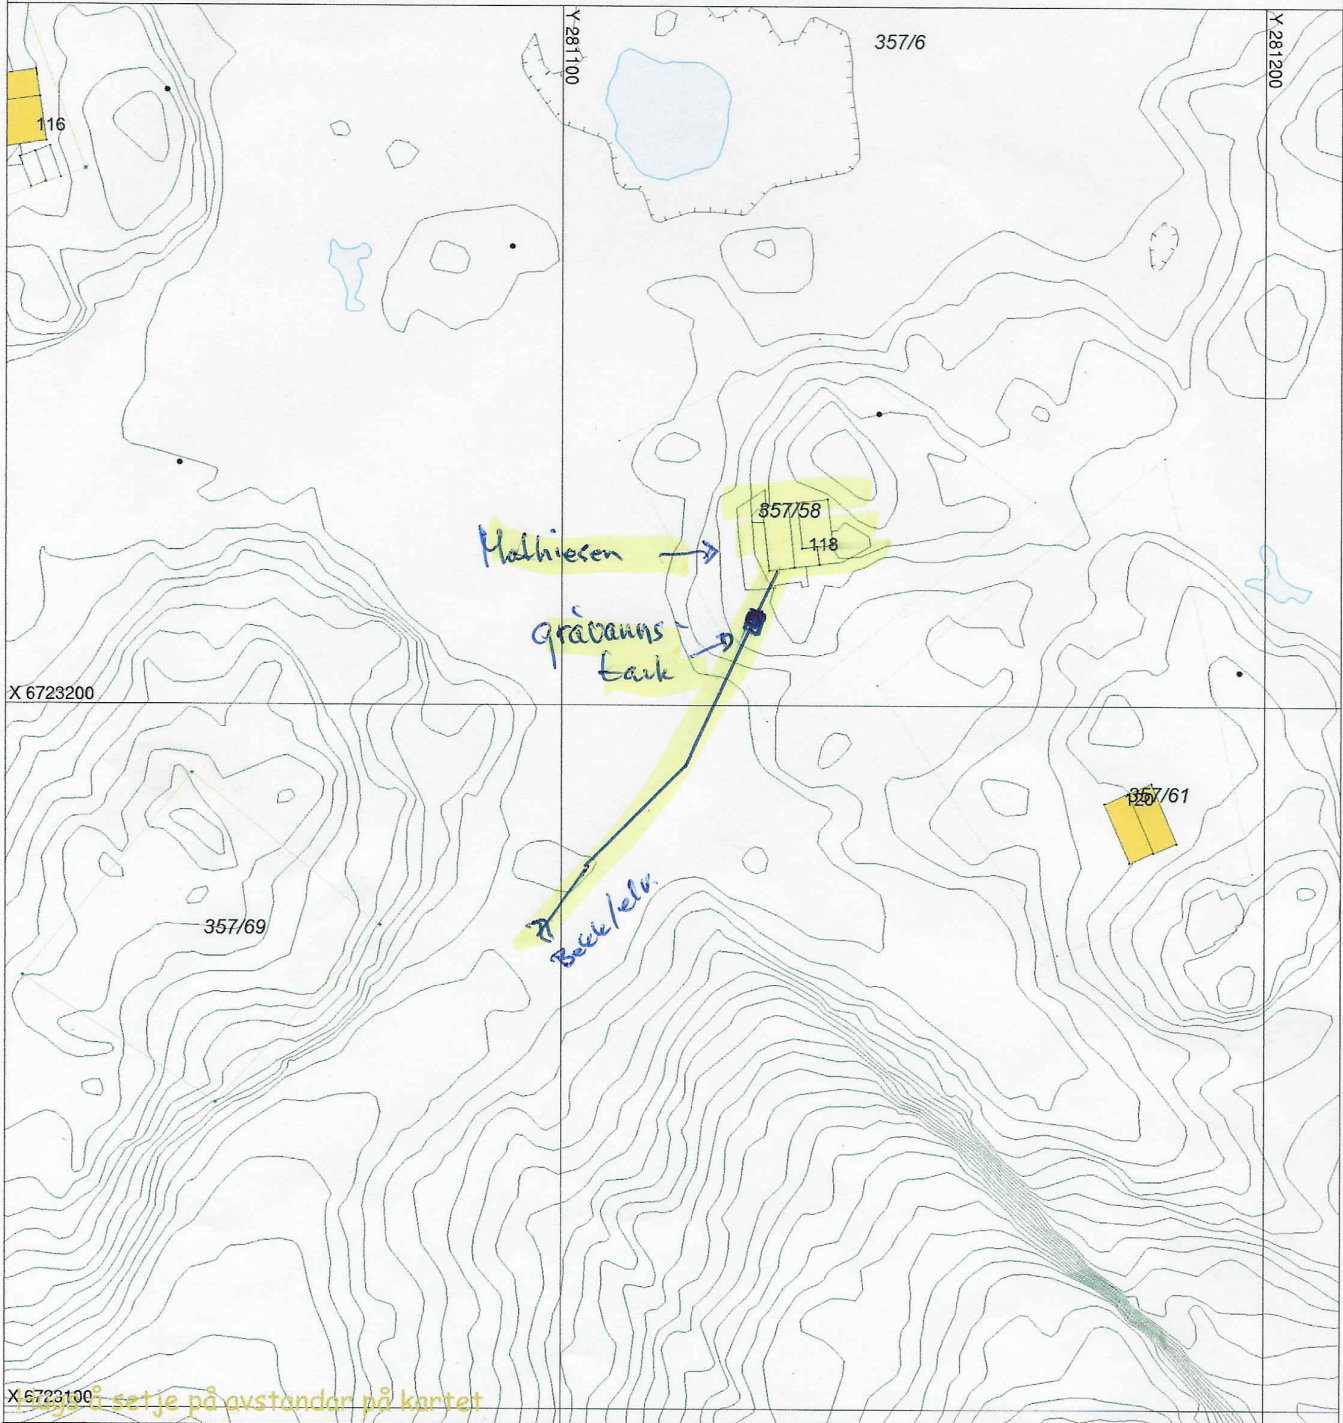

## SITUASJONSPLAN



Tiltak

  
Underskrift Situasjonsplan

Dato