



# Oversiktskart for 318 / 58

Målestokk 1:1 000  
EUREF89 UTM Sone 32

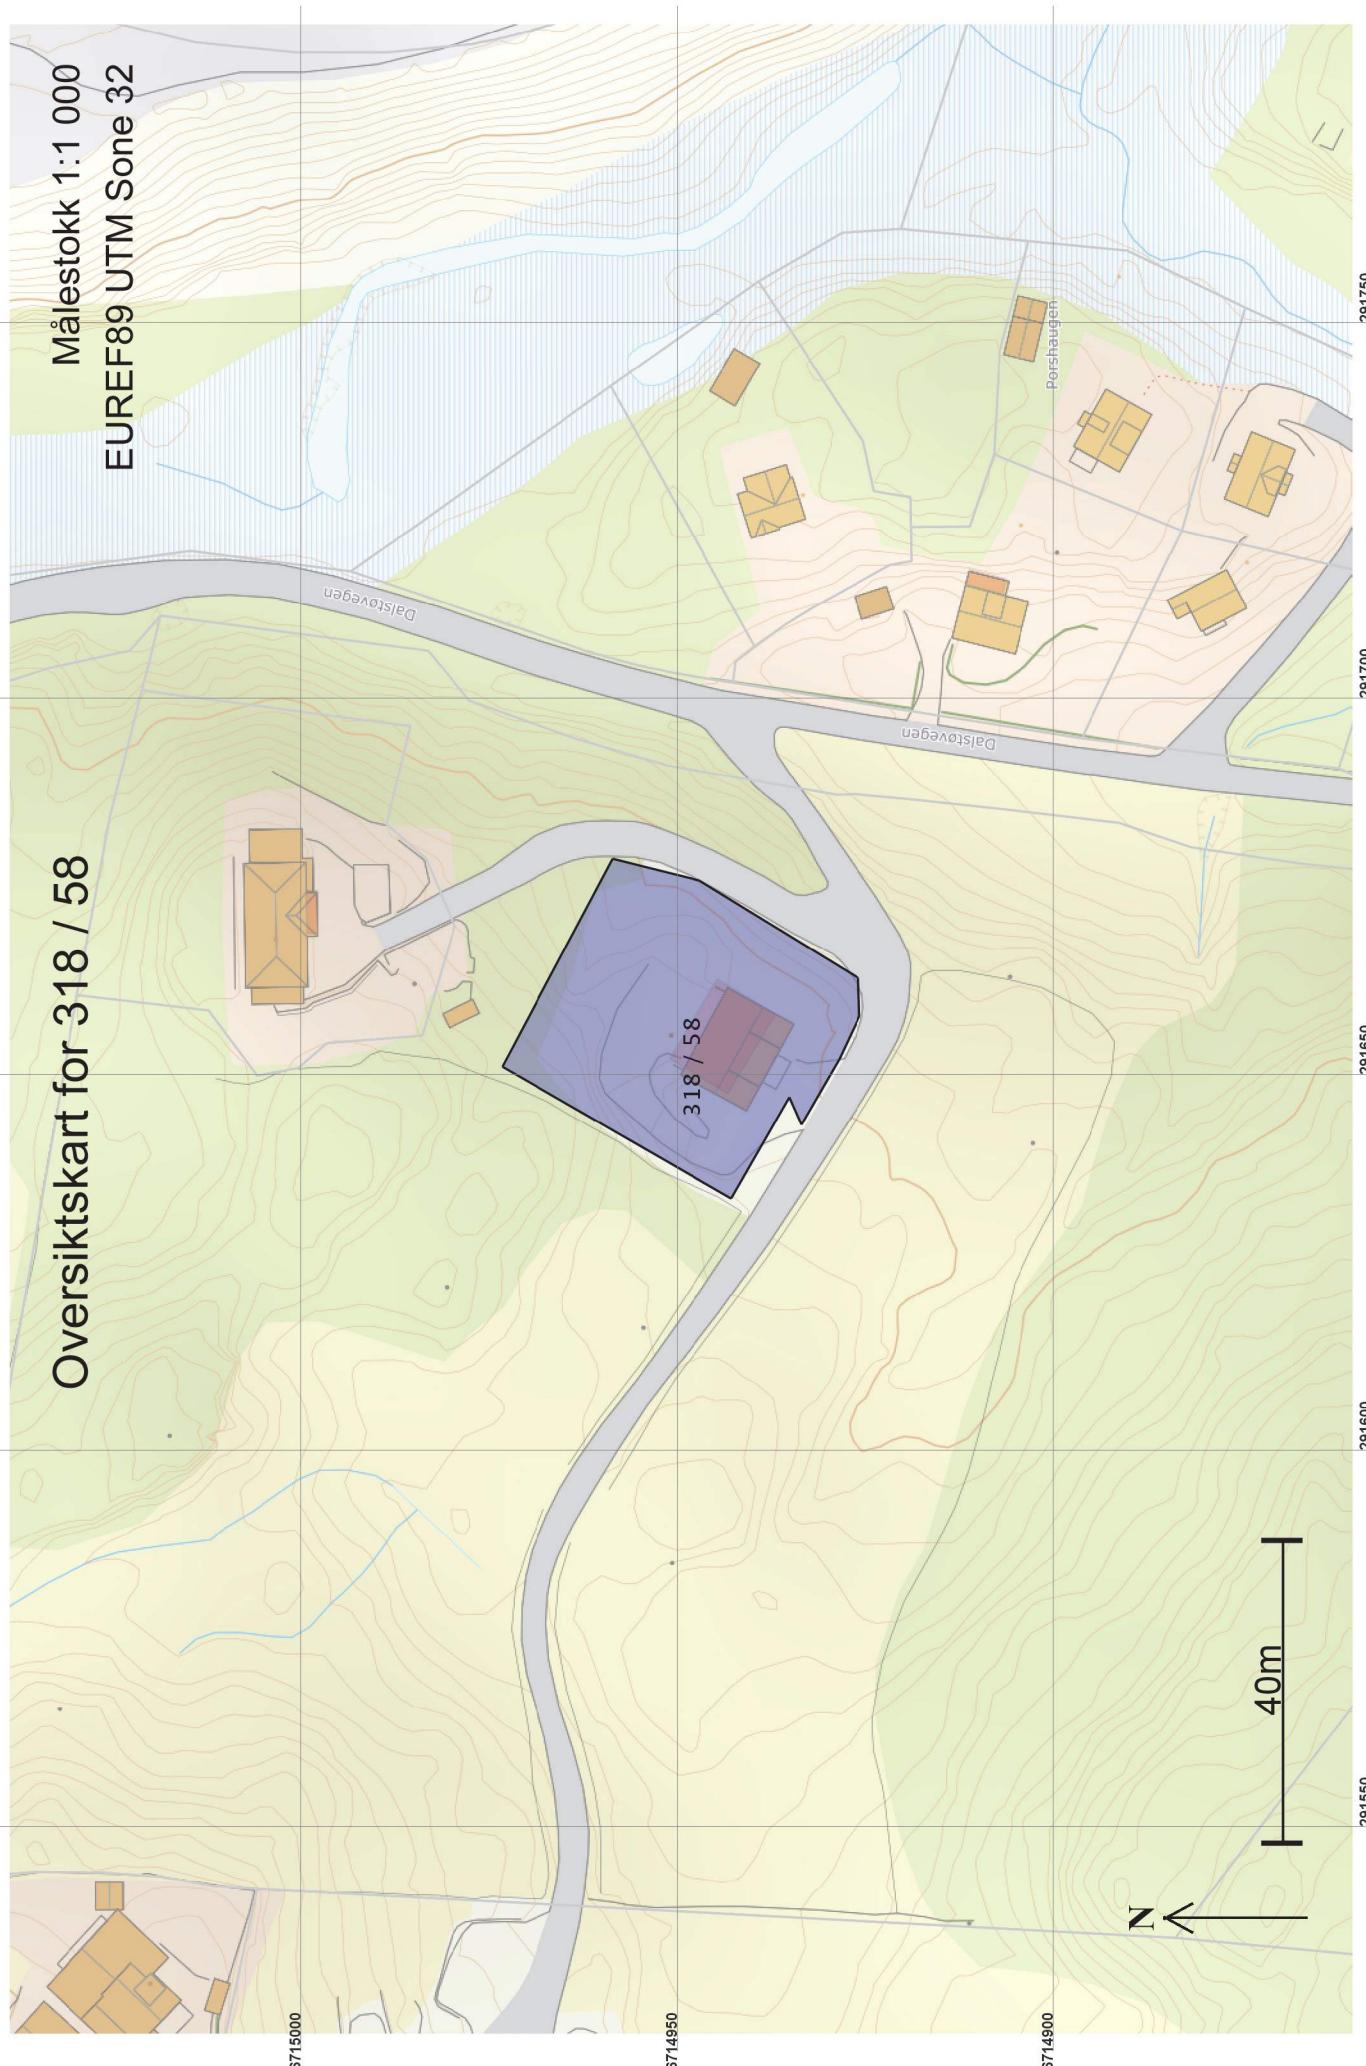

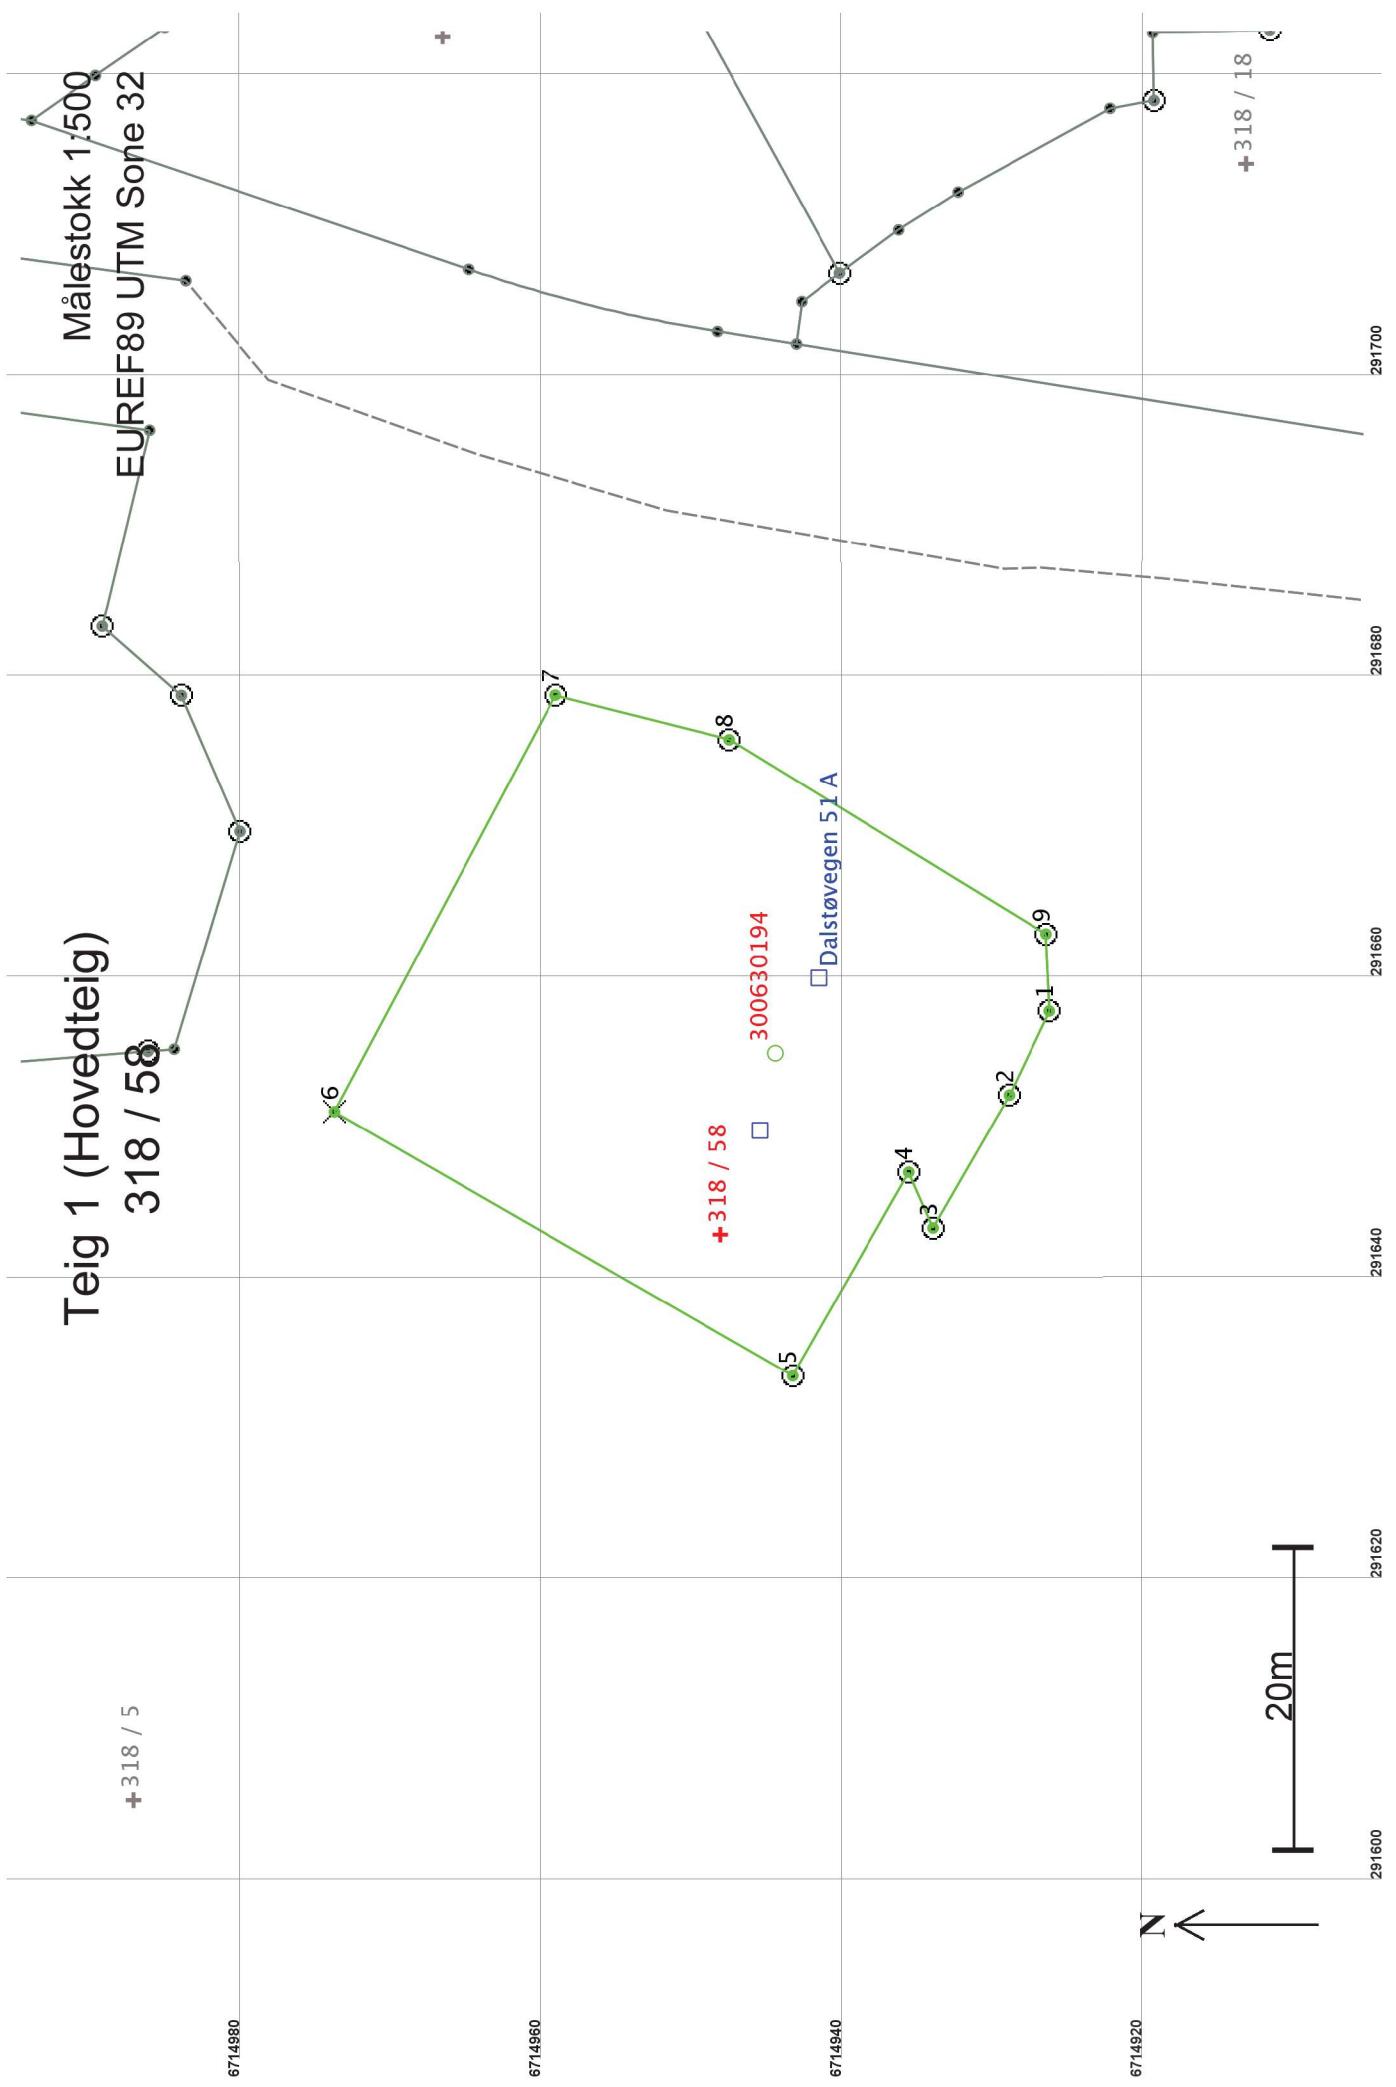

**Areal og koordinater**

Areal: 1 256,9

Arealmerknad:

Representasjonspunkt: Koordinatsystem: EUREF89 UTM Sone 32

Nord: 6714948 Øst: 291643

**Grensepunkt / Grenselinje**

Grensepunkt / Grenselinje			Ytre avgrensing		
Løpenr	Nord	Øst	Grensemerke nedsatt i / Grensepunkttype / Lengde Hjelpe linjetype	Målemetode	Nøyaktighet Radius
1	6714926,60	291657,61	Jord Offentlig godkjent grensemerke 6,19 Ikke hjelpe linje	96 GPS kinematisk (Real time kinematic)	10
2	6714929,27	291652,03	Jord Offentlig godkjent grensemerke 10,16 Ikke hjelpe linje	96 GPS kinematisk (Real time kinematic)	10
3	6714934,32	291643,21	Jord Offentlig godkjent grensemerke 4,04 Ikke hjelpe linje	96 GPS kinematisk (Real time kinematic)	10
4	6714935,93	291646,91	Jord Offentlig godkjent grensemerke 15,58 Ikke hjelpe linje	96 GPS kinematisk (Real time kinematic)	10
5	6714943,64	291633,37	Fjell Offentlig godkjent grensemerke 35,13 Ikke hjelpe linje	96 GPS kinematisk (Real time kinematic)	10
6	6714974,07	291650,92	Fjell Kors 31,31 Ikke hjelpe linje	11 Terregnmålt: Totalstasjon	10
7	6714959,39	291678,58	Jordfast Stein Offentlig godkjent grensemerke 11,92 Ikke hjelpe linje	96 GPS kinematisk (Real time kinematic)	10
8	6714947,84	291675,62	Jordfast Stein Offentlig godkjent grensemerke 24,66 Ikke hjelpe linje	96 GPS kinematisk (Real time kinematic)	10
9	6714926,82	291662,72	Jord Offentlig godkjent grensemerke 5,11 Ikke hjelpe linje	96 GPS kinematisk (Real time kinematic)	10