

# Kartvedlegg til protokoll for oppmålingsforretning

Alver Kommune

N

Eigedom  
318/58, 318/5

Saks nr  
202014240


Oppdragnr

Rekvirent  
Kornienko Viktor, Skare Dagfinn

Forretningsdato  
7/9/2020

Landmålar  
Kjell Rune Standal

Målestokk 1:200

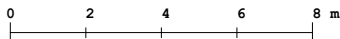

Beskriving/avtalar:

