


Fra: Olafia Zoega <olafia@tyark.no>
Sendt: mandag 7. september 2020 13:16
Til: Larissa Dahl
Emne: Elvaåsen BK-BK05 søknad om endring
Vedlegg: Soeknad+om+endring+av+tillatelse_Elvaåsen_BK05.pdf; A40-101 Fasader BK05.pdf; Gjennomfoeringsplan BK05.pdf

HEi Larissa.

Her oversendes søknad om mindre fasadeendring for BK05 Elvaåsen.

Se vedlegg for beskrivelse.

Søknad medfører ikke endring i gjennomføringsplan.

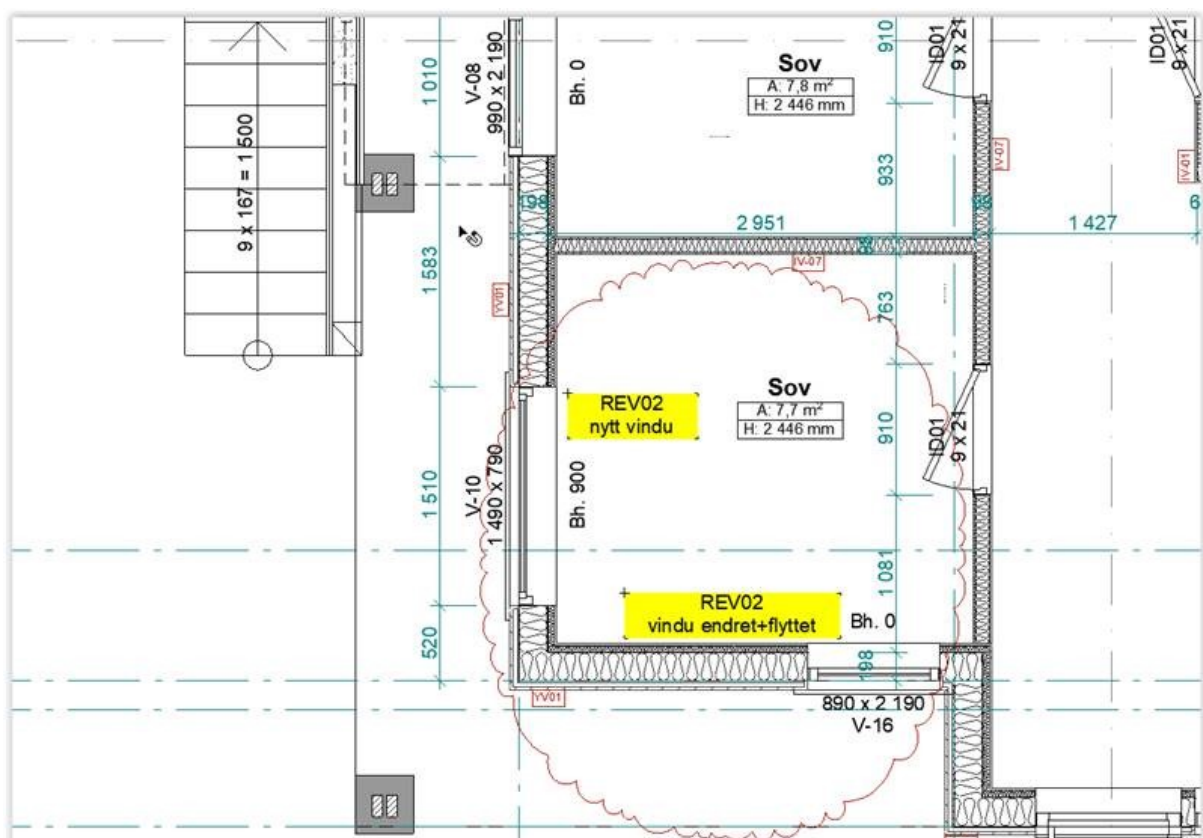

Mvh.

Olafia Zoega
Arkitekt
TYARK AS
Tel. 97439470