


Søk etter innhold i valgte kilder

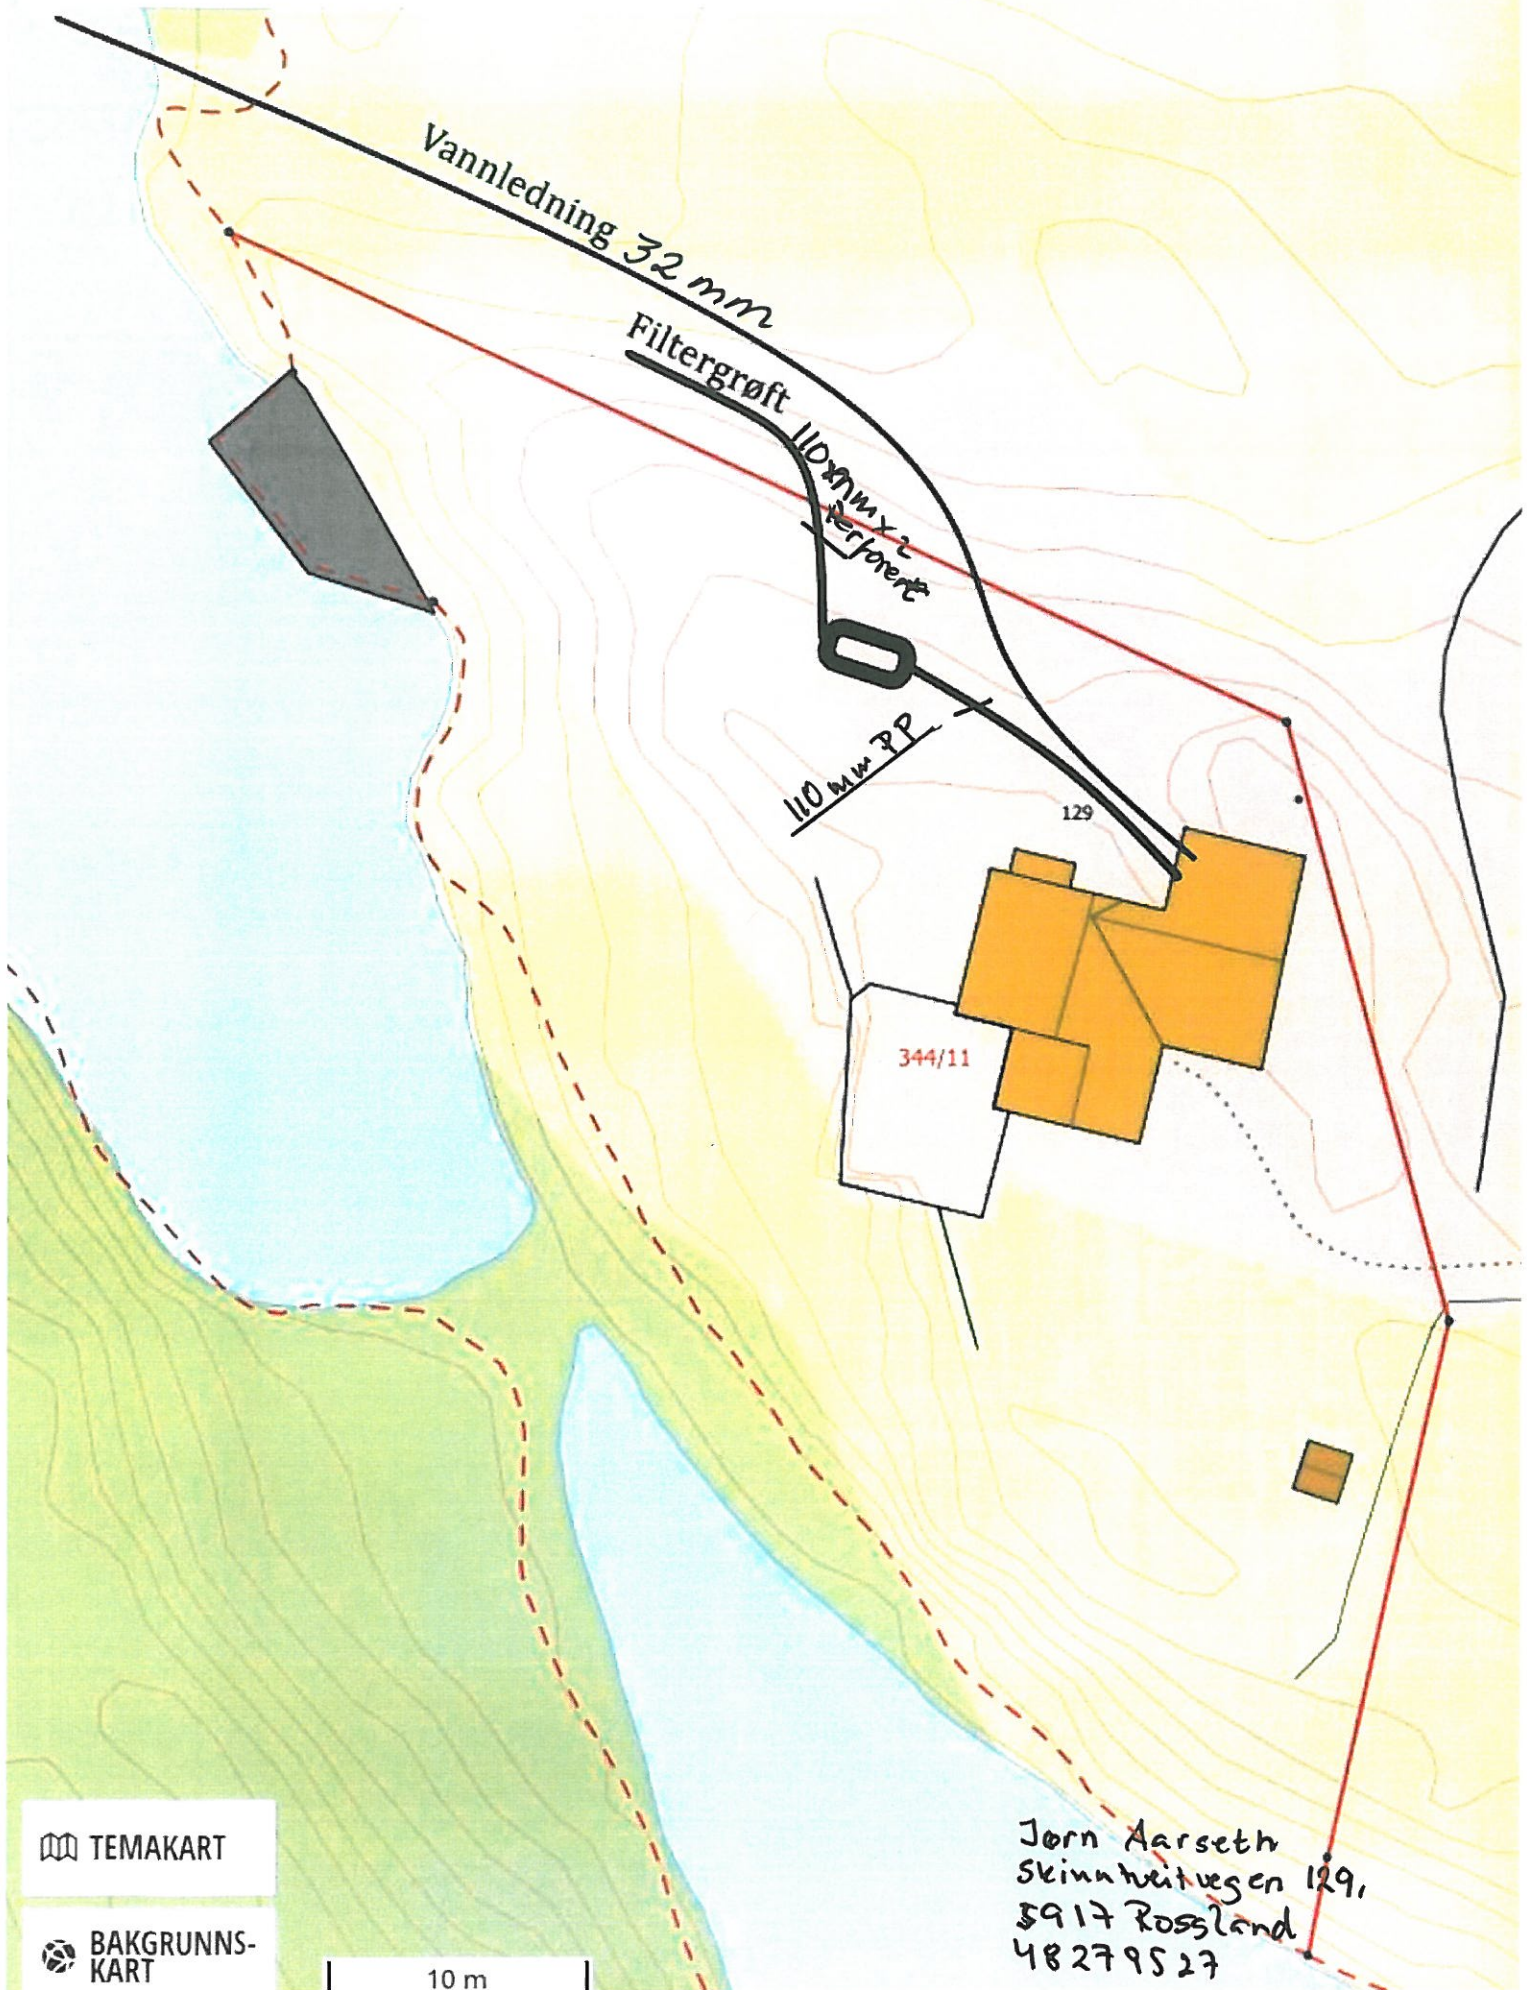

TEMAKART

BAKGRUNNSKART