

**For matrikkelenhet:**

Kommune: 4631 - ALVER  
Gårdsnummer: 327  
Bruksnummer: 257

Utskriftsdato/klokkeslett: 08.09.2020 kl. 12:30  
Produsert av: Kjartan Medaas  
Attestert av: Alver kommune

**Orientering om matrikkelbrev**

Matrikkelbrevet er hjemlet i «Lov om eigedomsregistrering» (matrikkelova) av 17. juni 2005. Etter definisjonen i matrikkelovens § 3 d) er matrikkelbrevet en attestert utskrift av matrikkelen som viser alle registrerte opplysninger om en matrikkelenhet ved oppgitt dato.


**Om fullstendighet og nøyaktighet i matrikkelbrevet**

Matrikkelen ble etablert ved konvertering av data fra tidligere registre. Det kan variere hvor gode disse dataene er med hensyn på fullstendighet og nøyaktighet. I enkelte tilfeller kan grensepunkt og grenselinjer mangle helt eller delvis eller være feil registrert. Det kan også være feil og mangler ved registrert bygnings- og adresseinformasjon. Fullstendighet og stedfestingsnøyaktighet er generelt bedre innenfor enn utenfor tettbygd strøk. Vær oppmerksom på at for mange matrikkelenheter og bygg hefter usikkerhet ved arealet som oppgis.

For utfyllende informasjon: [www.kartverket.no/matrikkelbrev](http://www.kartverket.no/matrikkelbrev)


# Oversiktskart for 327 / 257

Målestokk 1:1 000  
EUREF89 UTM Sone 32

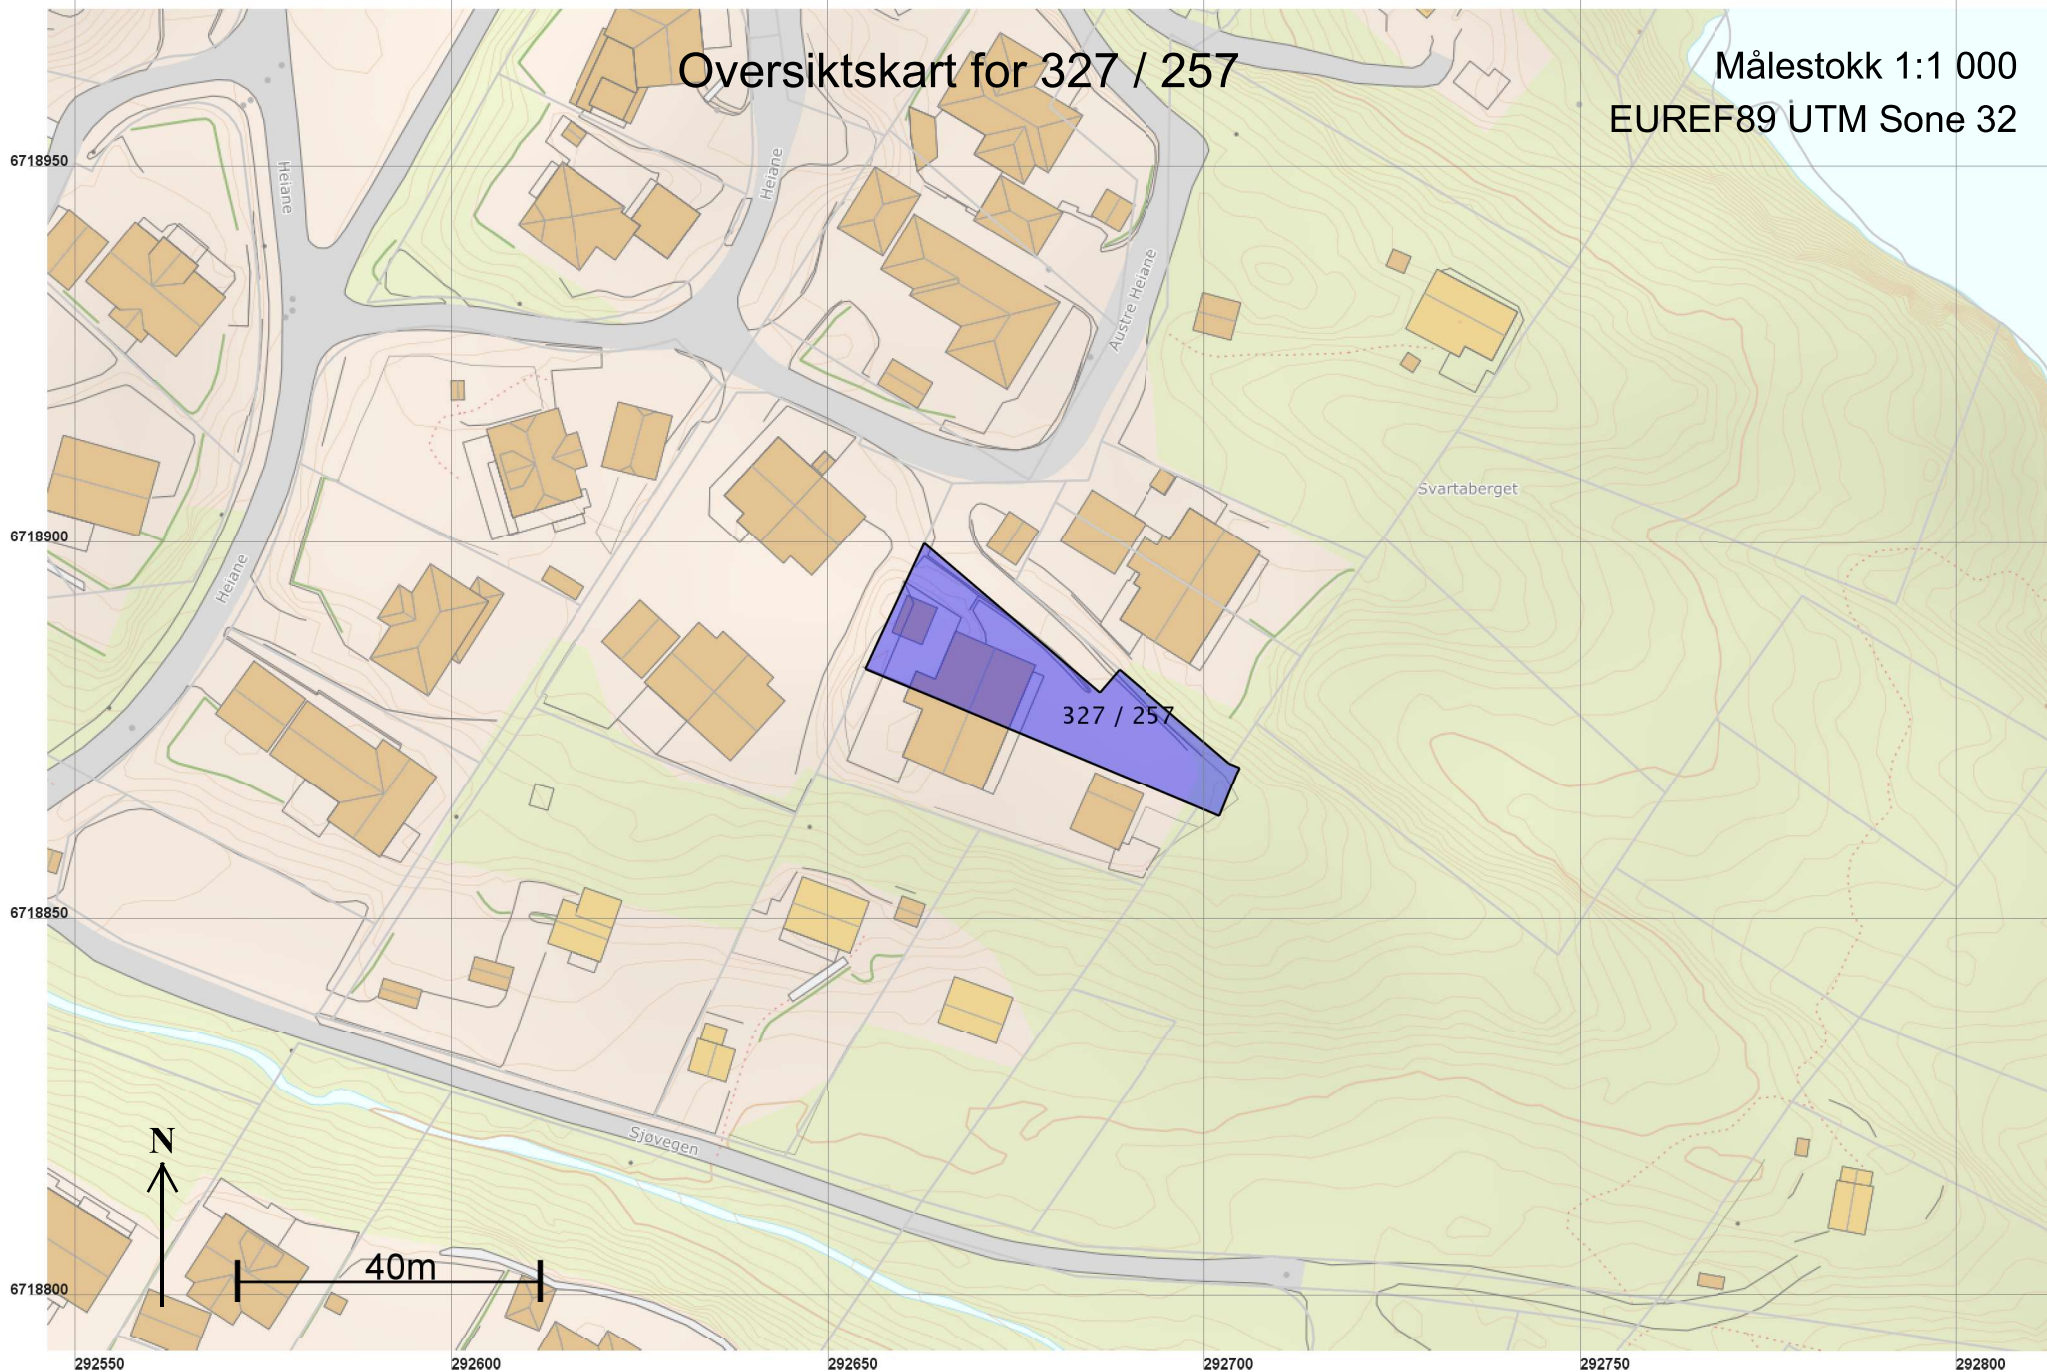

Teig 1 (Hovedteig)  
327 / 257

Målestokk 1:250  
EUREF89 UTM Sone 32

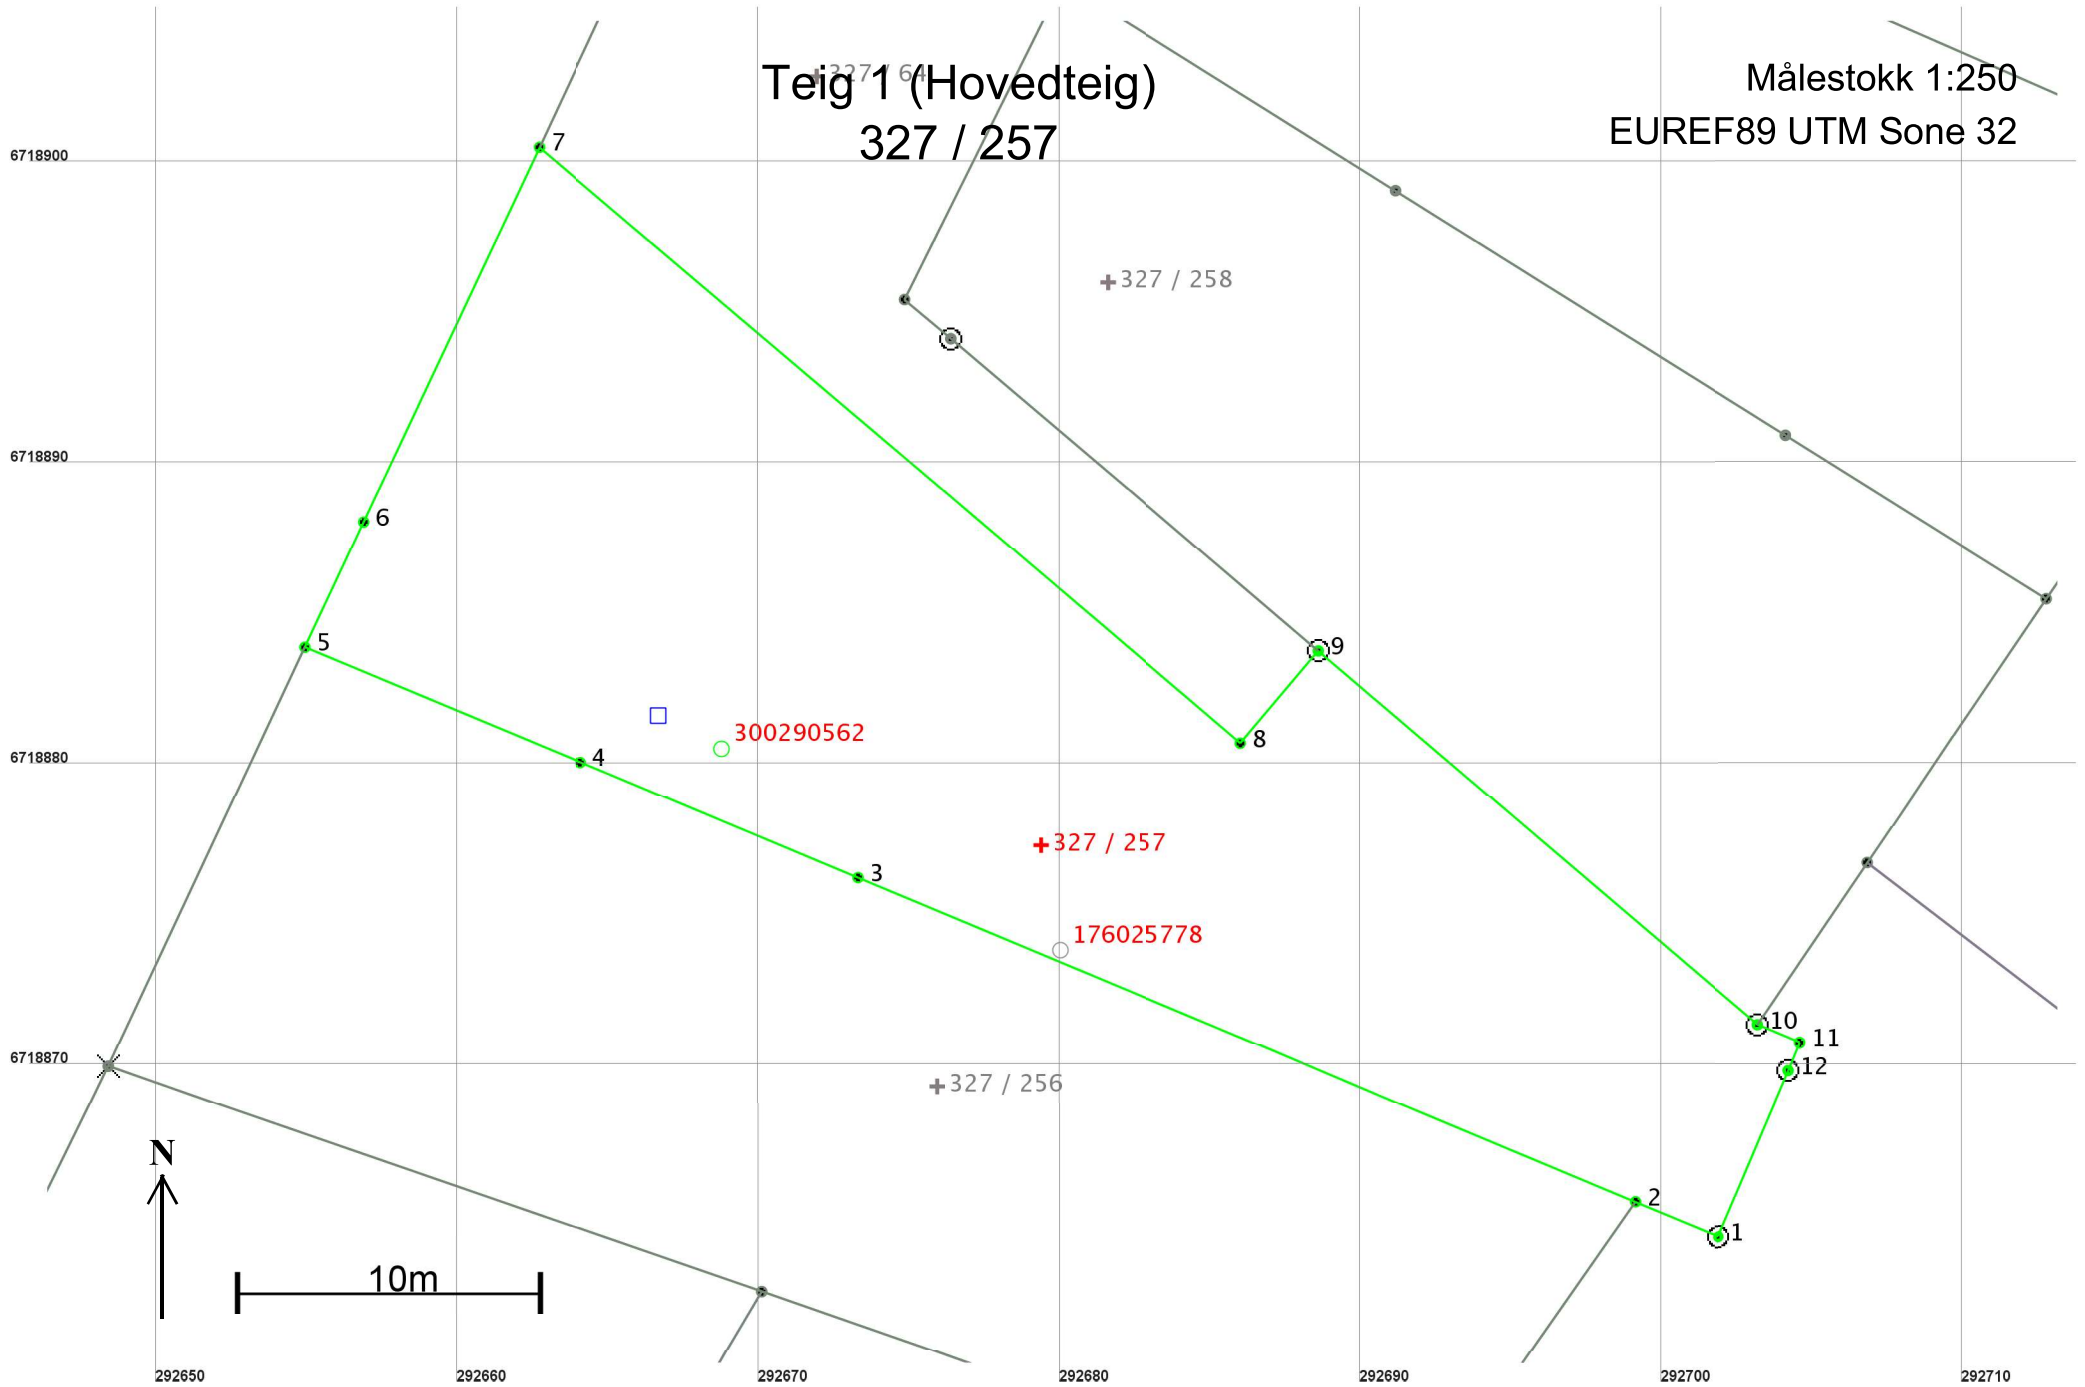

## Areal og koordinater

Areal: 609,4

Arealmerknad:

Representasjonspunkt: Koordinatsystem: EUREF89 UTM Sone 32

Nord: 6718877 Øst: 292679

### Grensepunkt / Grenselinje

### Ytre avgrensing

Løpenr	Nord	Øst	Grensemerke nedsatt i / Lengde	Grensepunkttype / Hjelpelinjetype	Målemetode	Nøyaktighet	Radius
1	6718864,49	292701,87	Fjell 2,99	Offentlig godkjent grensemerke Ikke hjelpelinje	96 GPS kinematisk (Real time kinematic)	10	
2	6718865,65	292699,11	Ikke spesifisert 27,95	Umerket Ikke hjelpelinje	69 Beregnet	10	
3	6718876,40	292673,31	Ikke spesifisert 9,97	Umerket Ikke hjelpelinje	69 Beregnet	10	
4	6718880,24	292664,11	Ikke spesifisert 9,92	Umerket Ikke hjelpelinje	69 Beregnet	10	
5	6718884,05	292654,95	Ikke spesifisert 4,59	Umerket Ikke hjelpelinje	69 Beregnet	10	
6	6718888,21	292656,90	Fjell 13,75	Gjerdestolpe Ikke hjelpelinje	96 GPS kinematisk (Real time kinematic)	10	
7	6718900,66	292662,73	Ikke spesifisert 30,54	Umerket Ikke hjelpelinje	69 Beregnet	10	
8	6718880,88	292686,00	Ikke spesifisert 4,00	Umerket Ikke hjelpelinje	69 Beregnet	10	
9	6718883,93	292688,59	Jordfast stein 19,15	Offentlig godkjent grensemerke Ikke hjelpelinje	96 GPS kinematisk (Real time kinematic)	10	
10	6718871,52	292703,18	Fjell 1,52	Offentlig godkjent grensemerke Ikke hjelpelinje	69 Beregnet	10	
11	6718870,93	292704,58	Ikke spesifisert 1,00	Umerket Ikke hjelpelinje	69 Beregnet	10	
12	6718870,01	292704,20	Fjell 5,99	Offentlig godkjent grensemerke Ikke hjelpelinje	96 GPS kinematisk (Real time kinematic)	10	