


Søk etter innhold i valgte kilder

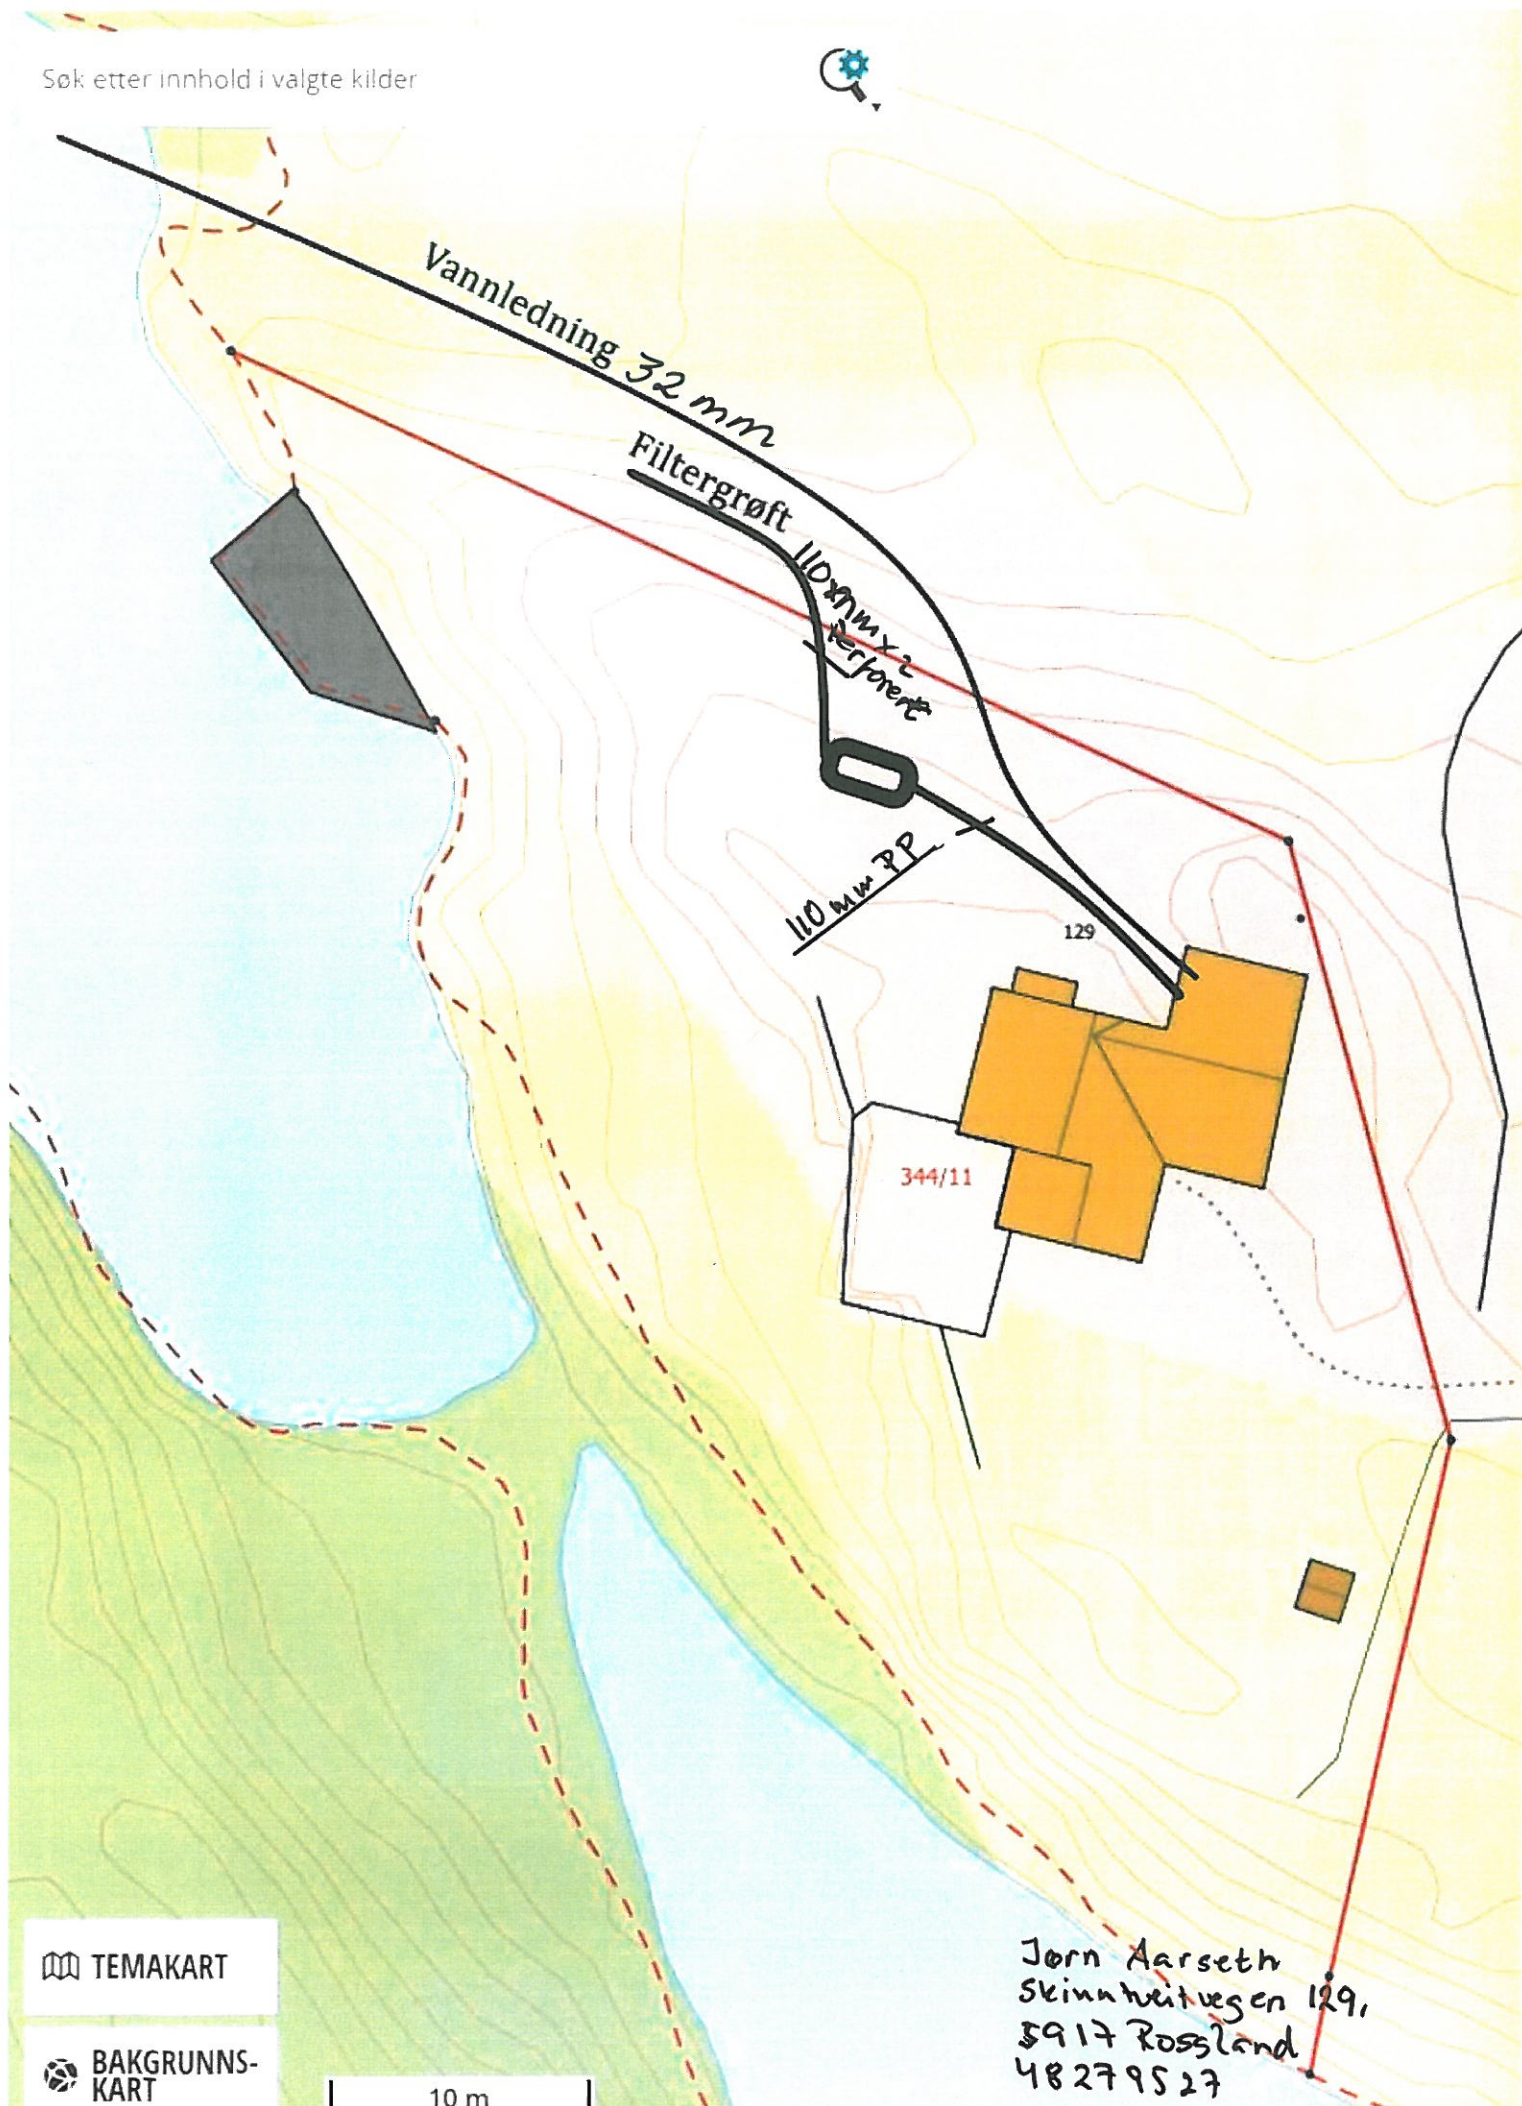

TEMAKART

BAKGRUNNSKART

Jørn Aarseth
Skinnhvitvegen 129,
5917 Rossland
48279527