

SITUASJONSKART

Gnr/Bnr: 352/39
Adresse: Kårbø 82
Eigar/søkar: Kjell Johansen

Kvalitet: FKB-B

Gjeldande plan: Kommuneplan
Planformål: Fritidsbusetnad

Vår referanse: PAS

Sign.






Målestokk: 1:500
Dato: 16.03.2020

ALVER
KOMMUNE



// Gjerde
- - Usikker eigedomsgrense
- Målt eigedomsgrense

 Bolighus
 Andre bygg

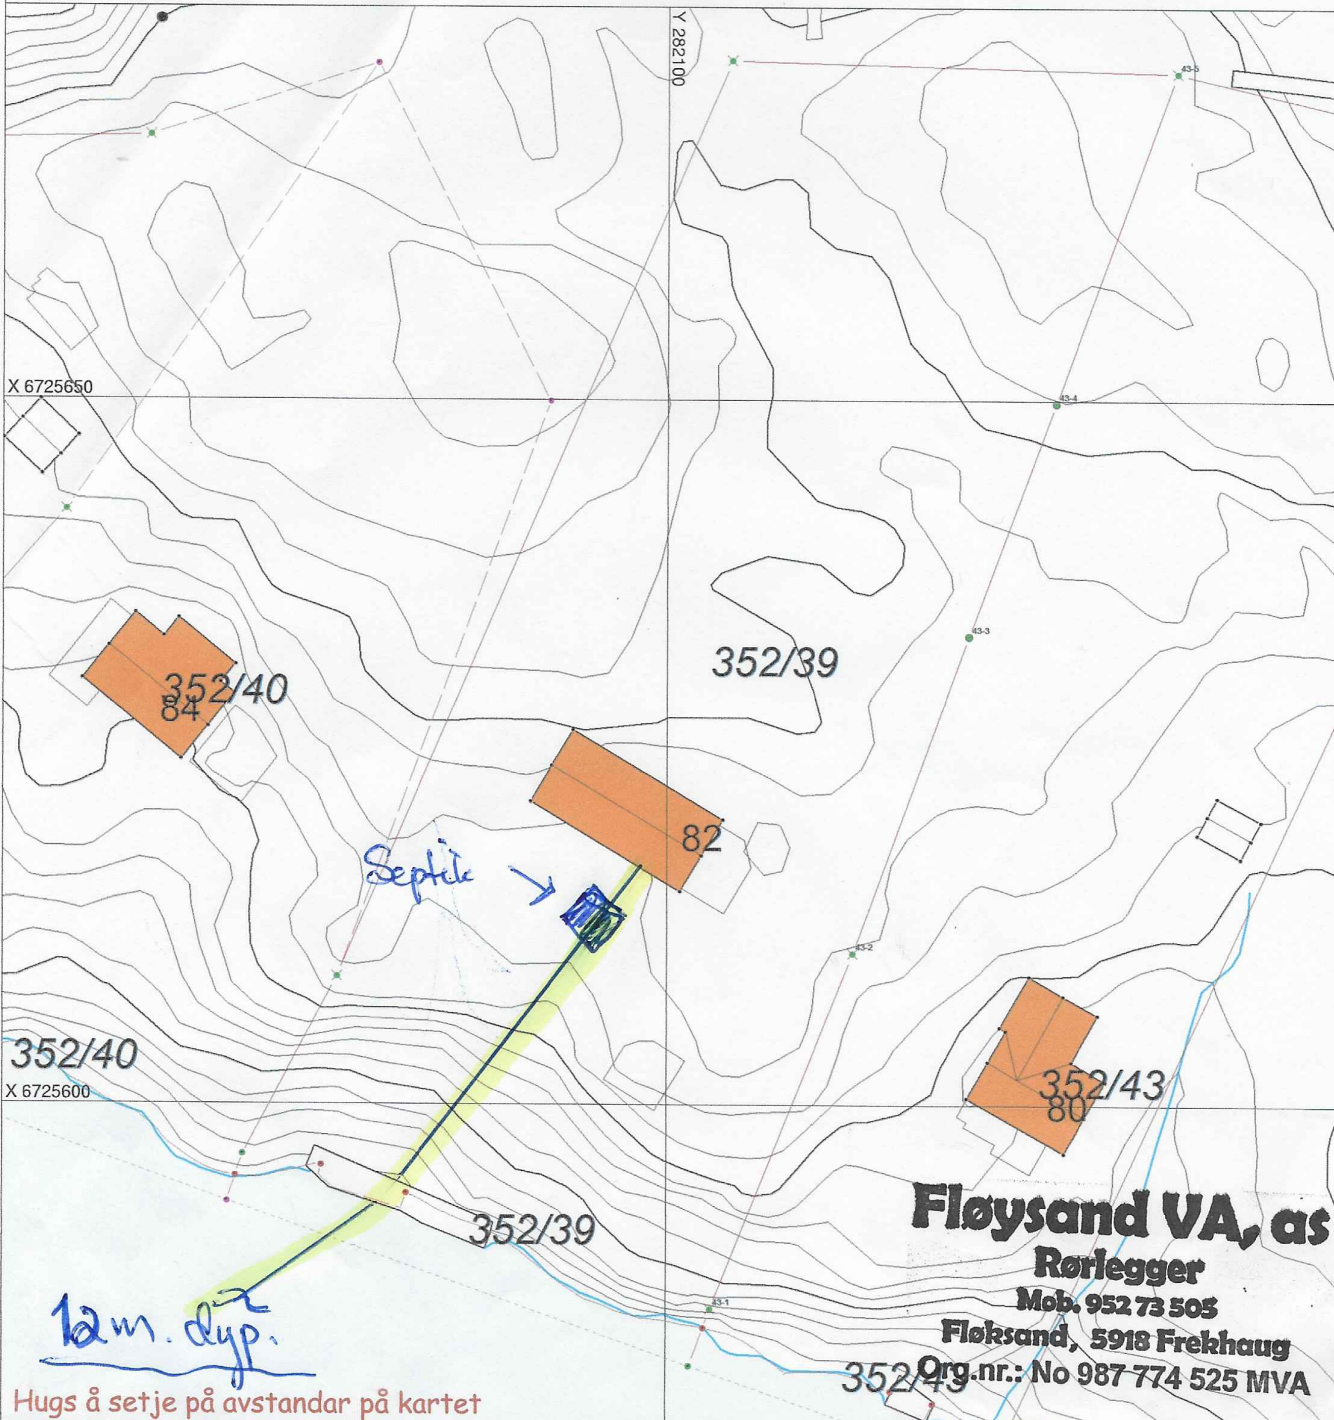

Fløysand VA, as

Rørlegger

Mob. 952 73 505

Fløysand, 5918 Frekhaug

Org.nr.: No 987 774 525 MVA

SITUASJONSPLAN



Tiltak

Underskrift Situasjonsplan

Dato