

Melding om bygning eller tilbygg som er unntatt søknadsplikt

Dette skjemaet skal brukes for å melde fra til kommunen om at du har bygget en bygning eller et tilbygg som er unntatt søknadsplikt.


Kryss av for hva som skal meldes inn:	
<input type="checkbox"/>	Tilbygg inntil 15 m ²
<input type="checkbox"/>	Bygning inntil 50 m ²
Underkategori (ett kryss):	
<input type="checkbox"/>	Garasje eller uthus til bolig
<input type="checkbox"/>	Garasje eller uthus til fritidsbolig
<input type="checkbox"/>	Fiskeri- eller landbruksbygning
Annen type bygning, beskriv:	Terasse med sør- og vestvendt levegg og takoverbygg (pergola)

Informasjon om eiendommen:
Eier: Øystein og Janne Lossius
Adresse: Paktarmyrhaugen 2
Gårdsnummer (du kan finne gårdsnummer ved å søke opp adresse på www.seeiendom.no) 323
Bruksnummer (du kan finne bruksnummer ved å søke opp adresse på www.seeiendom.no) 79
Festenummer (gjelder kun hvis festetomt):
Seksjonsnummer (gjelder kun hvis sameie):


Informasjon om bygningen eller tilbygget:	
Bruksareal (BRA): Innvending areal (areal innenfor ytterveggene)	15 m ²
Dato for ferdigstillelse: (dag.mnd.år)	0 1 0 5 2 0 2 0

Legg ved et kart hvor tilbygget eller bygningen er tegnet inn:
<p>Slik gjør du:</p> <p>Bruk et kartutsnitt over eiendommen for å tegne inn hvor bygningen eller tilbygget er plassert.</p> <p>Kartet kan for eksempel være:</p> <ul style="list-style-type: none"> – et situasjonskart fra kommunen – et kart fra kommunens nettside – et kartutsnitt fra www.seeiendom.no <p>Vi anbefaler at du:</p> <ul style="list-style-type: none"> – tegner inn et omriss av bygningen eller tilbygget – oppgir hvor mange meter det er fra bygningen/tilbygget til nabogrensa. <p>Kartet som viser plasseringen sendes til kommunen sammen med dette meldingsskjemaet.</p>

Alver kommune

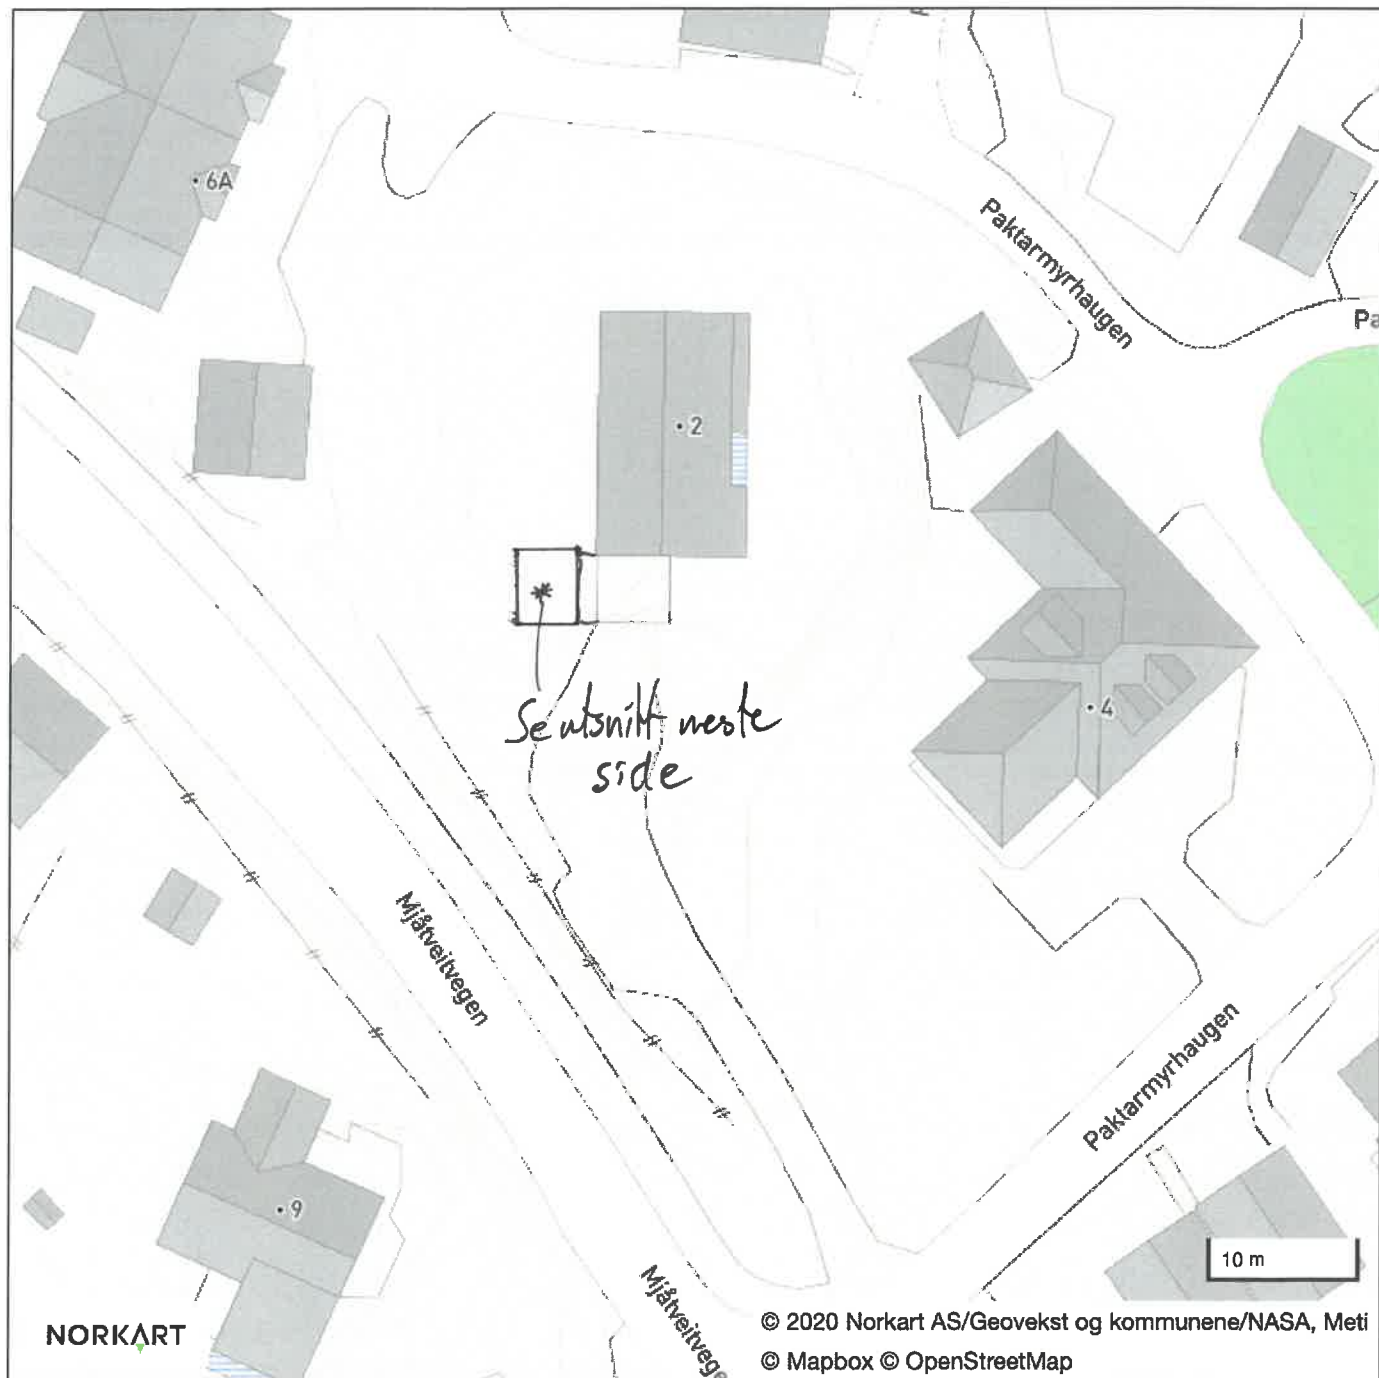

Alver kommune

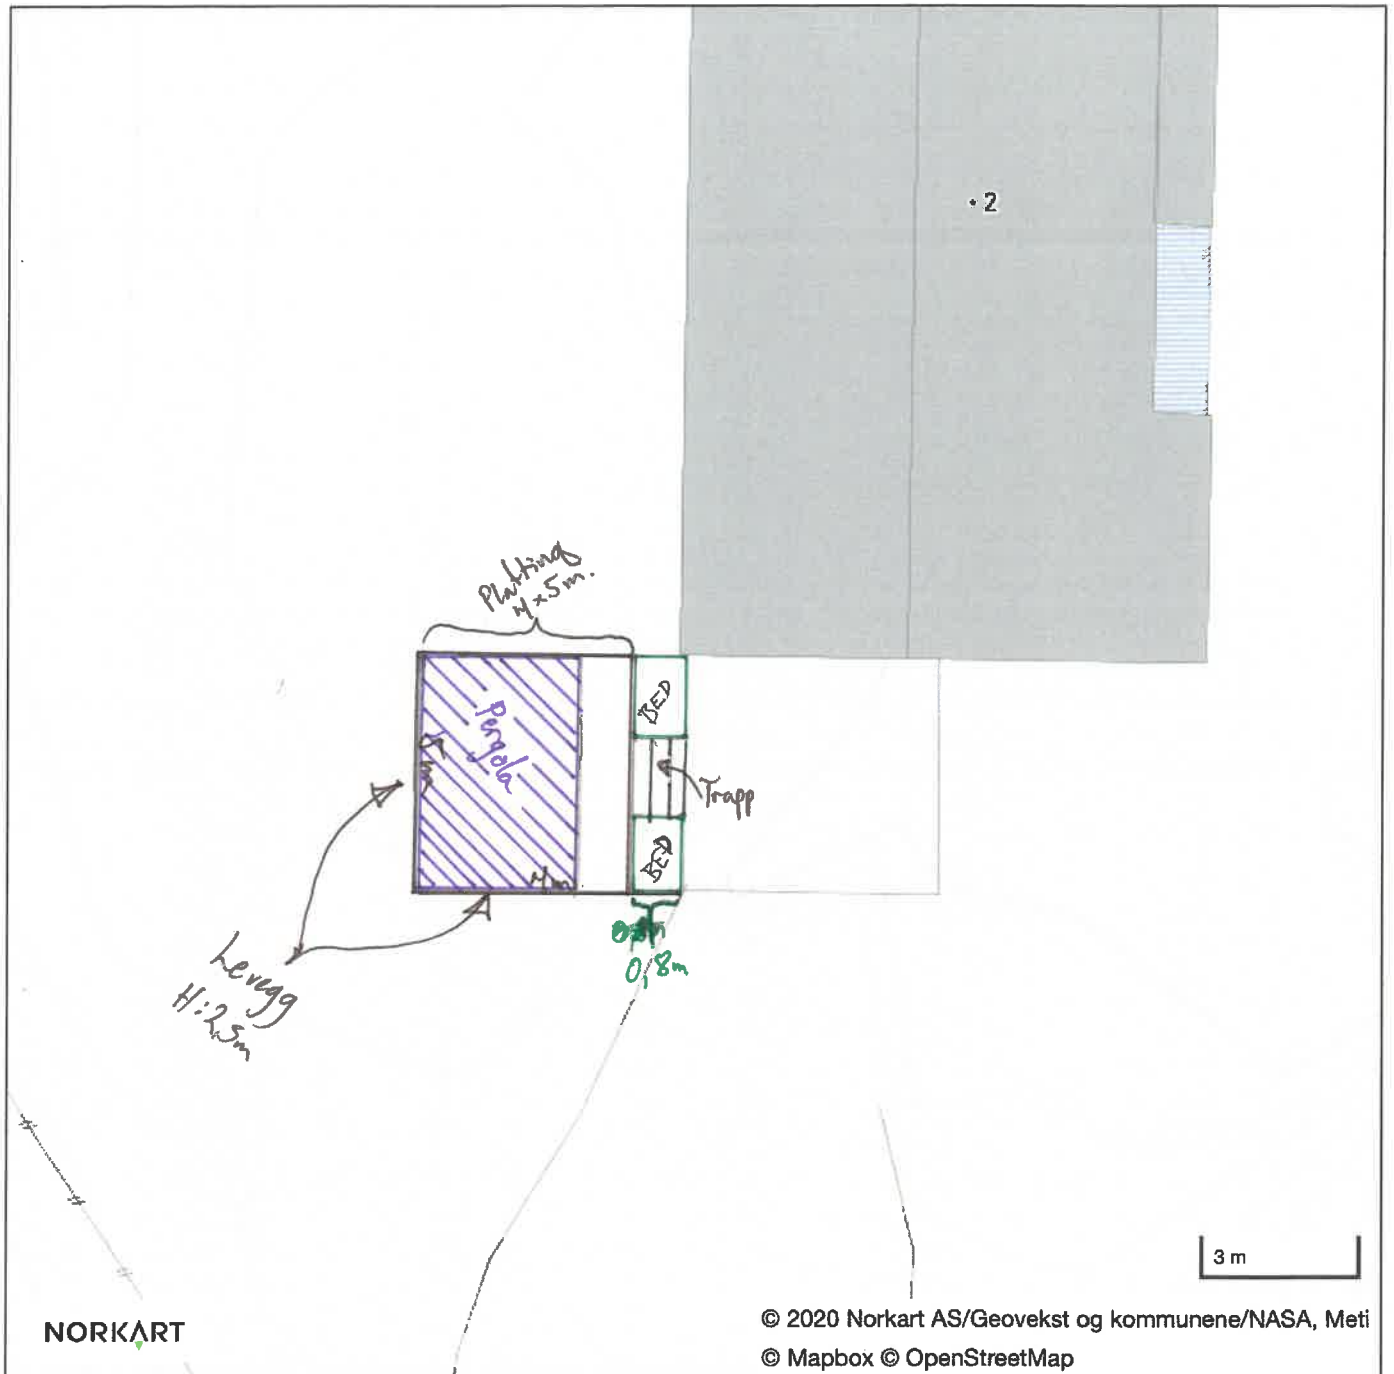

Målestokk ca:
1:143