


Utsleppstad Skodvensvatnet

Mnr vann mangler

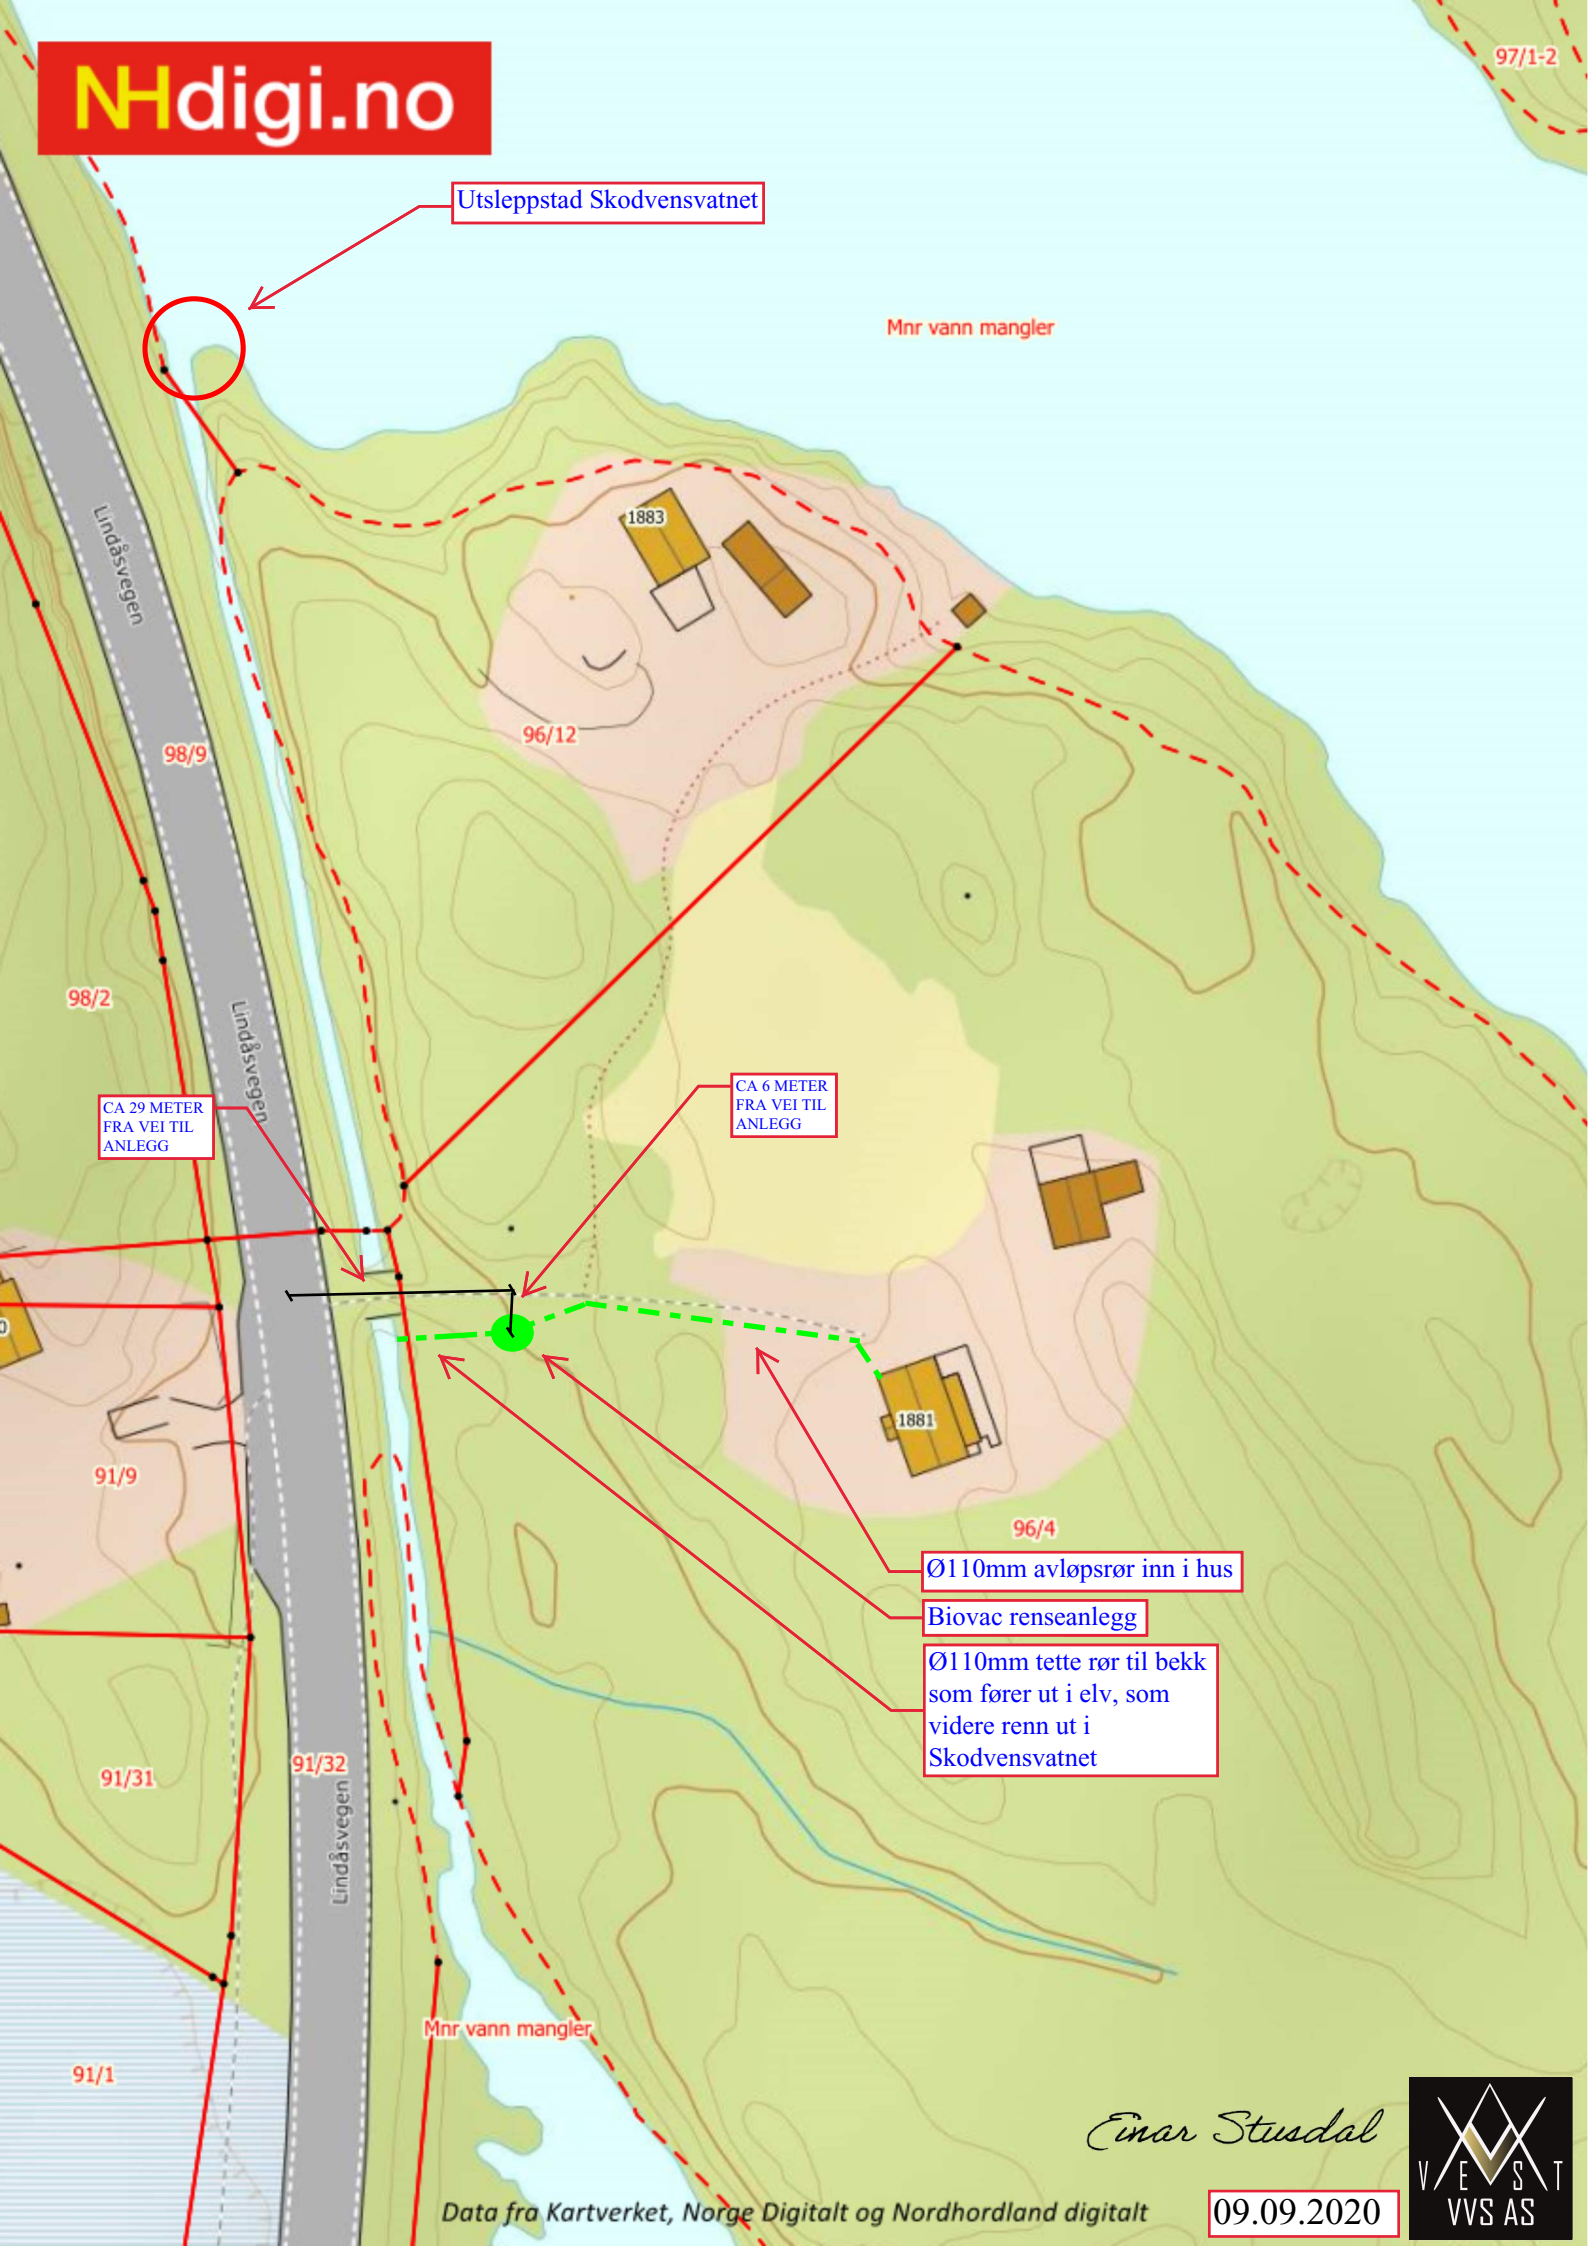

98/2

98/9

96/12

1883

1881

96/4

91/9

91/31

91/32

91/1

CA 29 METER
FRA VEI TIL
ANLEGG

CA 6 METER
FRA VEI TIL
ANLEGG

Ø110mm avløpsrør inn i hus

Biovac renseanlegg

Ø110mm tette rør til bekk
som fører ut i elv, som
videre renn ut i
Skodvensvatnet

Mnr vann mangler