


LOFT

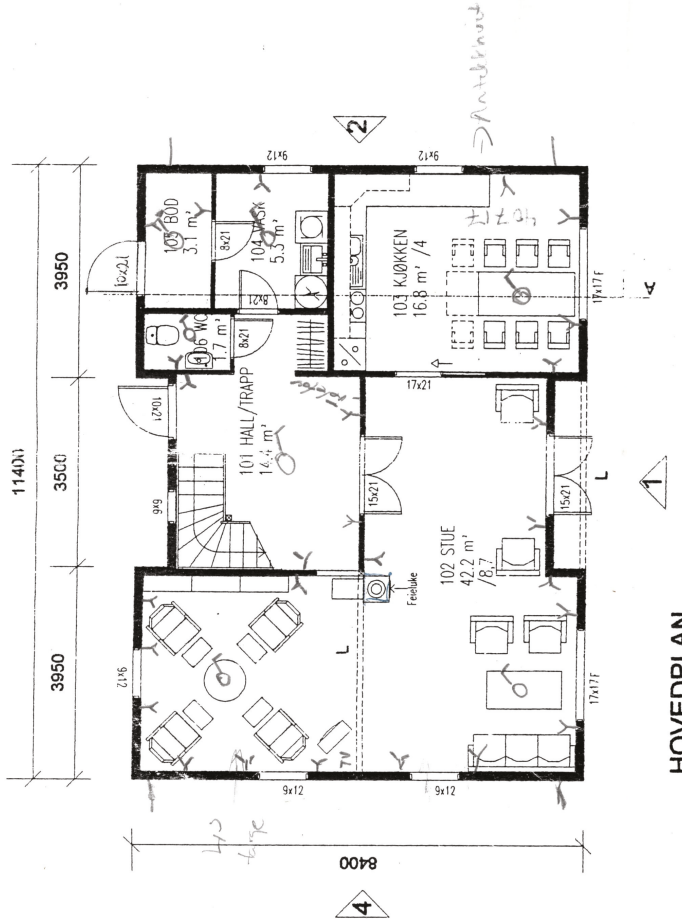


HOVEDPLAN

**ANMERKNINGER:**

- Arealer i iht NS3940 og husbankens regler.
- Areal i hvert rom angitt med romareal/livsareal
- L = LIMTRE / S = STÅLDØRAGER
- Innredninger og sanitærutstyr vist på tegning kun inkludert hvis angitt i kontrakt.

AREAL	BRA	BA	BRA-K	BYA
LOFT	58,4 m <sup>2</sup>	35,0 m <sup>2</sup>		
HOVEDPLAN	84,9 m <sup>2</sup>	84,9 m <sup>2</sup>		
SUM	143,3 m <sup>2</sup>	119,9 m <sup>2</sup>	143,3 m <sup>2</sup>	95,8 m <sup>2</sup>

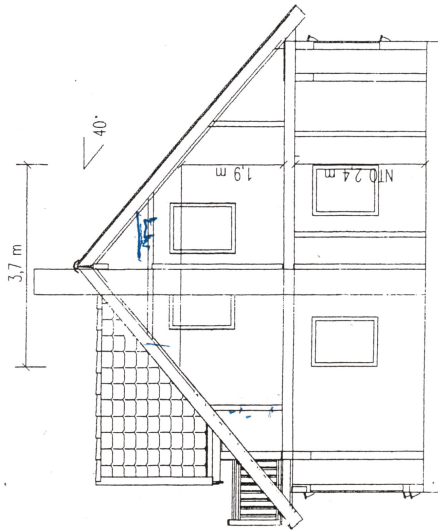

SNITT A-A

REV.	DATE	REVISJON	SON

**MESTERHUS**  
MESTERBYGG-BERGEN AS

Utarbeidet av Unikus AS  
Postboks 4104, Jensvoll  
8017 Bodø, tlf. 755 63 300  
Email: post@unikus.no

TEKNIKSHOVED  
Plan, snitt  
PROSJEKT

ARKITECT  
Kjell Røtanes

DATE  
28.01.99

SIGN  
R.T.

MAL  
1:100

**MH 105 NS - NINNI**