




FASADE MOT VEST



FASADE MOT SØR



FASADE MOT NORD

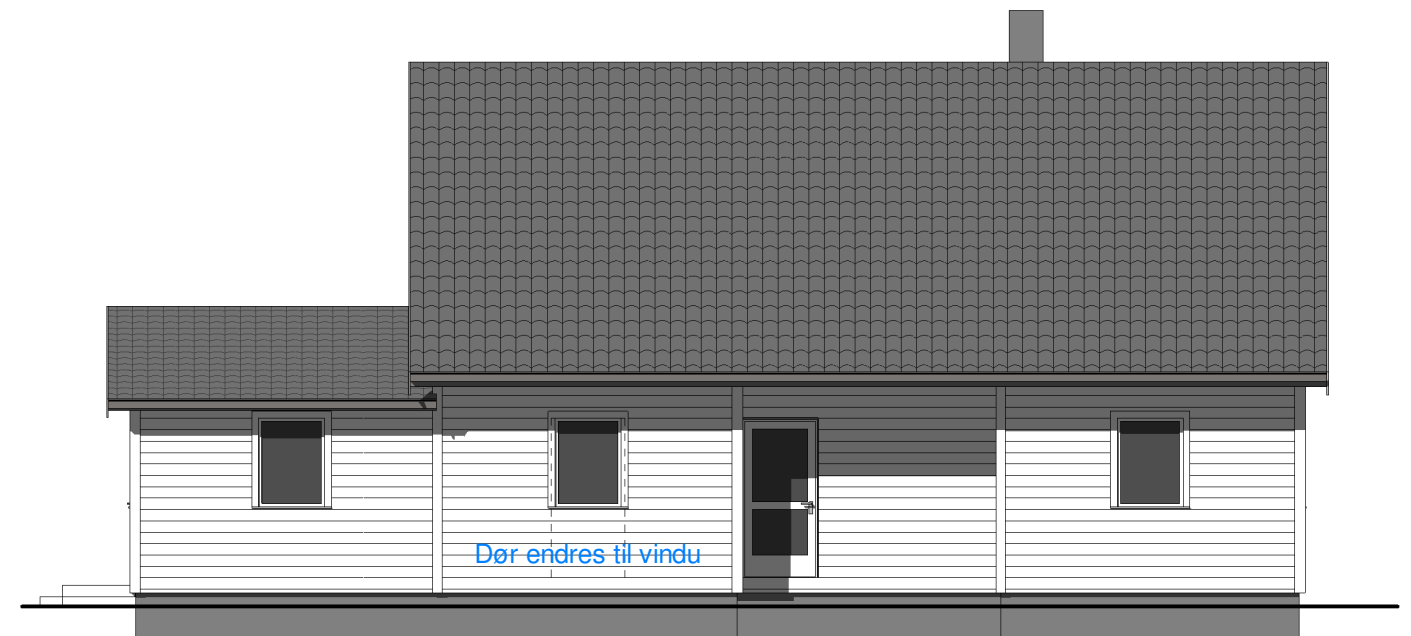

FASADE MOT ØST

<b>TILBYGG TIL ENEBOLIG</b> Gnr 108 Bnr 505, Grønfjellia 53 Lindås, Alver kommune P. nr. 2009	<b>Fasader</b> SØKNAD OM TILBYGG Johannesen/Sagstad Grønfjellia 53, 5955 Lindås	Mål 1 : 100 / A3
		Tegn.nr A320
<b>Arkitekt Mette Kyed Thorson</b> Sivilarkitekt MNAL Medlem av Arkitektbedriftene Kvalen 16, N-5955 Lindås Tlf +47 901 48 834 mktho@online.no	Org.nr 987 788 682 Org.nr 987 788 682	Rev F
		Dato 14.8.2020