


Y 297900

Y 297925

Y 297950

X 6738625

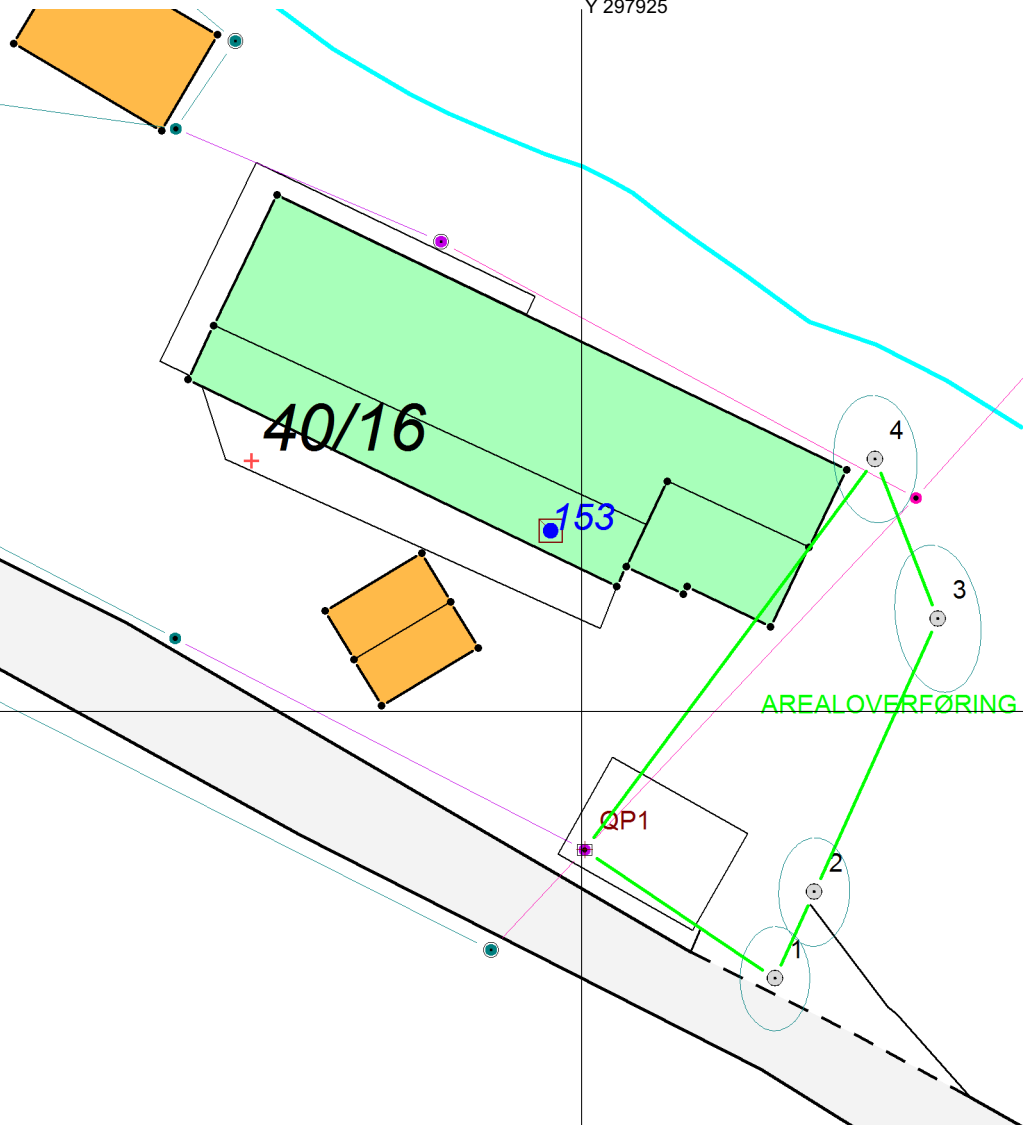

Kartvedlegg til protokoll for oppmålingsforretning		Alver Kommune		
Eigedom 40/16, 40/16, 40/2		Journal nr 202013071	Oppdragnr	
Rekvirent Edvardsen Ann-Kristin Z, Melingen Kjell Rune, Hodneland Jorunn S		Forretningsdato 21/8/2020	Landmålar Morten Mangerøy Helland	
		Målestokk 1:250		