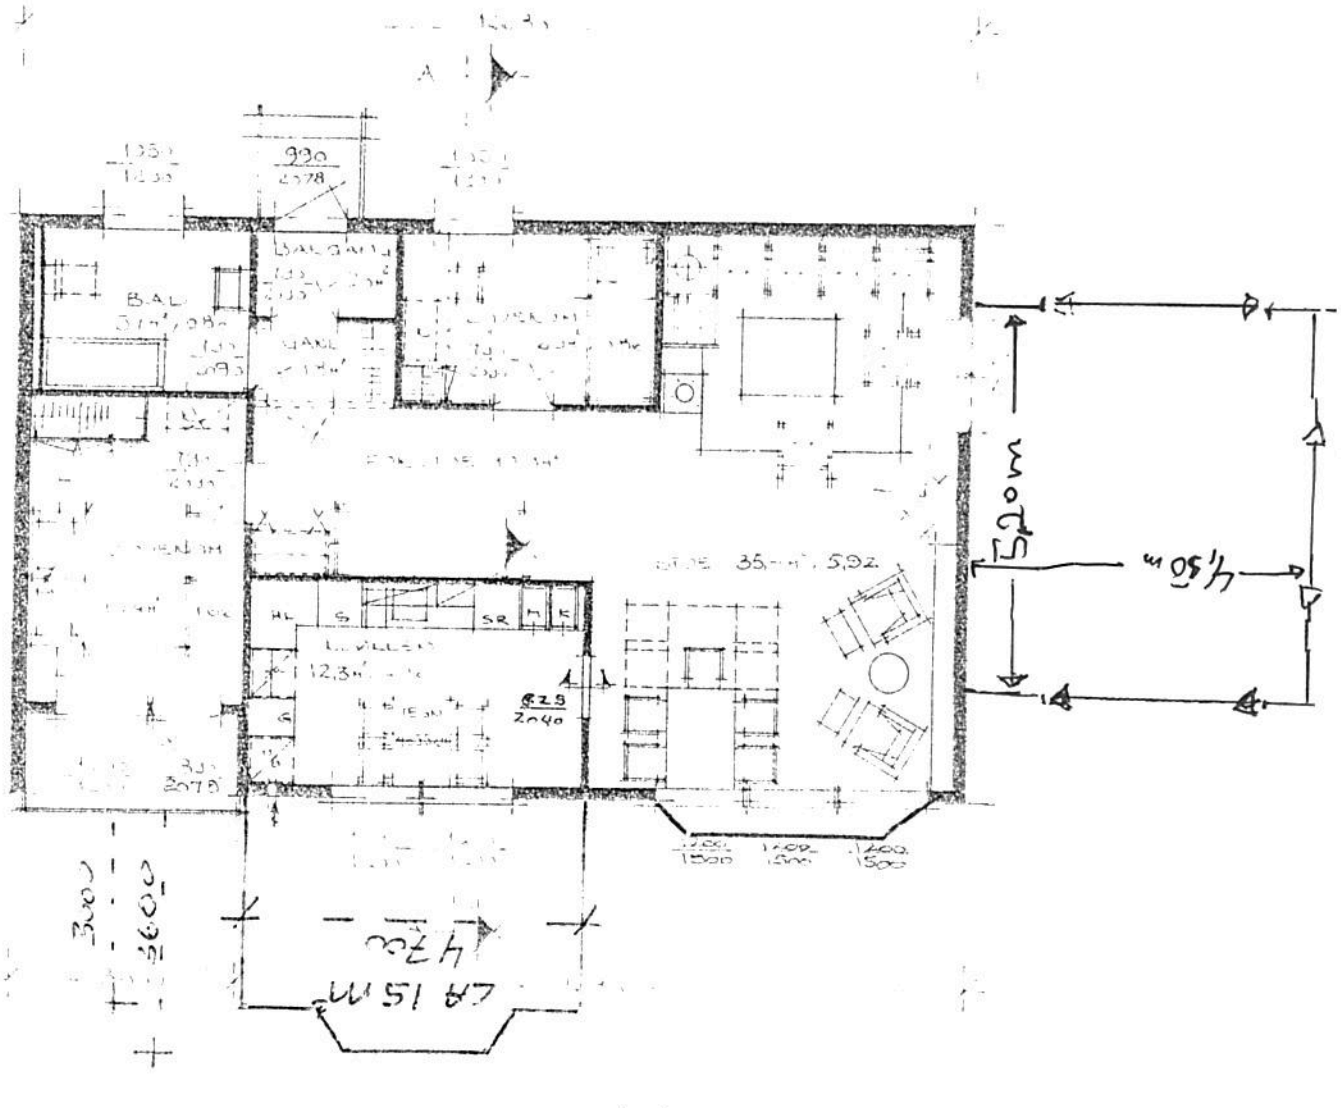

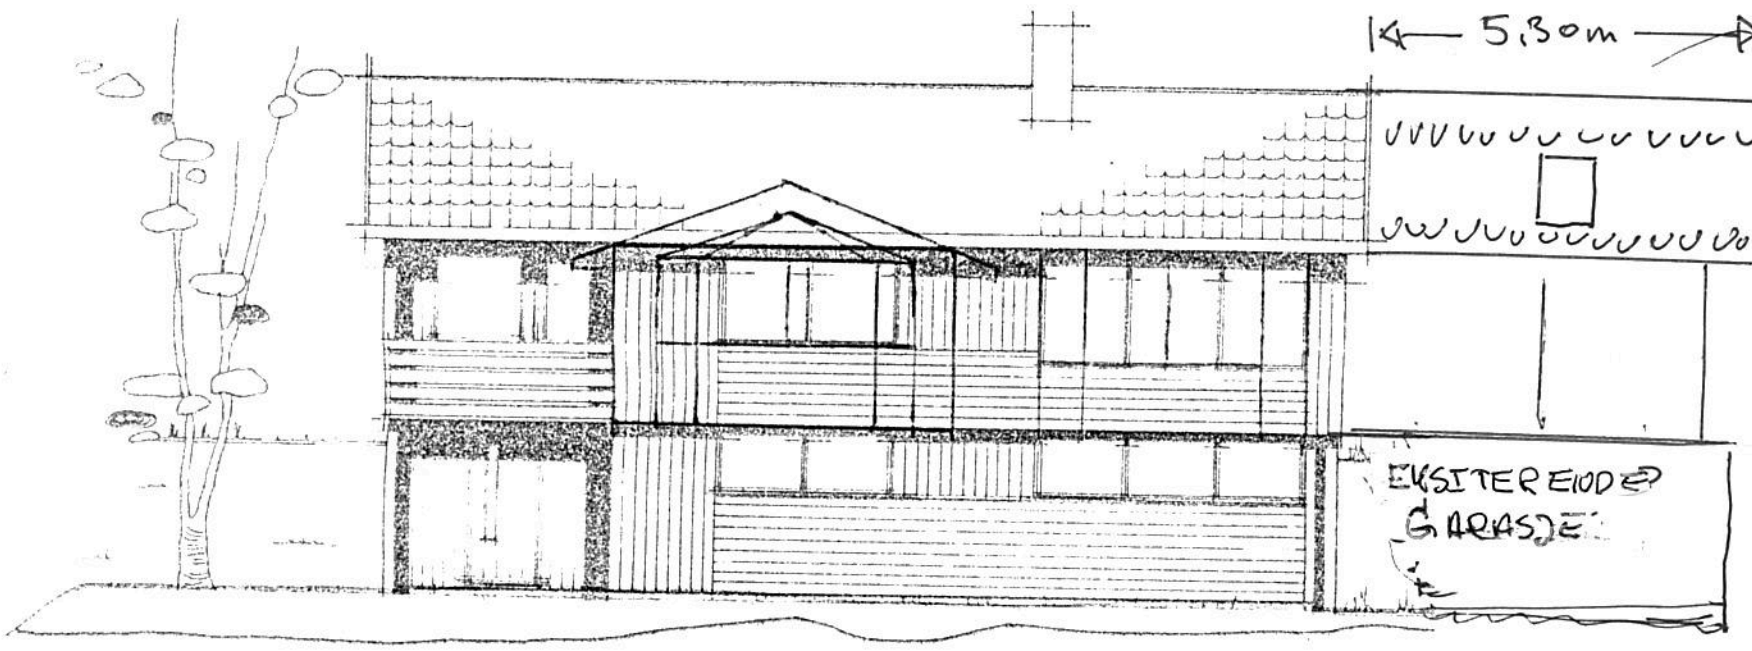

FASADE MOT NORD

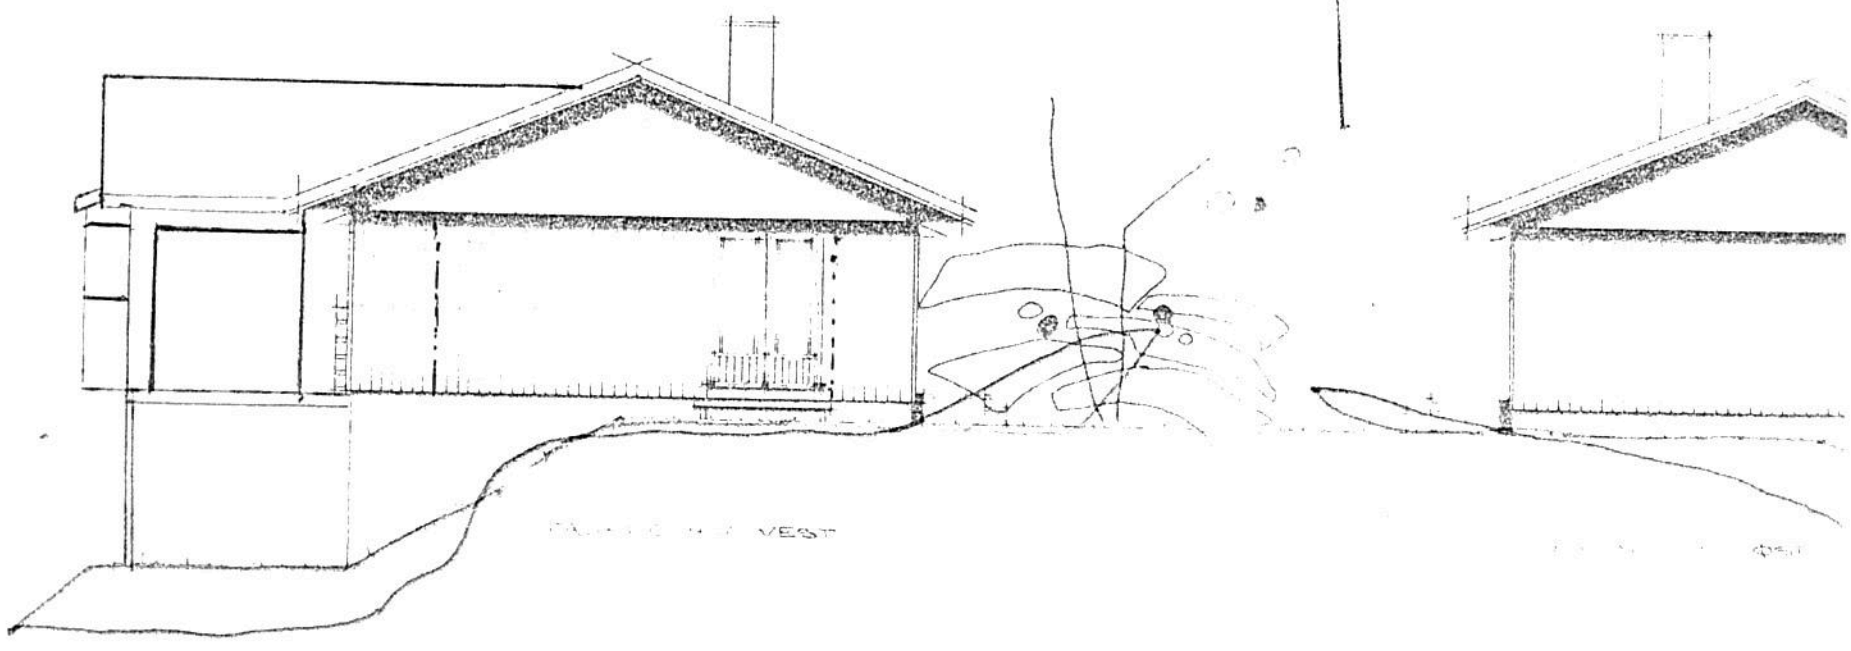

FASADE MOT VEST

FASADE MOT ØST