


Ny Bygg.  
Garasje mål.

Framme: 5,25 m.  
Bak: 3,85 "  
Lengde: 8,75 "

Mangerbua 37. 10/9-20  
John M. Gausevride

ALVER  
KOMMUNE  
14 SEPT. 2020

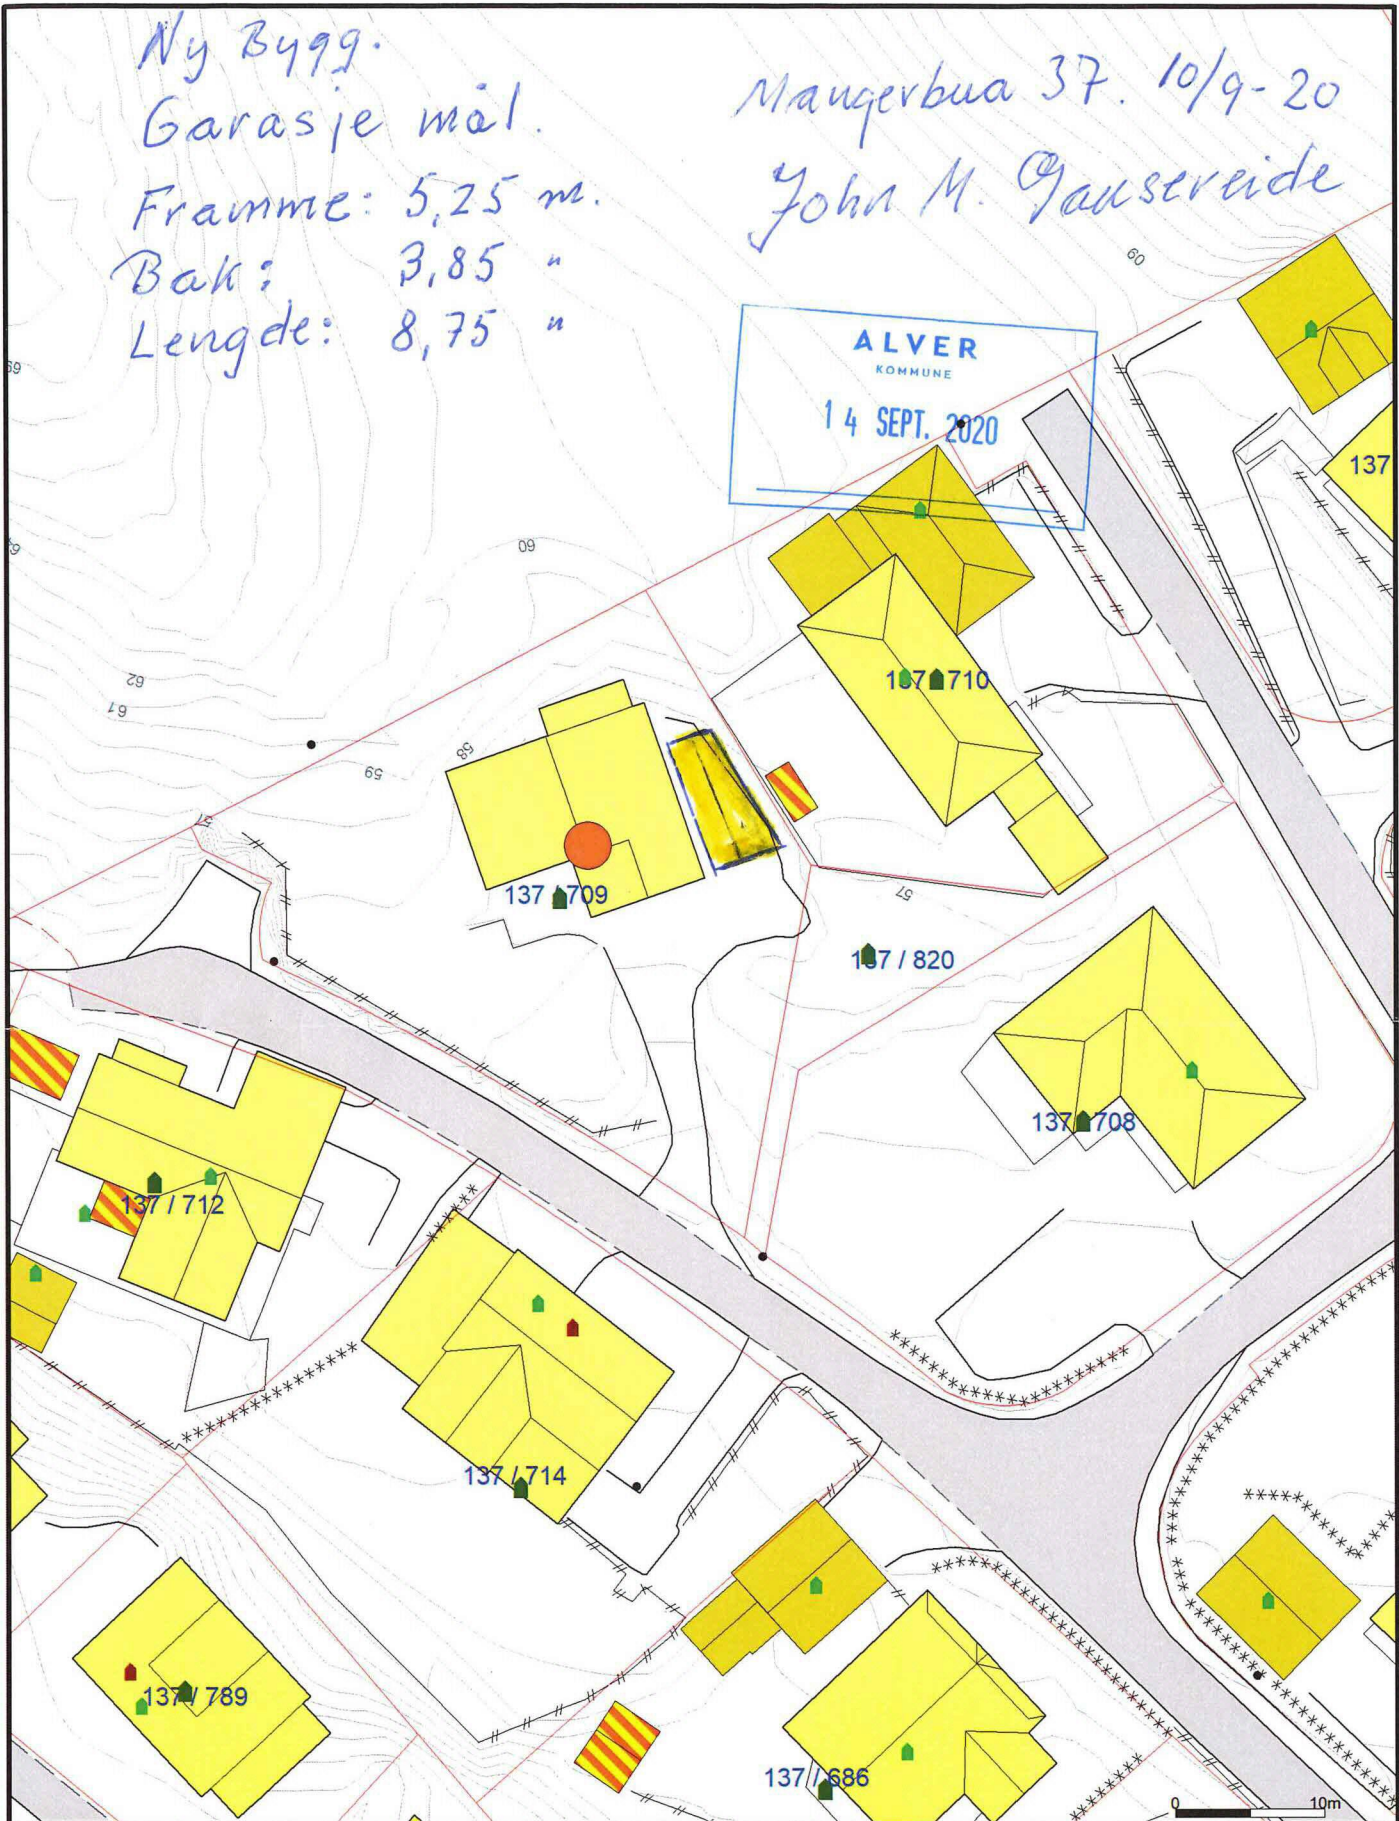

- Målte Grenser
  - Registrerte Grenser
  - Udefinert grenser
  - Terrengmålte grense
  - Konstruert grensepunkt
  - Bolig
  - Bustad m/leilighet
  - Våningshus
  - Større bustader
  - Hytte/feriehus
  - Garasje/uthus
  - Industri/lager
  - Andre bygg
- Beliggenhet og høyder må oppfattes som orienterende.  
Koordinatsystem: UTM(EUREF89) - SONE 32 (EPSG:32632)  
Høydesystem: (EPSG:)



Lindås kommune  
Byggesak



Dato: 2020.09.09  
Sign: liin

Målestokk  
1:500