
Fra: Sindre Holm <sh@skalarib.no>
Sendt: mandag 14. september 2020 16:39
Til: Larissa Dahl
Emne: SV: Trong for opplysningar gbnr 349/93 endring av løyve
Vedlegg: 349_93_F_matr_ny (129824).pdf

Hei

Til informasjon

Da har jeg snakket med tiltakshaver.

Han mener at opplysningene naboen bygger sin påstand på er feile.

Tiltakshaver har kjøpt deler av naboeiendommen, og vedlagt oversiktskart bekrefter dette.

Vi sender inn ny disp.søknad til fylkeskommunen, samt oppdaterer sit.plan.

Med vennlig hilsen

Sindre Holm

Rådgivende ingeniør byggeteknikk



SKALA Rådgivende Ingeniører AS | Damsgårdsveien 131 | 5160 Laksevåg

Tlf: 951 61 678 | sh@skalarib.no | www.skalarib.no


Tenk på miljøet før du skriver ut!

Fra: Larissa Dahl <larissa.dahl@alver.kommune.no>
Sendt: 31. august 2020 10:31
Til: Sindre Holm <sh@skalarib.no>
Kopi: daniel.signowski1309@outlook.com
Emne: Trong for opplysningar gbnr 349/93 endring av løyve

Hei! Viser til endringssøknad mottatt 26.08.20. Vi kan ikkje se at du har sendt nabovarsel ved endringa. Det er gitt dispensasjon av Fylkeskommune frå byggjegrænse mot fylkesveg i saka (15,5 meter inkludert takutspring til vegsenterlina). Når dere går nærare så må det gis dispensasjon frå byggjegrænse mot veg på nærare avstand. Saka må sendast til Fylkeskommune for handsaming av ny dispensasjon før vi kan ta stode til saka.

Det er ikkje vedlagt situasjonskart som viser ny situasjon for plassering av bustad og garasje.

Godkjent kart var slik:

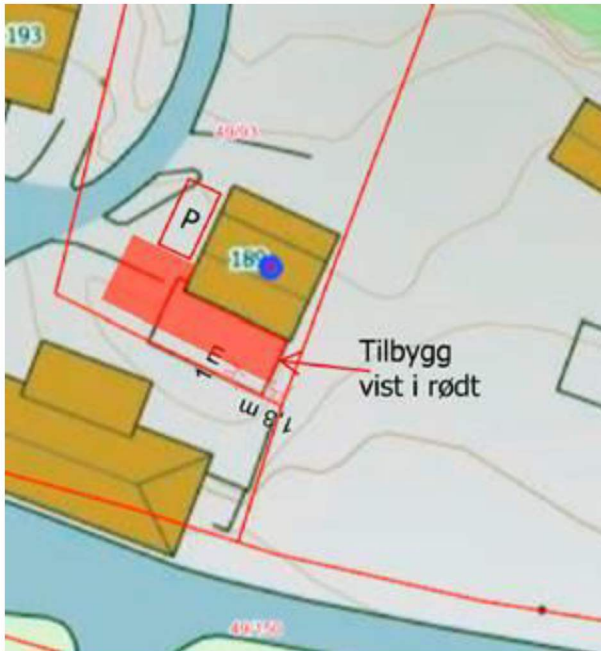

Du beskriver i søknaden nå at tilbygget kommer 1 m nærare veg, det betyr at det kommer 0 m frå nabogrense med eier av gbnr 349/ 11. Det ligg samtykke frå eieren av gbnr 349/11 for plassering at tilbygg 0 meter frå hans grense, men vi oppfatte at tilbygget kommer over grensen på gbnr 349/11 sin grunn etter telefomnsamtale med grunneigar i vår 2020.

Det ligg samtykke frå eieren av gbnr 349/13 for plassering at tilbygg 1,3 meter frå hans grense. Om tilbygget kommer nærare enn det som er avtalt med gbnr 349/11 og gbnr 349/13 er det nødvendig med nytt samtykke frå eieren.

Opplysningar skal sendast inn innafor 10.10.20.

Larissa Dahl | Rådgjevar Plan og byggesak

E-post: byggesak@alver.kommune.no

Innbyggjarservice: +47 56 37 50 00

www.alver.kommune.no



Ved ytterlegare spørsmål, ver venleg å ta kontakt med oss på innbyggjarservice. Informasjon om opningstider finn du på www.alver.kommune.no/innhald/plan-bygg-og-eiendom/treng-du-hjelp/ eller ved å ringe telefon 56 37 50 00.

Innsending av søknadar og anna dokumentasjon i saker skal sendast til postmottak@alver.kommune.no