



E-4 Nytt tiltak 8000

16.9.2020

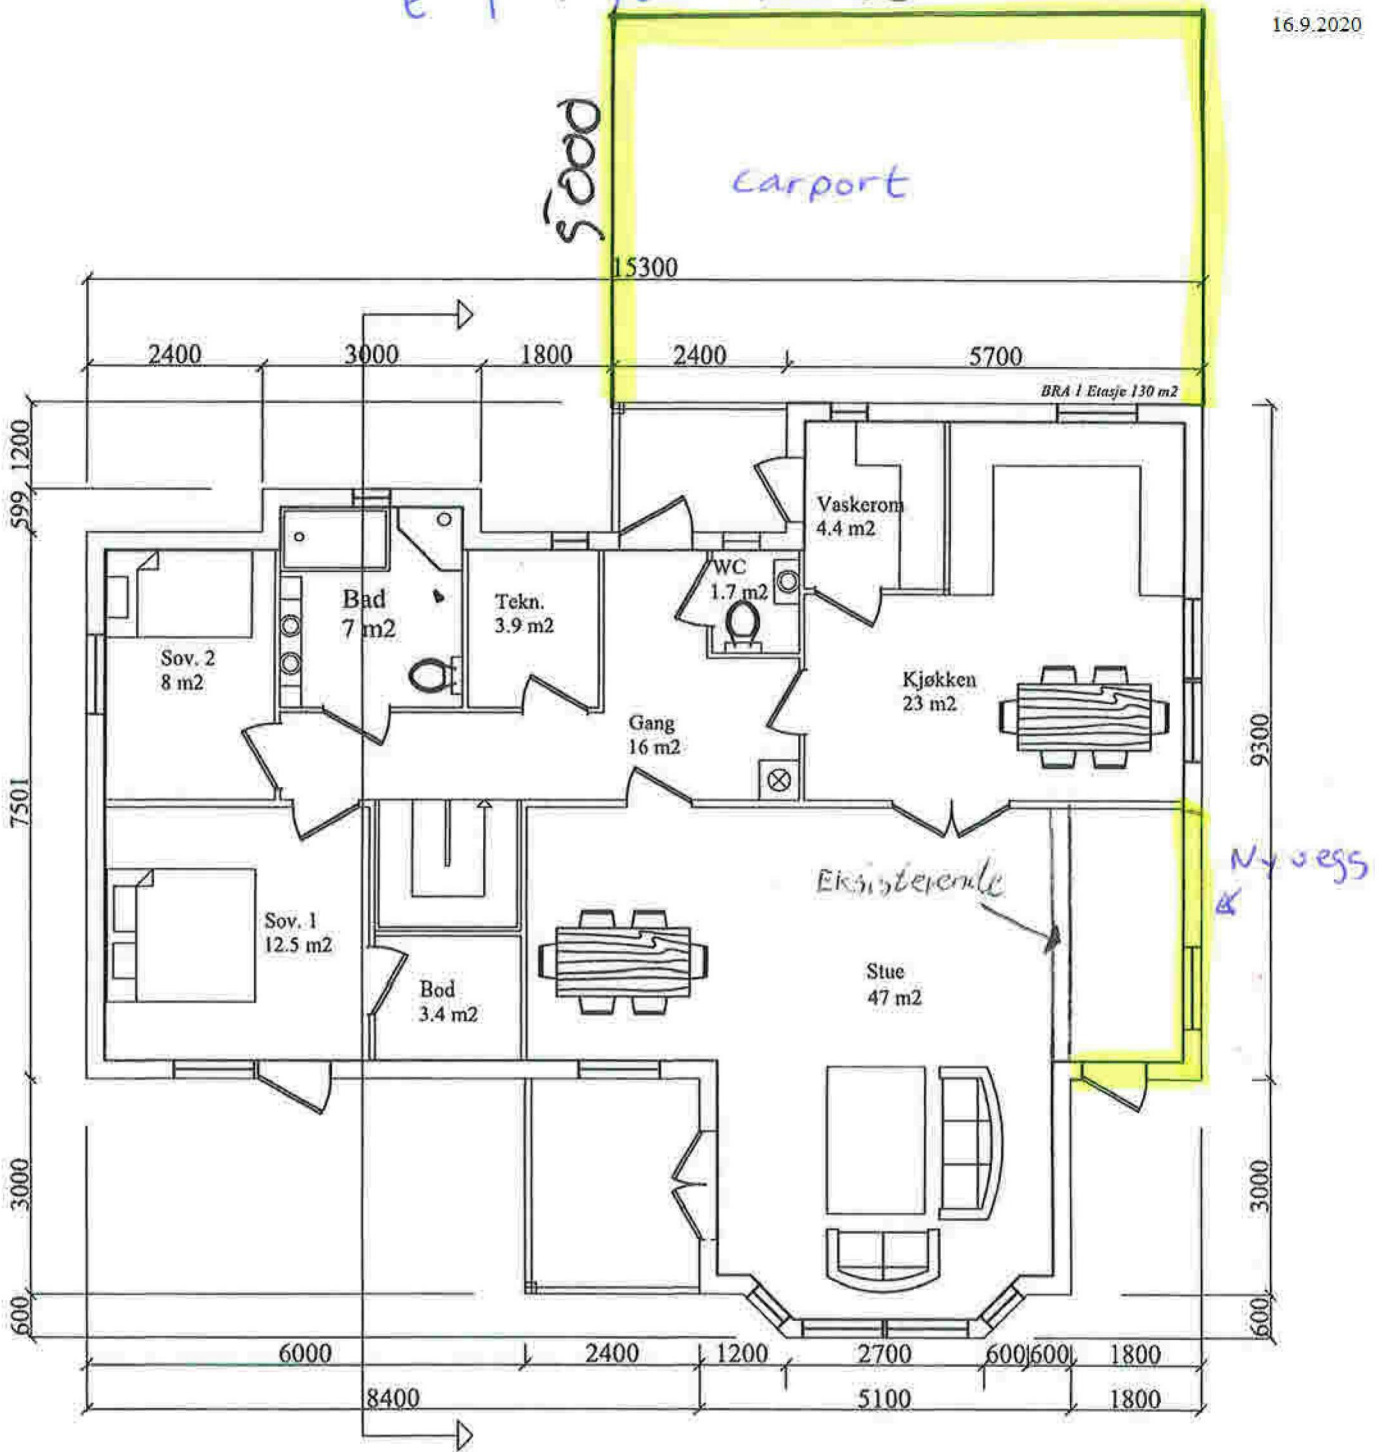


Dato: 27.03.2014	Tegner: DEH	Gnr. ___ Bnr. ___	Målestokk: 1:100
Bra. 193 m <sup>2</sup>			
<b>Enebolig</b> <b>Hovedplan</b>		Erstatning for:	Erstattet av:
		Tiltakshaver: Jan Kennet Raun og Katrine Særvold	
Henvisning:		Beregning:	

# E-S Nytt tiltak

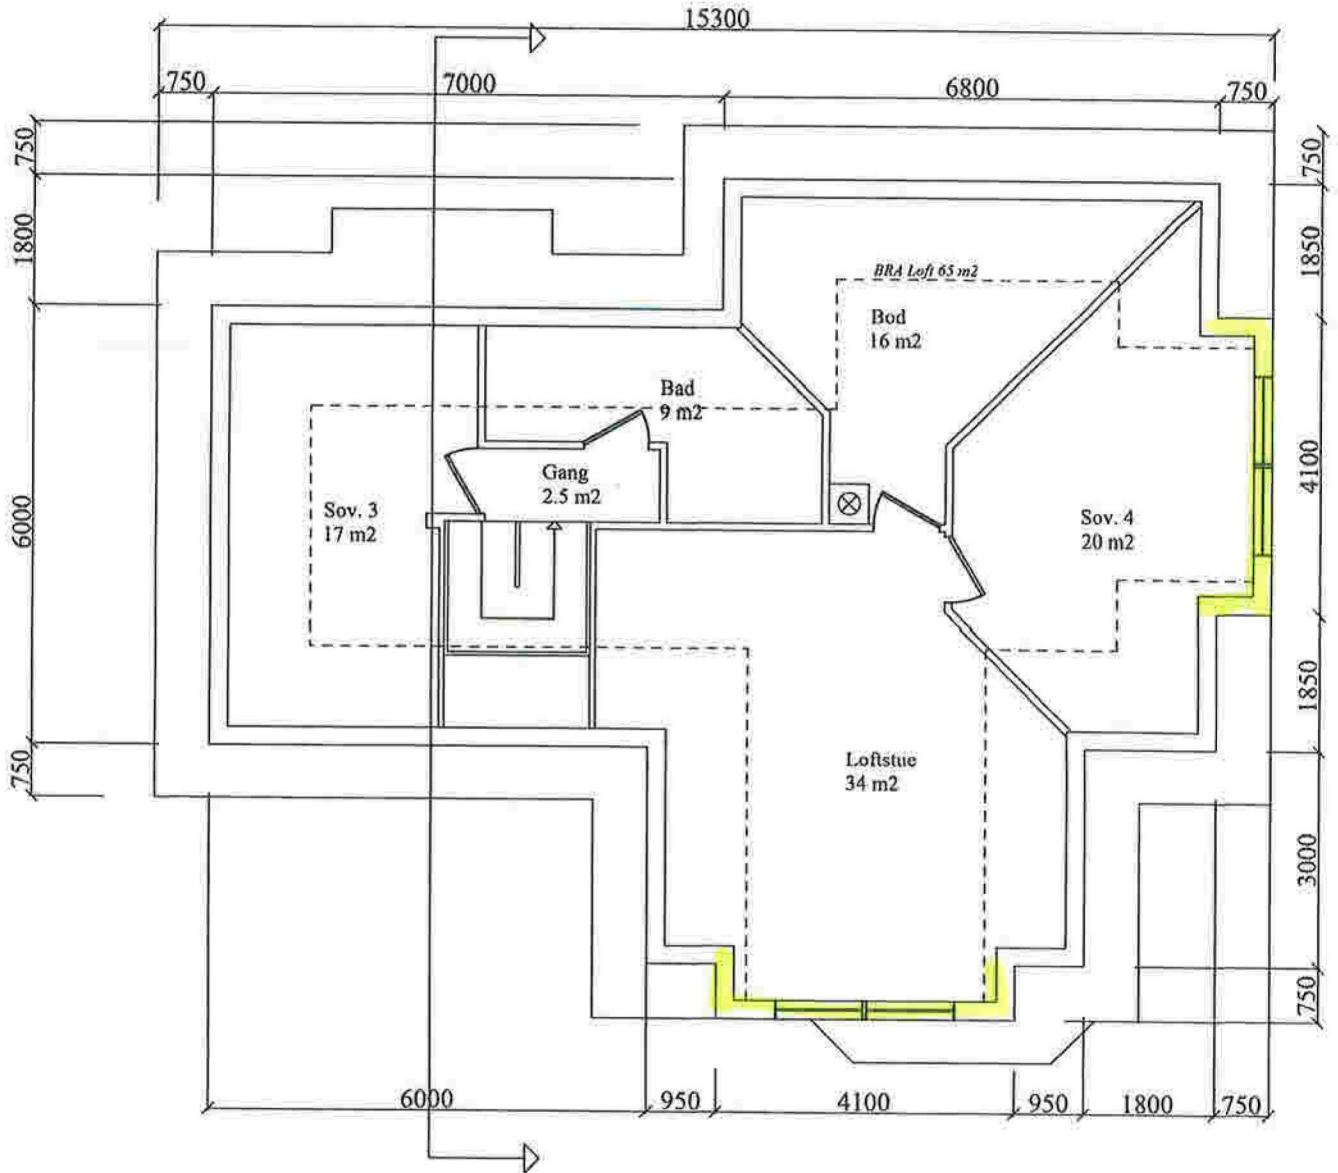


Dato: 27.03.2014	Tegner: DEH	Gnr. ___ Bnr. ___	Målestokk: 1:100	
Bra. 193 m <sup>2</sup>				
<b>Enebolig</b> <b>Loft</b>			Erstatning for:	Erstattet av:
			Tiltakshaver: Jan Kennet Raun og Katrine Særvold	
Henvising:		Beregning:		

# E-6 Nytt bilde

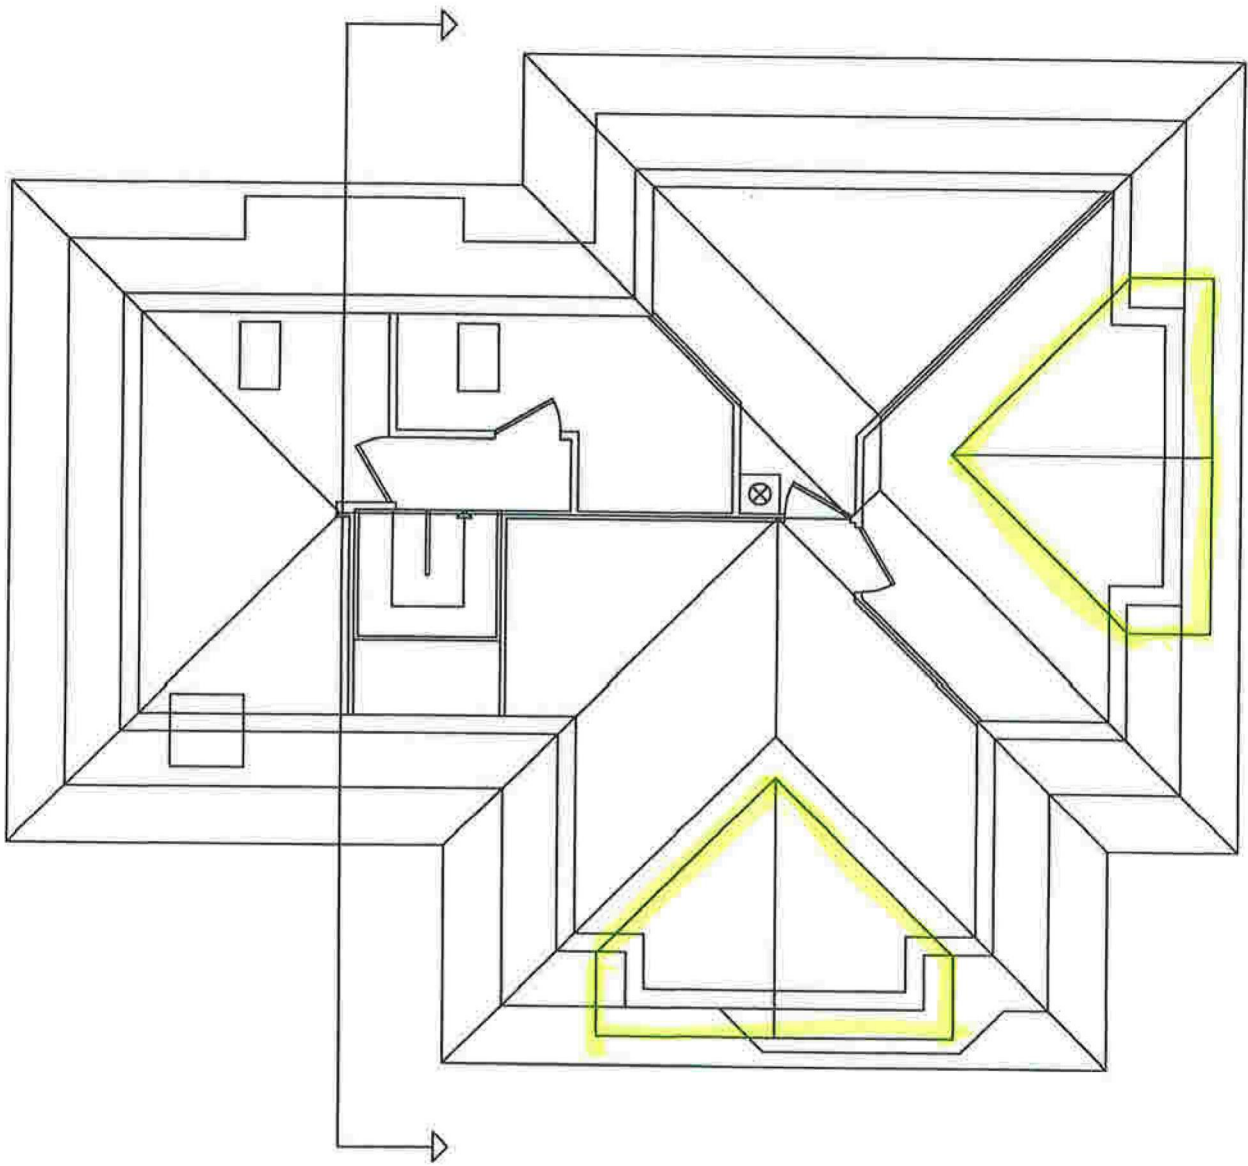

Dato: 27.03.2014	Tegner: DEH	Gnr. ___ Bnr. ___	Målestokk: 1:100	Erstatning for:	Erstattet av:
Bra. 193 m <sup>2</sup>				Tiltakshaver: Jan Kennet Raun og Katrine Særvold	
Enebolig Loft		Henvising:	Beregning:		

E-7 Nytt tiltak

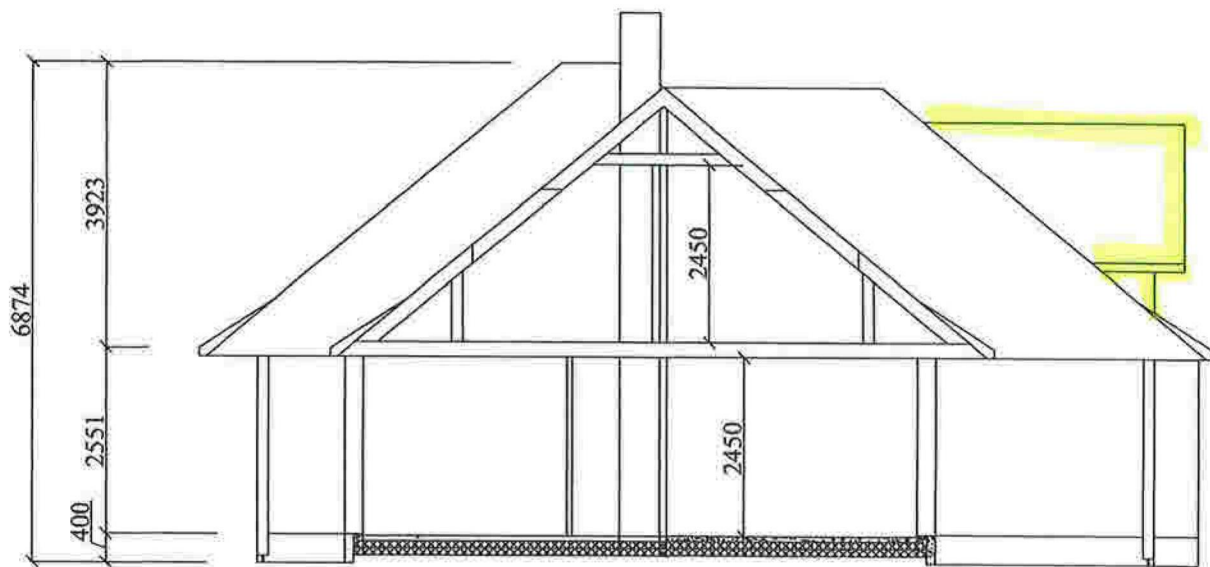

Dato: 27.03.2014	Tegner: DEH	Gnr. ___ Bnr. ___	Målestokk: 1:100		
Bra. 193 m <sup>2</sup>				Erstatning for:	Erstattet av:
Enebolig Snitt				Tiltakshaver: Jan Kennet Raun og Katrine Særvold	
Henvisning:		Beregning:			