


C-5 DET


16.9.2020

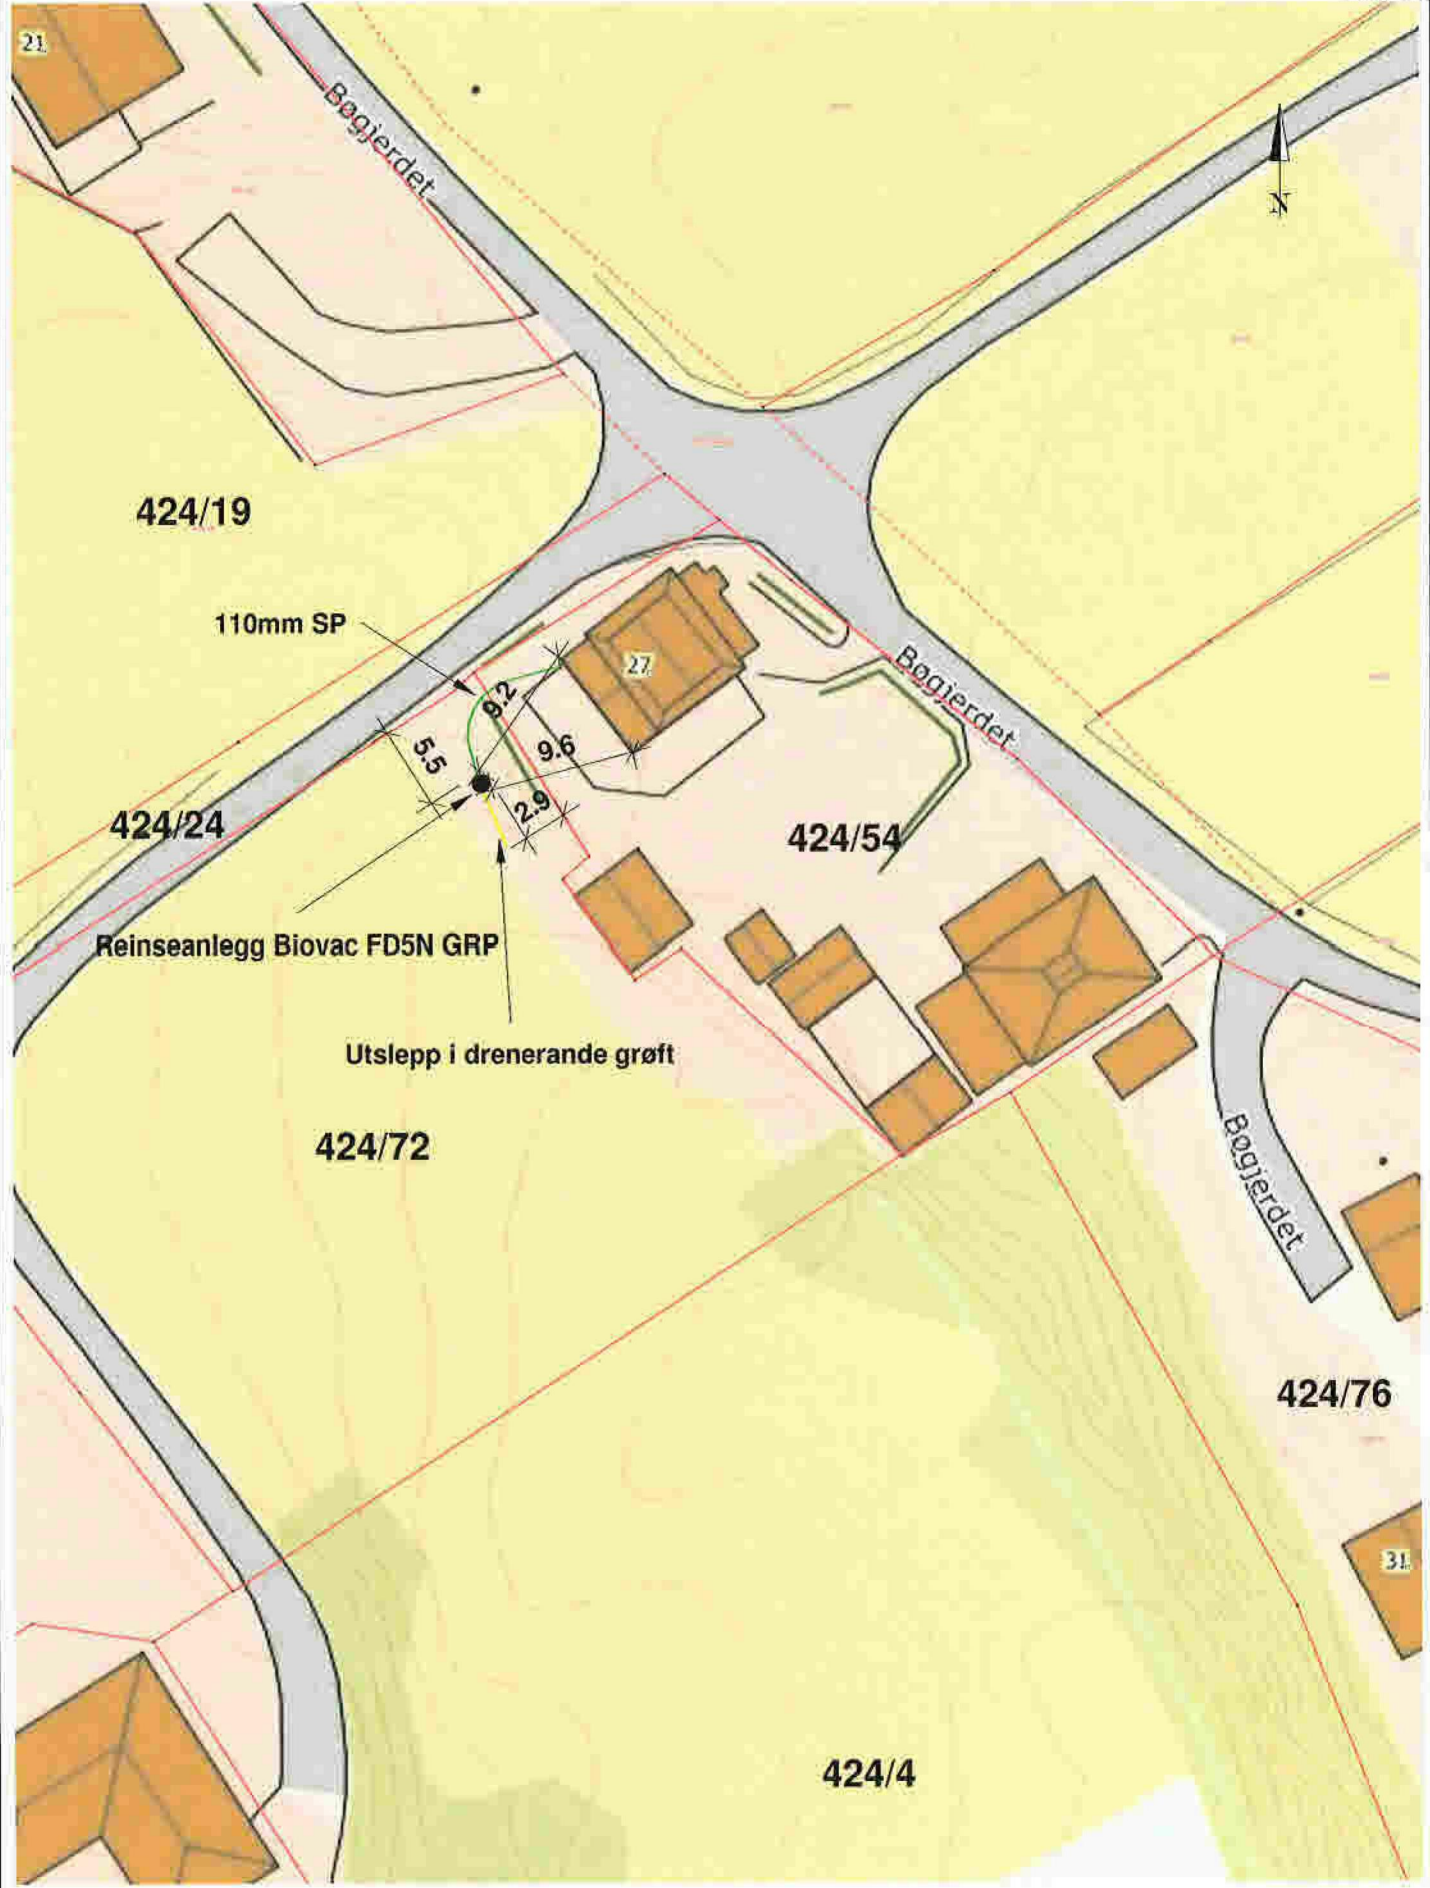


Titelshaver:	Henrikas Maslauskas
Titel:	Minireinseanlegg
Avsende:	Situasjonsplan Gnr 424 Bnr 54

Målestokk:	1 : 500	Prosjekt nr.:	546-1
		Dato:	04/05/20
		Sign:	MT

D-1

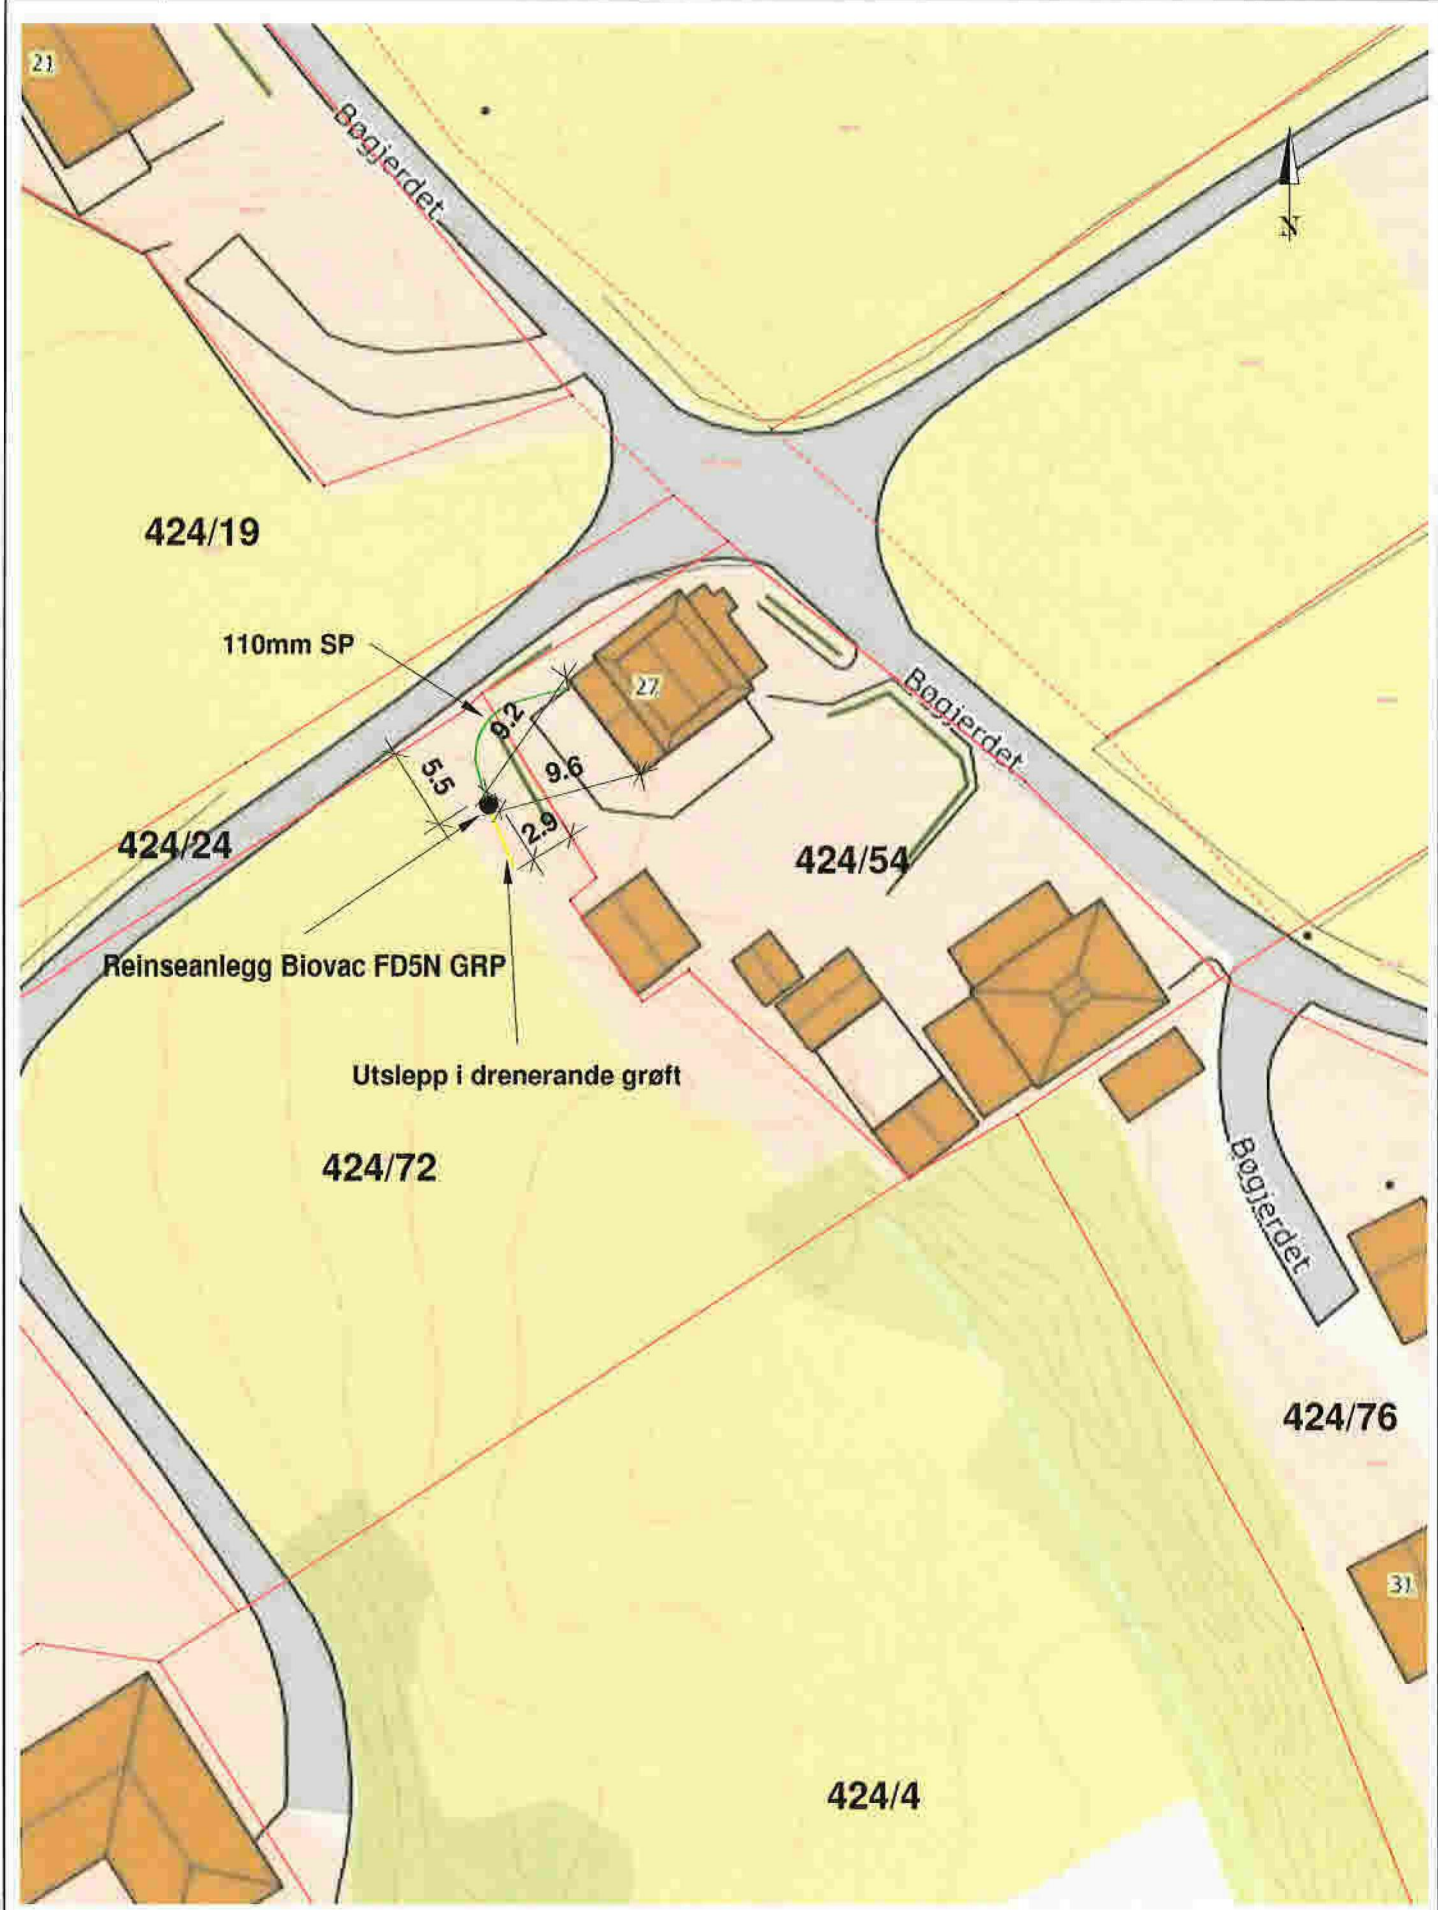

	Tilforlaver: Henrikas Maslauskas	Målestokk: 1 : 500	Prosjekt nr.: 546-1
	Etak: Minireinseanlegg		Dato: 04/05/20
	Angående: Situasjonsplan Gnr 424 Bnr 54		Sign: MT