

SITUASJONSKART

Gnr/Bnr: 322/236
Adresse:
Eigar/søkar:

Kvalitet :

Gjeldande plan :
Planformål :

Vår referanse: KM

Sign.




Målestokk: 1:1000
Dato: 04.09.2020

ALVER
KOMMUNE



- | | | | |
|--|------------------------|--|------------|
| | Gjerde | | Bolighus |
| | Usikker eigedomsgrænse | | Andre bygg |
| | Målt eigedomsgrænse | | |

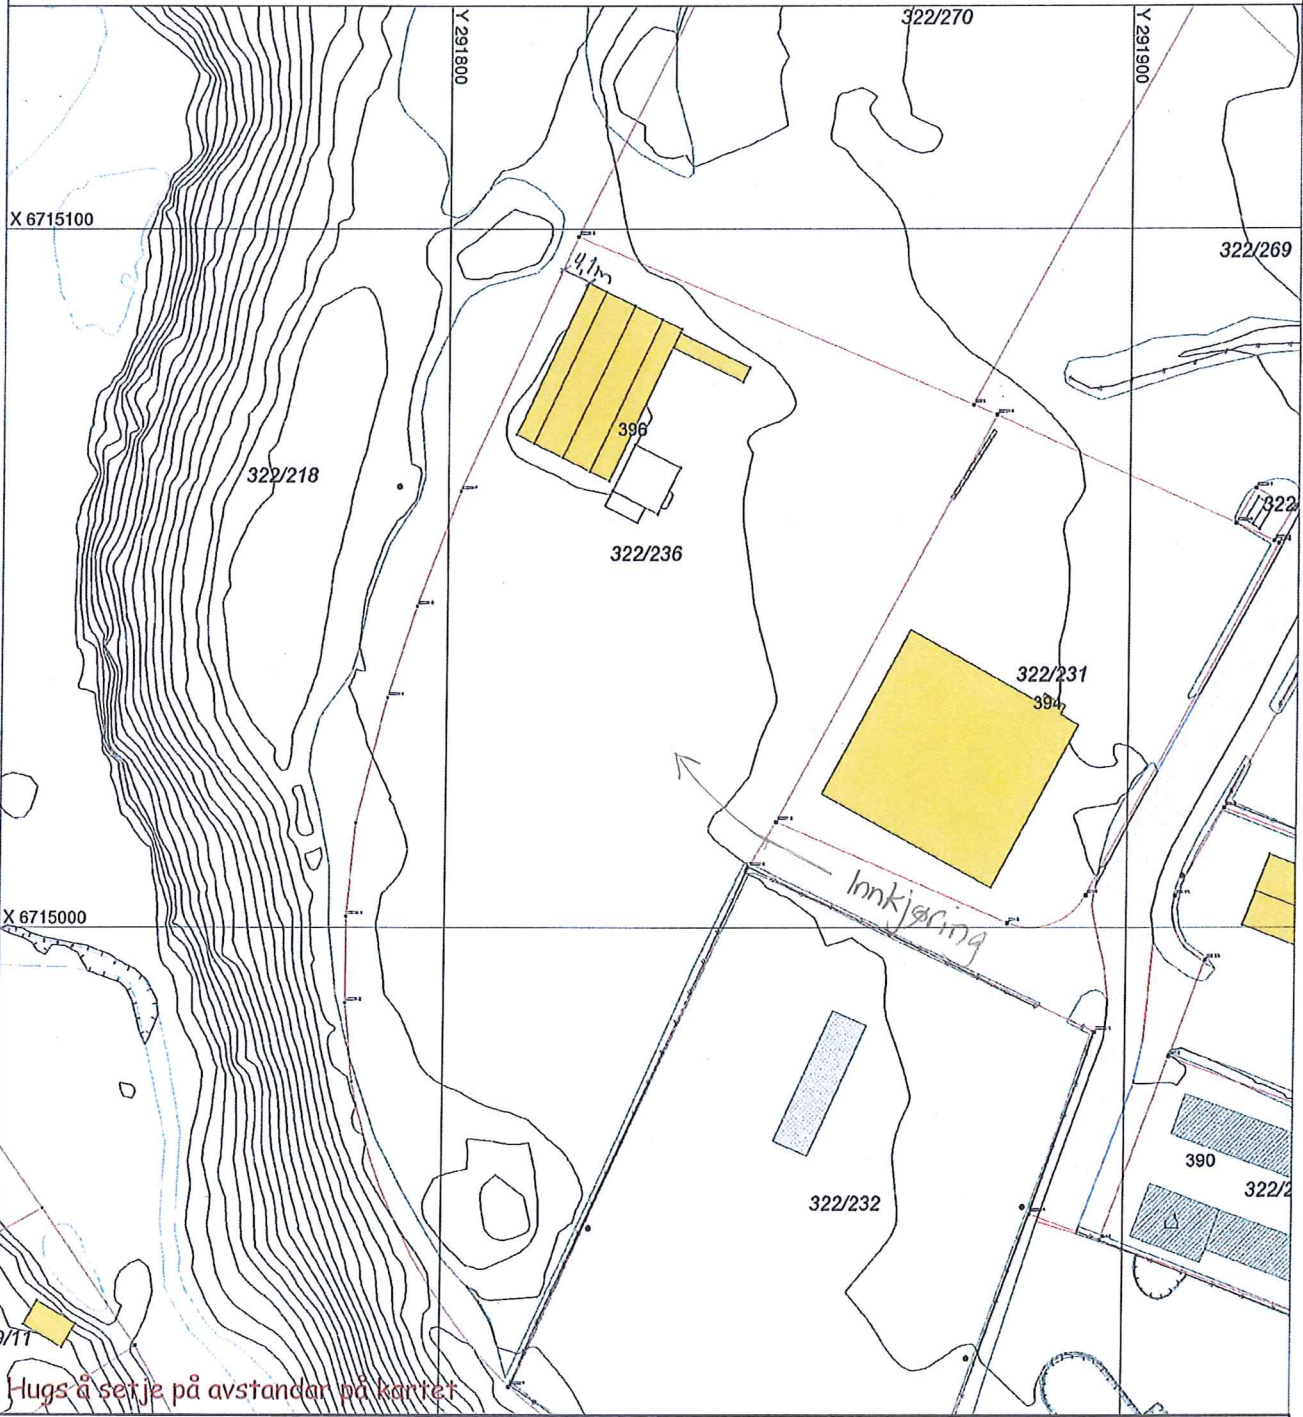

SITUASJONSPLAN

Tiltak

Underskrift Situasjonsplan Dato