
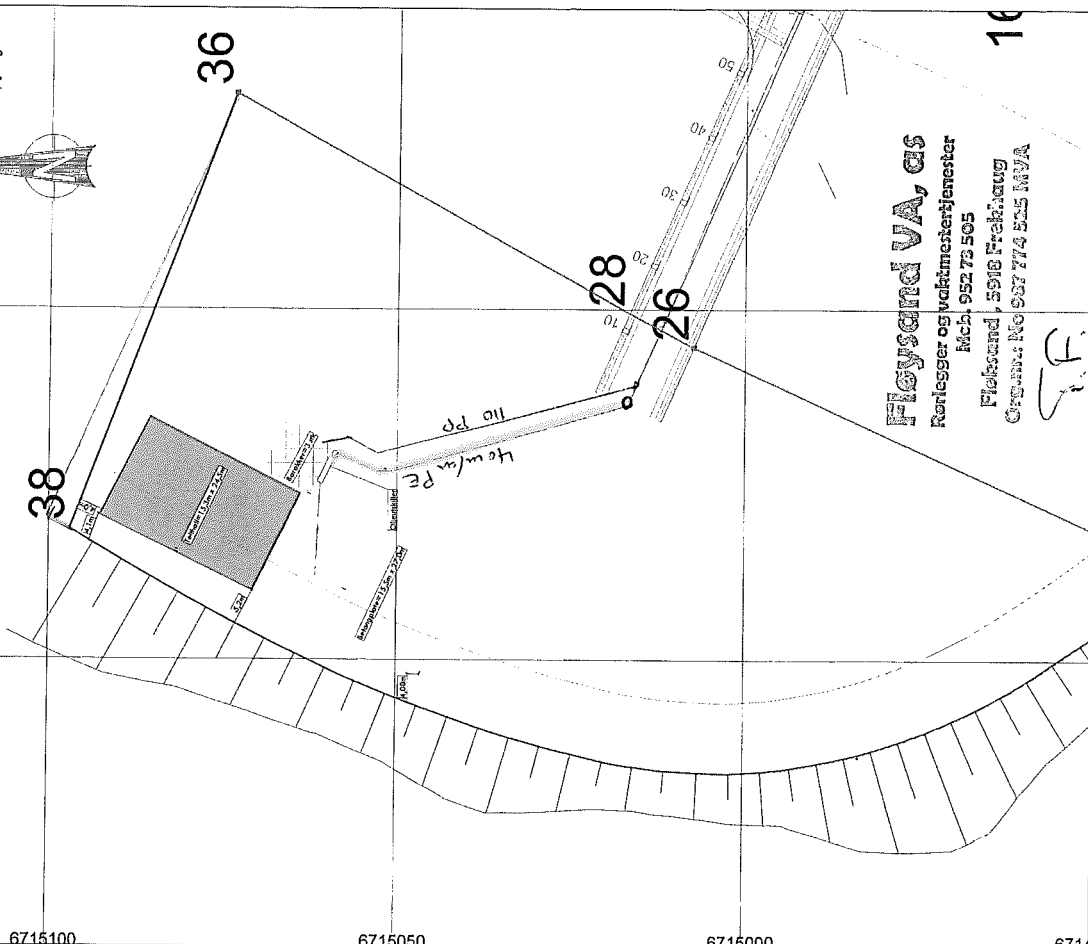


MELAND KOMMUNE
 Godfekte 14/4/2015
 Saksnr. 12-2-2015
 Sakshandsamar.e.f. TSE

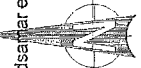

Floysand VA, as
 Mch. 952 72 505
 Fløysand, 5918 Frøking
 Org.no: NO 937 774 525 MVA

S.F.

Prosjektnavn:	Prosjekt nr.:
Mjølvat Næringspark	20123
Tekniske ansvar: Mikkel VS 26912015	
Prosjekt nr.:	913
Tapal eks.:	BE, Abbeidison
Beskrivelse:	
Revisjon:	
Dato:	28.01.2015
Uppgj.:	28.01.2015

291800