


N:\5173421\BIM\VA_TIA\Kif\5173421_202-210_290.dwg - MaRei - Plikt: 2020-05-31, 13:20:29 - LAYOUT = Z-78-203 - XREF = 5173421_T_VA_VEG_Tekniskforklaring, 5173421_T_KART_Hattfveggen, 5173421_T_GEOM_skravur, 5173421_VA_plin_profil, 5173421_T_GEOM_T_kart_2D_sjebolin, Meland VBA_Kart_kun VBA og avleppspumpestasjon, T_VA_eksisterende-leidningar

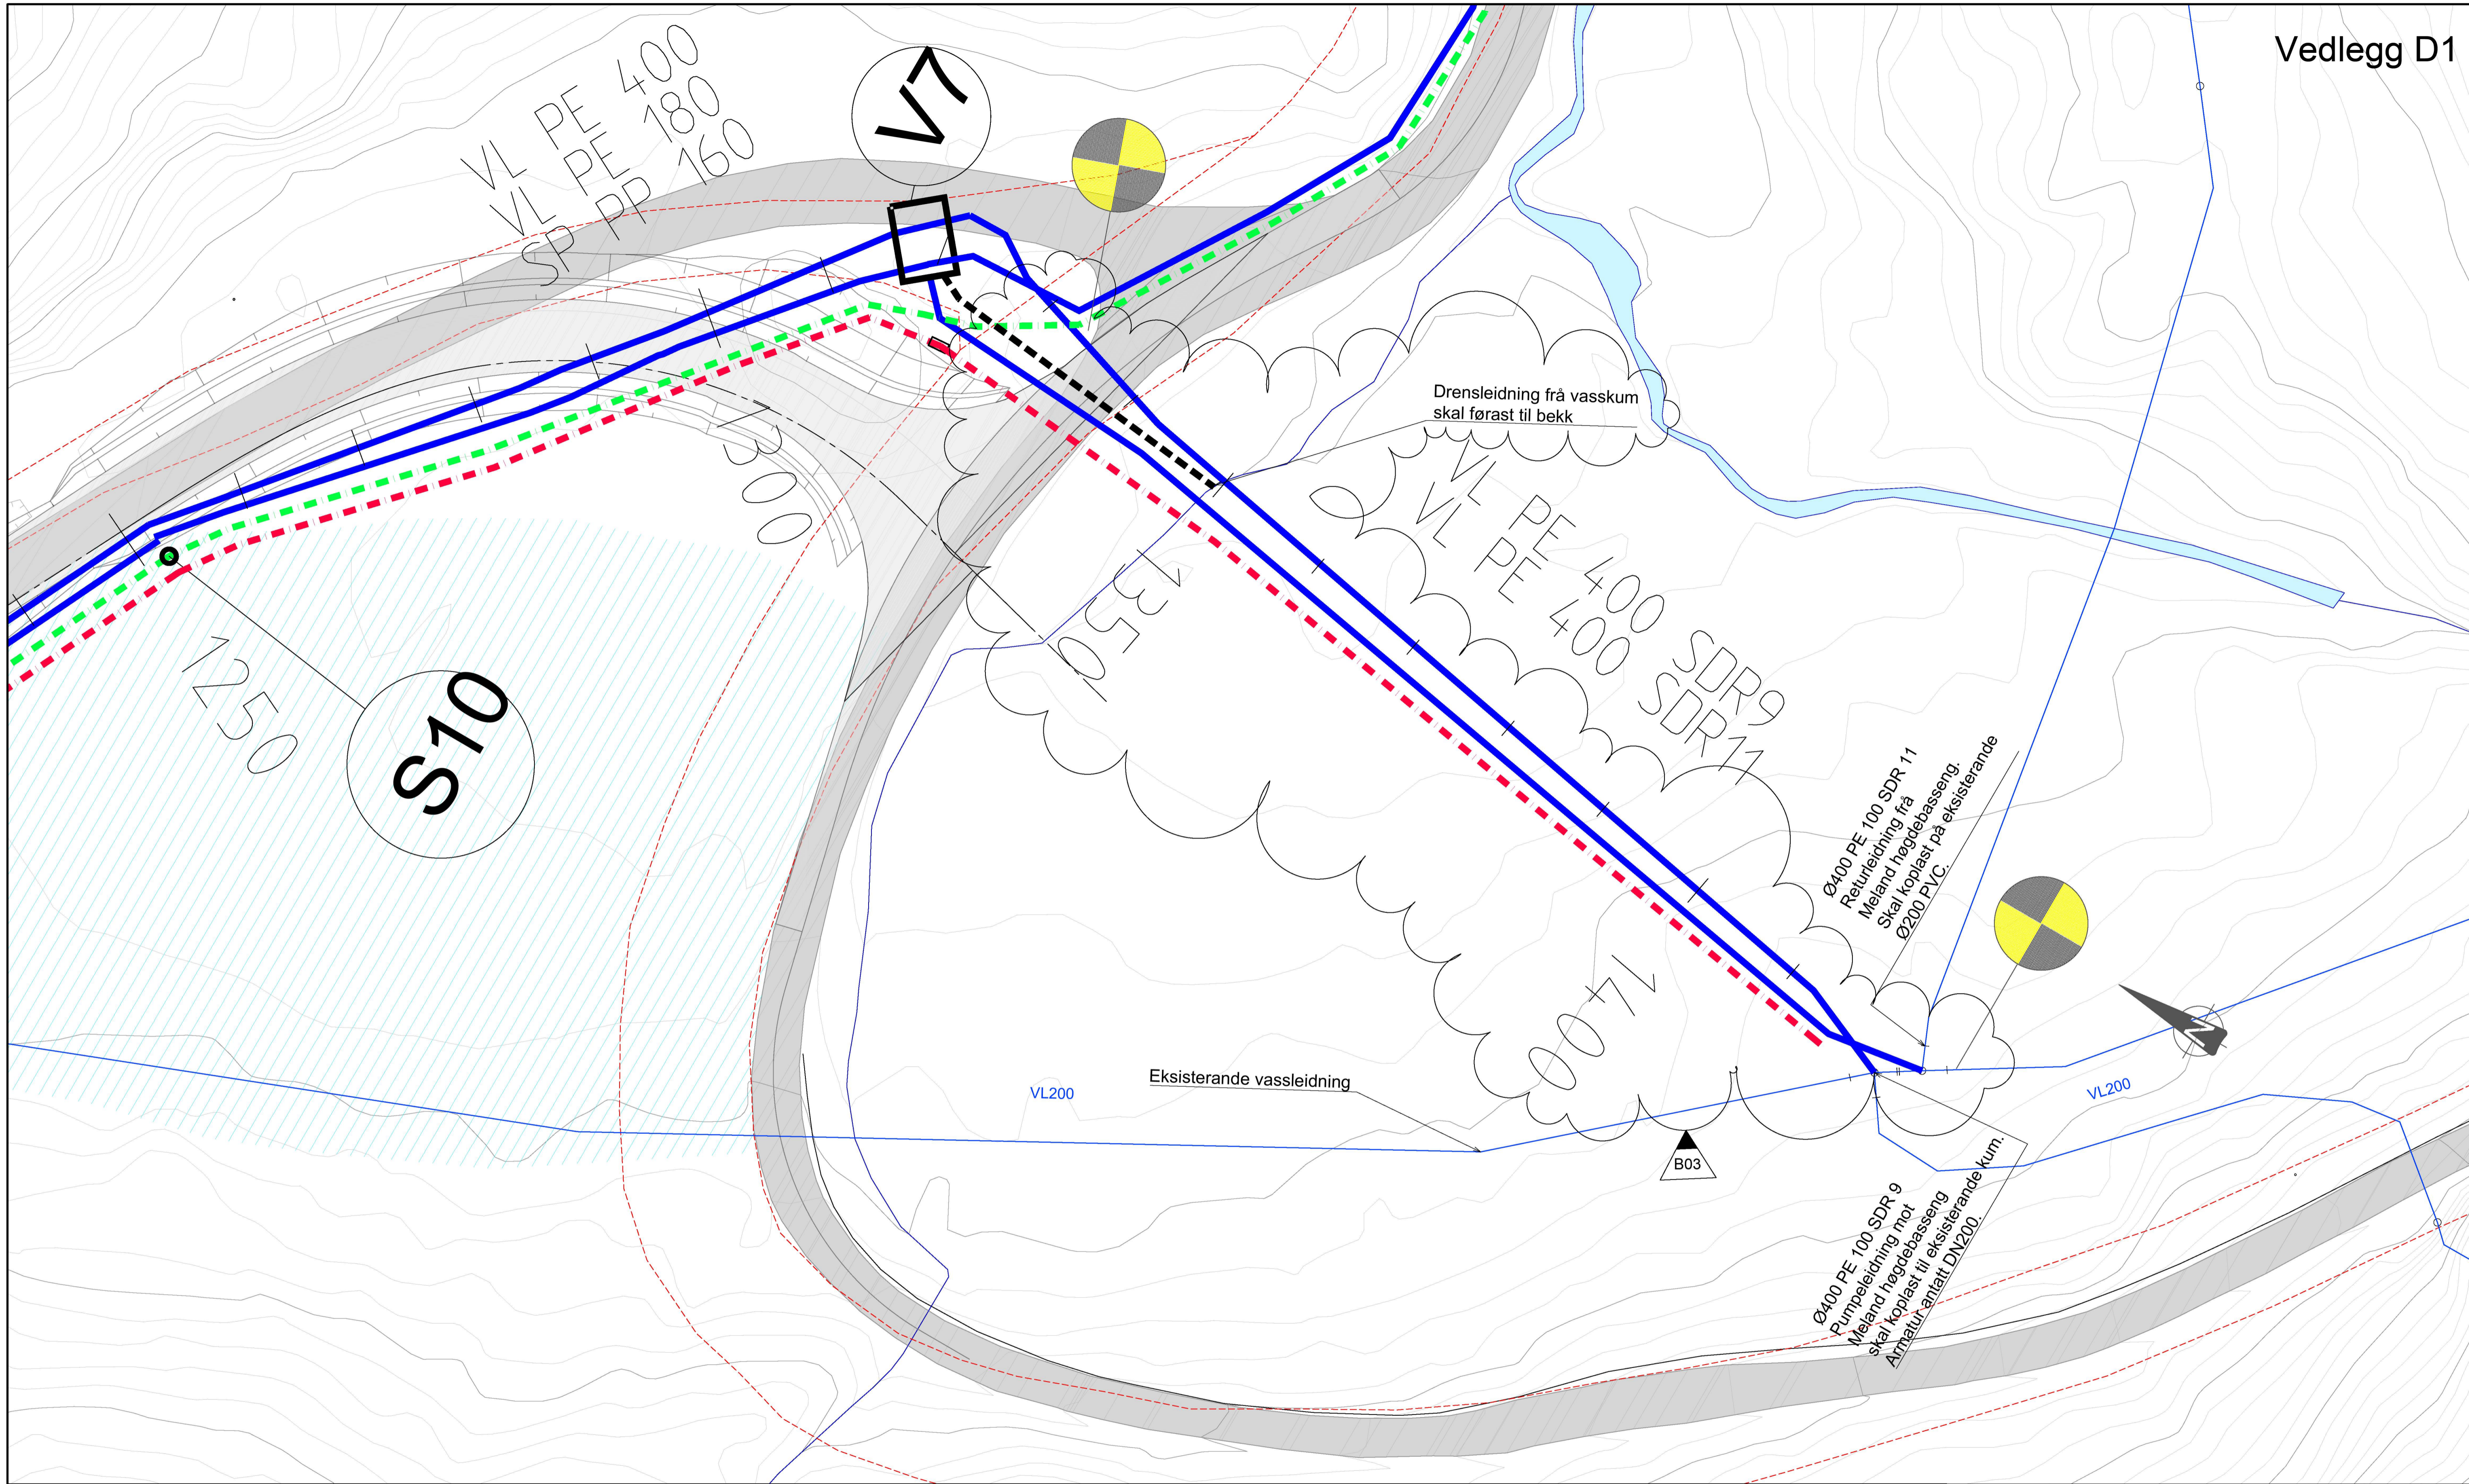

Tegnforklaring

Eksisterende	Prosjektert	Eiendomsgrense
	Vannledning	
	Spillvann selvfallsledning	Telekabel
	Spillvann pumpeledning	Entreprisegrense
	Overvannsledning	Veg, prosjektert
	Drensledning/kisteveit	Veg, eksisterande
	Kum vatn/avløp	
	Trekkikum	
	Trekkerør el/fiber/tele	

Merknader-

1. Trase for VL Ø400 SDR11 mot Moldekleiv er ikkje endeleg avklart.
2. Delen av utspylingsleidingen som kryssar fylkesvegen skal leggast i betongrør.

Rev.	Dato	Beskrivelse	Utkast til grunneigar - endra leidningstrasé	MaRei	JIN	JIN
B03	2020-03-30					

Dette dokumentet er utarbeidet av Norconsult AS som del av det oppdraget som fremgår nedenfor. Opphavsretten tilhører Norconsult AS. Dokumentet må bare benyttes til det formål som oppdragsavtalen beskriver, og må ikke kopieres eller gjøres tilgjengelig på annen måte eller i større utstrækning enn formålet tilsier.

Meland kommune Målestokk (gjelder A1) 1:250

Meland vassbehandlingsanlegg
 Entrepriise L2, Leidningar Meland VBA - Myrvollane

Situasjonsplan
 Leidningar ved Myrvollane

Norconsult	Oppdragsnummer 5173421	Tegningsnummer Z-78-203	Revisjon B03
------------	------------------------	-------------------------	--------------