



100 m

Ca grenselinjer i henhold til skyldskifteforretning fra 1964

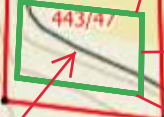

4 m

Garasje (nybygg)

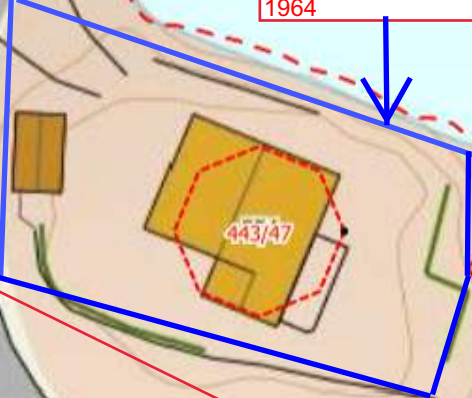

60 m

Situasjonskart -



Dato: 07-09-2020  
Målestokk: 1:500  
15m