

# Vedlegg F-1

Det søkes ikke om midlertidig brukstillatelse for denne veg og fortau

Det søkes ikke om midlertidig brukstillatelse for f\_FKV 4-5


Det søkes ikke om midlertidig brukstillatelse for denne veg og fortau

Det søkes ikke om midlertidig brukstillatelse for denne veg

Fortau er etablert, men skal asfalteres når støttemuren for boligprosjektet på gnr./bnr. 137/144 er ferdig bygget.  
Romarheim Entreprenør skal forbedre midlertid slitelag av grus.

Revisjon B, 21.09.2020

**Veganlegg i Alvervegen**  
Skisse over veganlegg det ikke søkes om midlertidig brukstillatelse for  
Romarheim Entreprenør,  
ved Audun H. Dyrøy  
A3 --> 1:1000

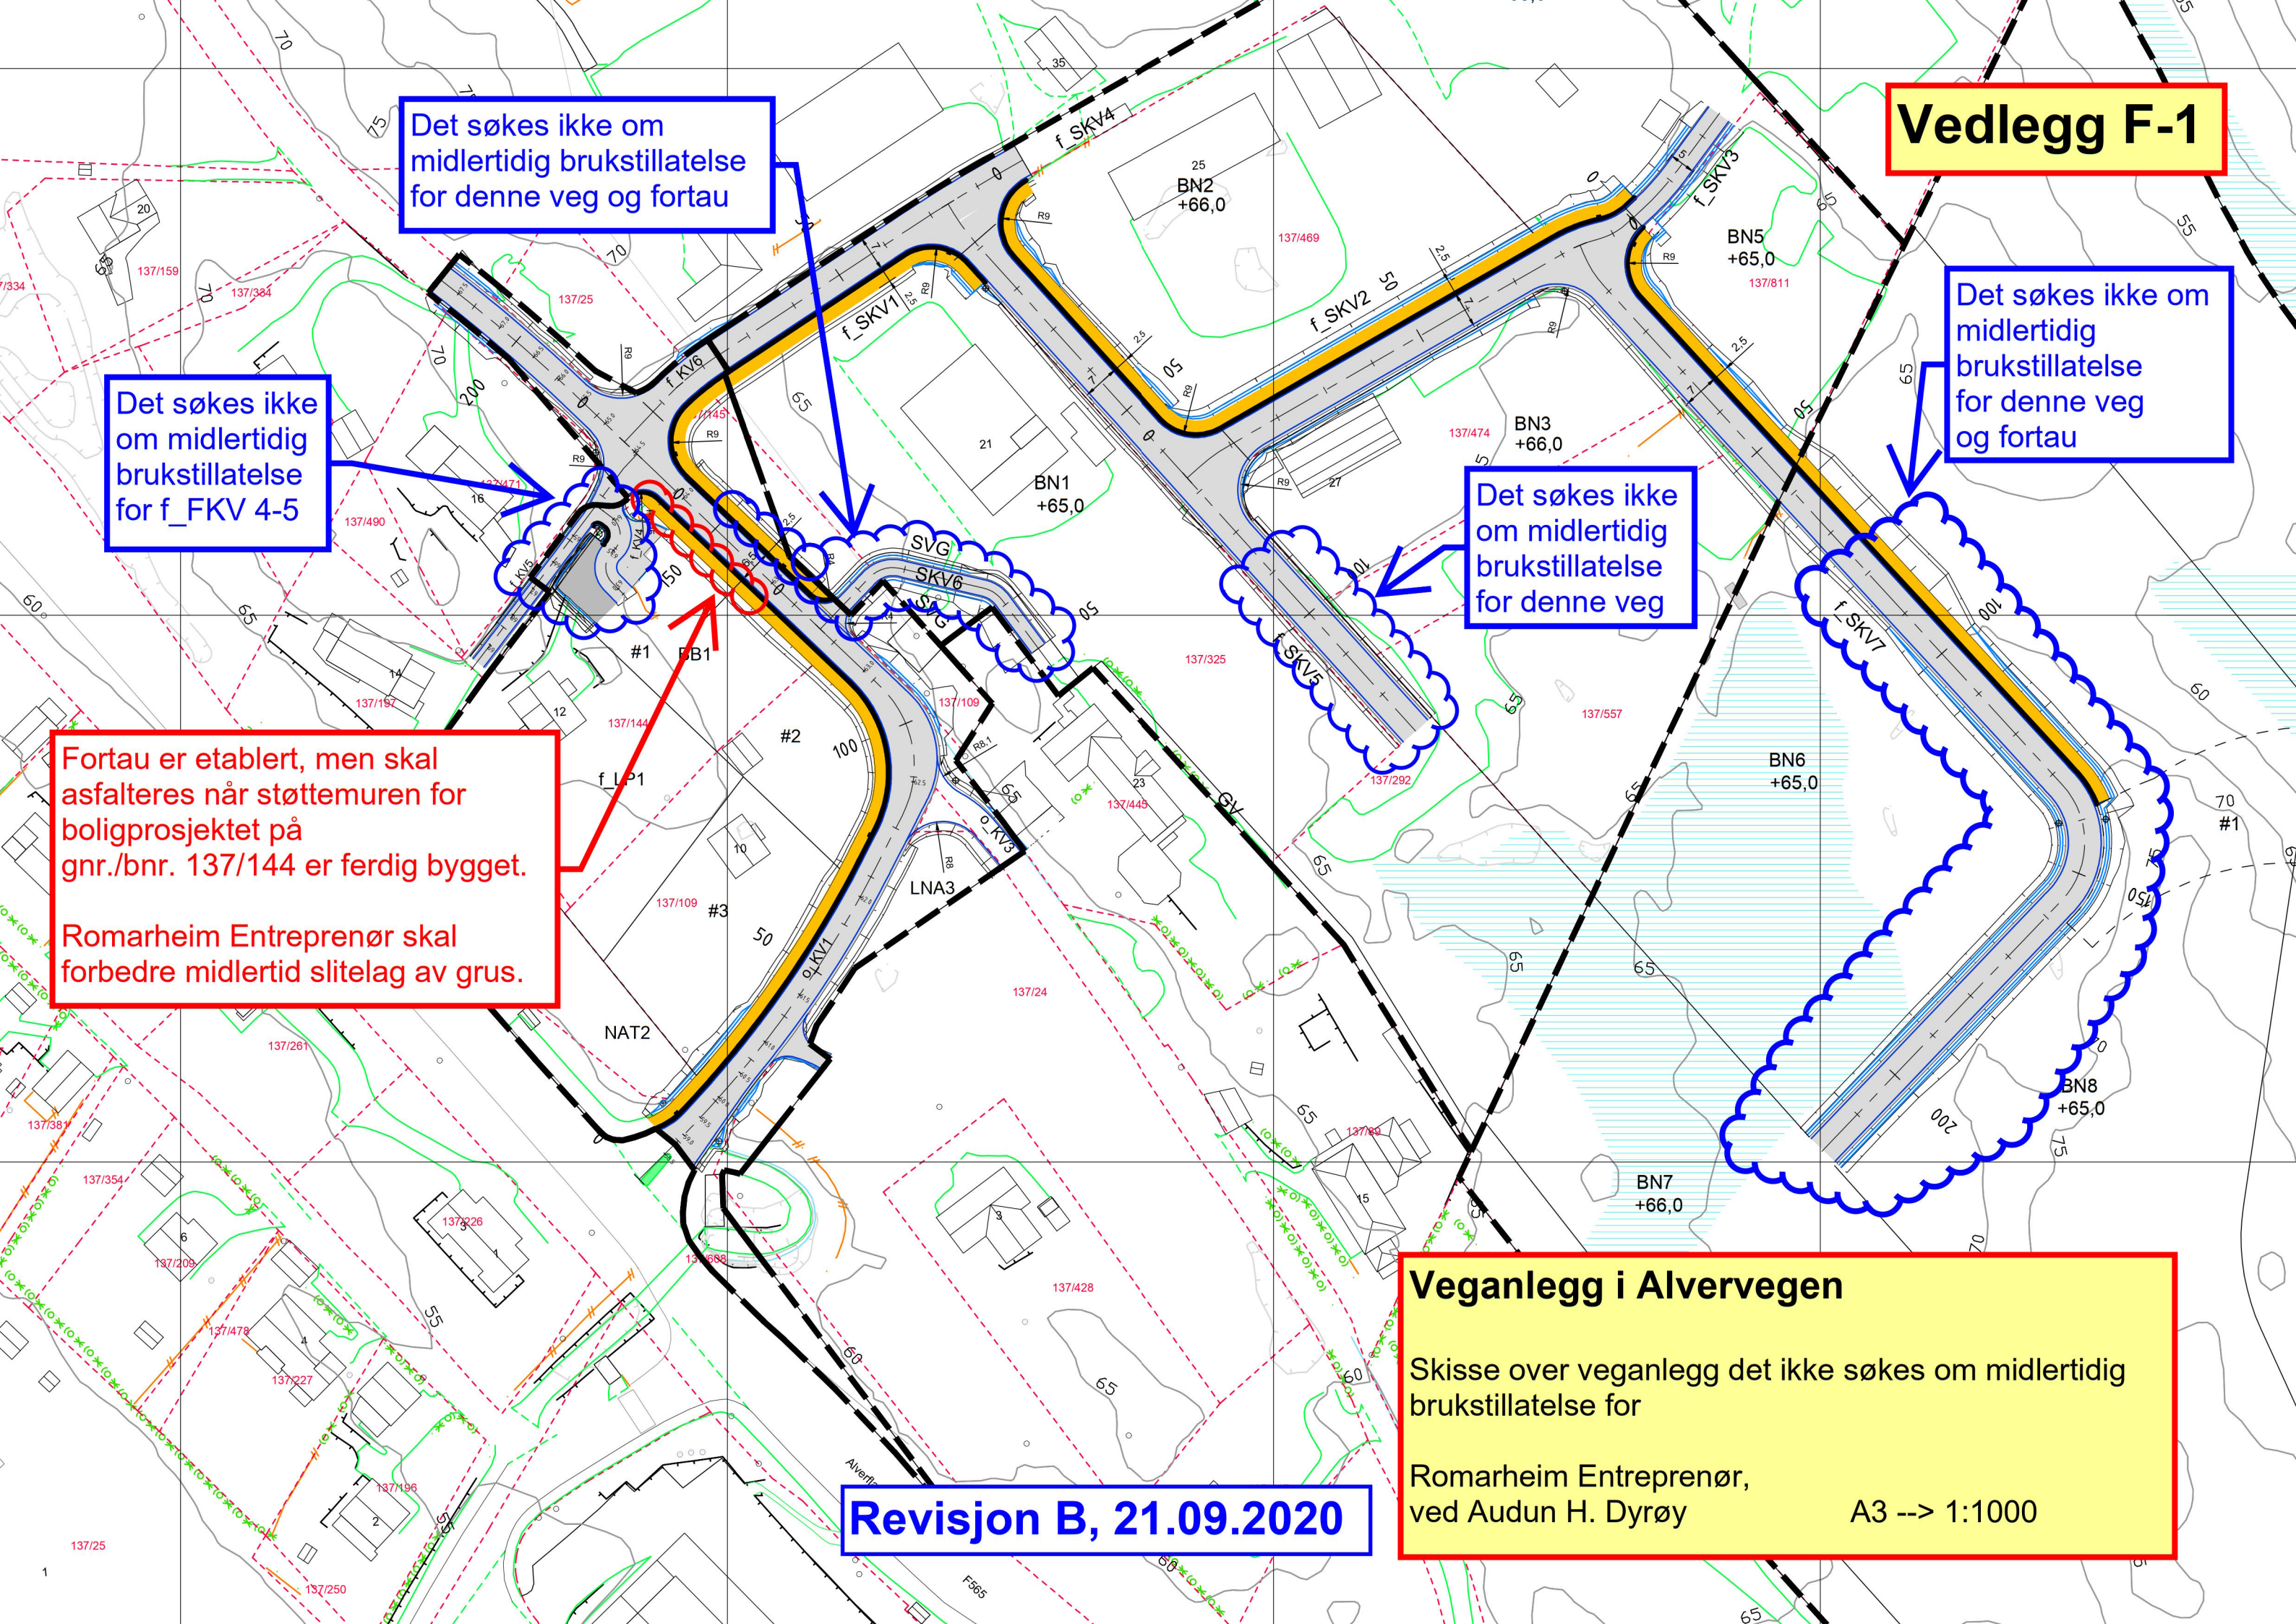

## Foto for info til AH-VVA:



Når utbygger på eiendom 137/144 skal bygge lav støttemur langs fortau er det denne utbyggers ansvar å etablere en trygg ferdselsåre for myke trafikkanter.

Utbygger på eiendom 137/144 arbeider i groper for elektro. Disse er forsvarlig merket.