


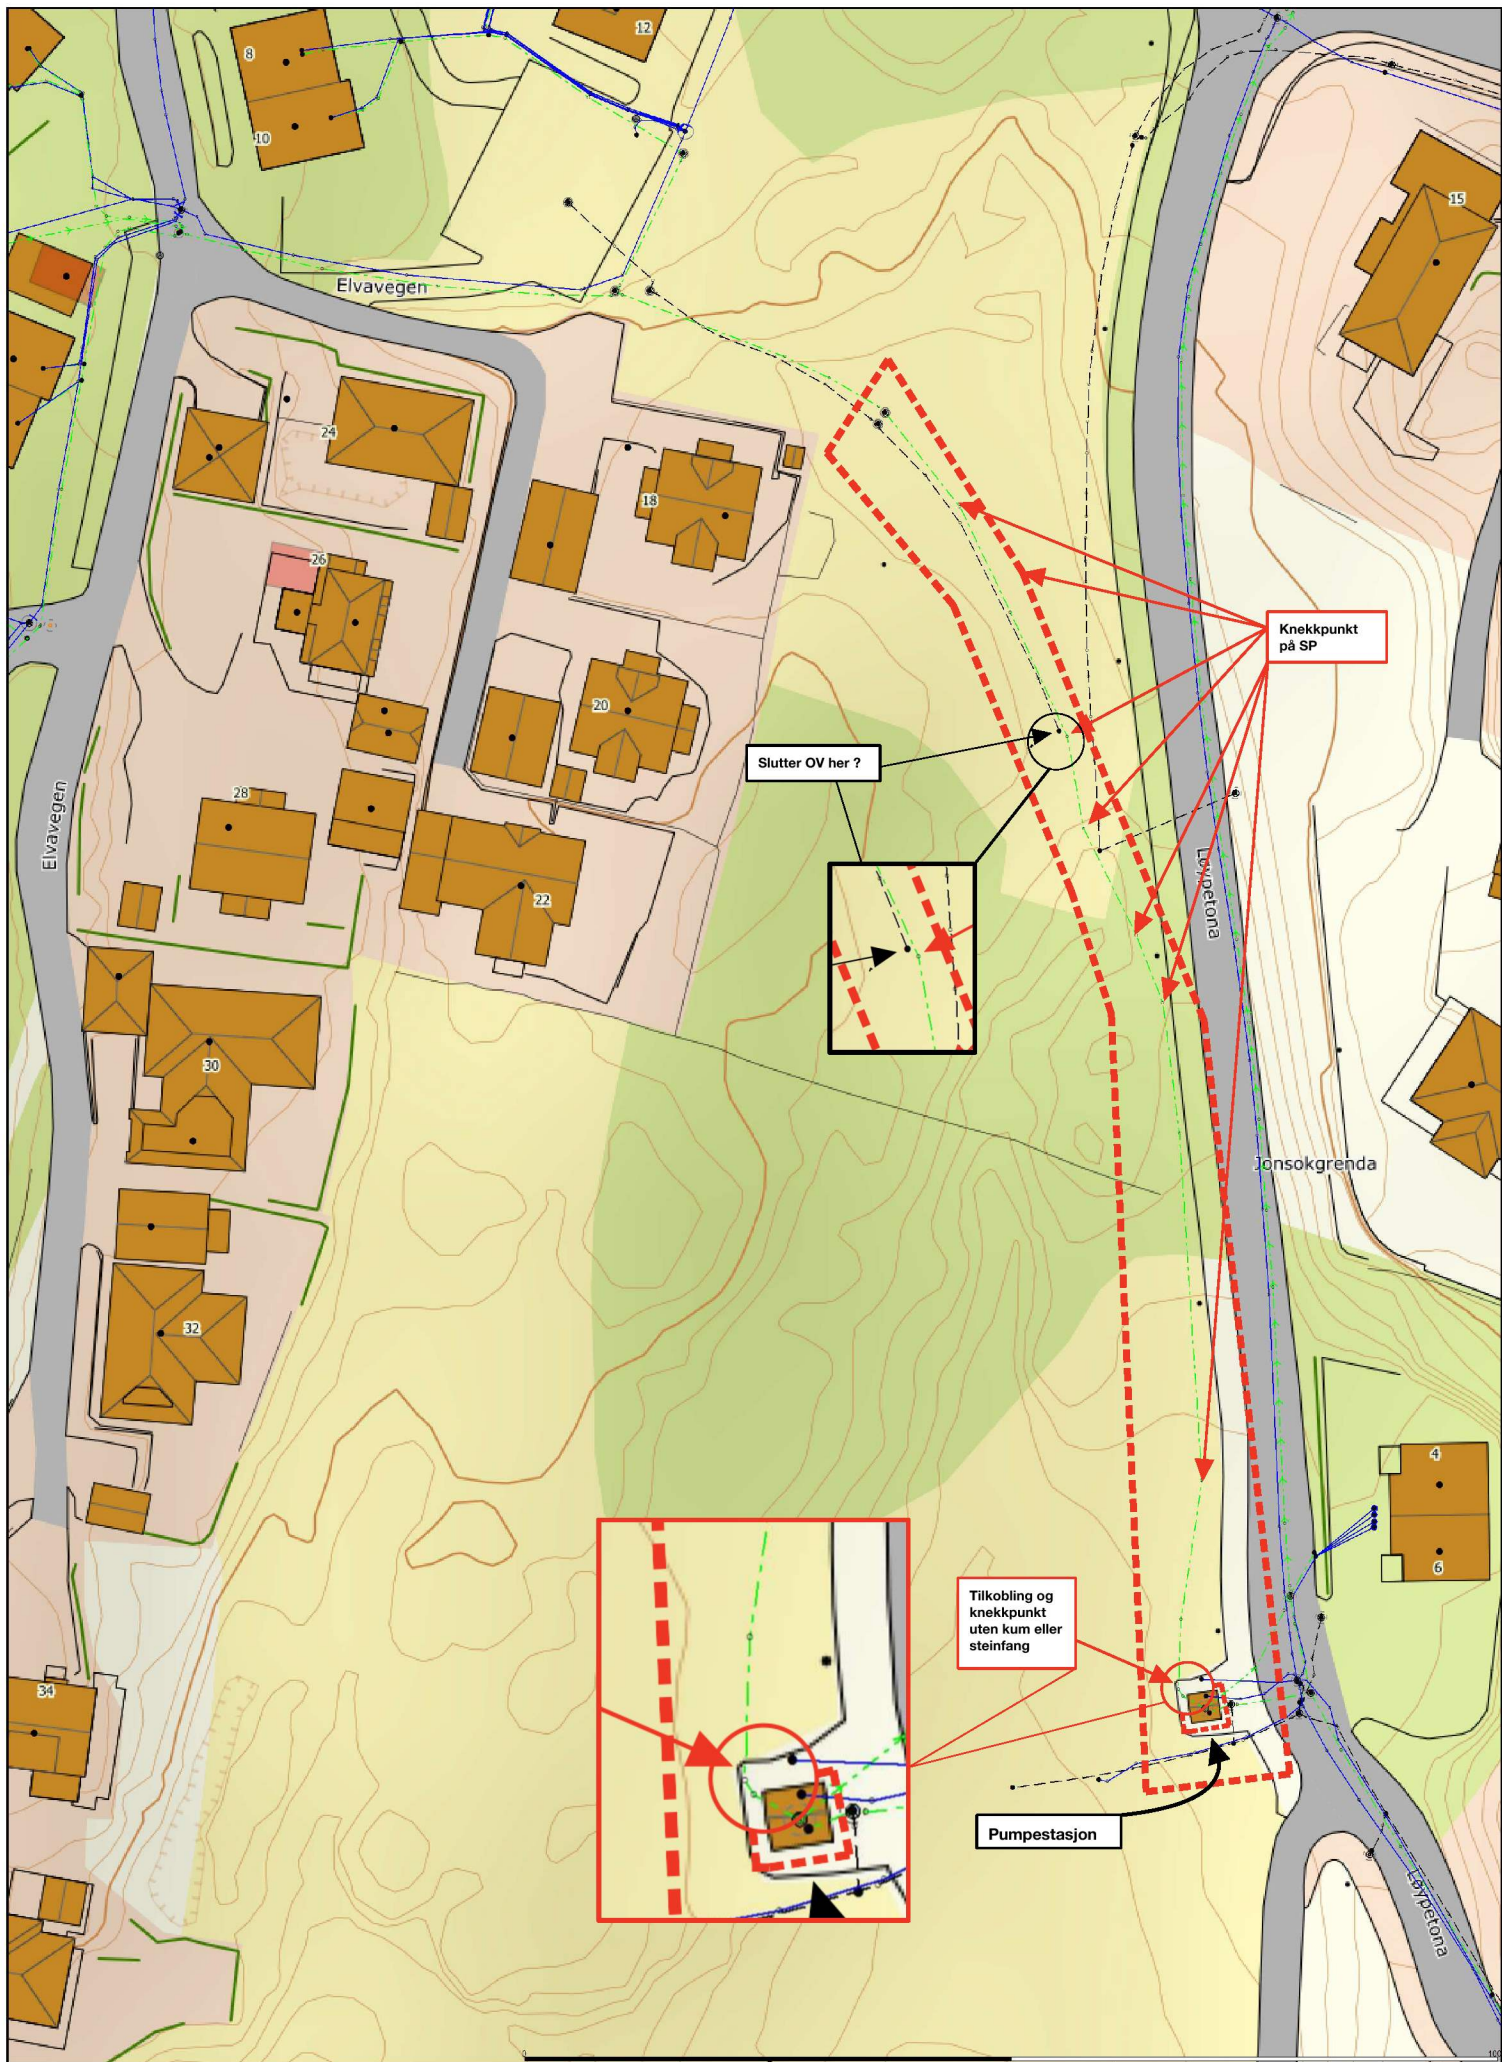

Måle Grenser
Regulerte Grenser
Løstare grenser
Tilleggs alle grenser
Kontroll i grensepunkt







Alver kommune
VVA Avdeling



Skala
1:400