


Øst	Nord	Høyde	S_OBJID
285359,93	6742372,8	1,2	H1
285364,69	6742366,2	1,2	H2
285360,52	6742362,9	1,2	H3
285355,66	6742369,7	1,2	H4

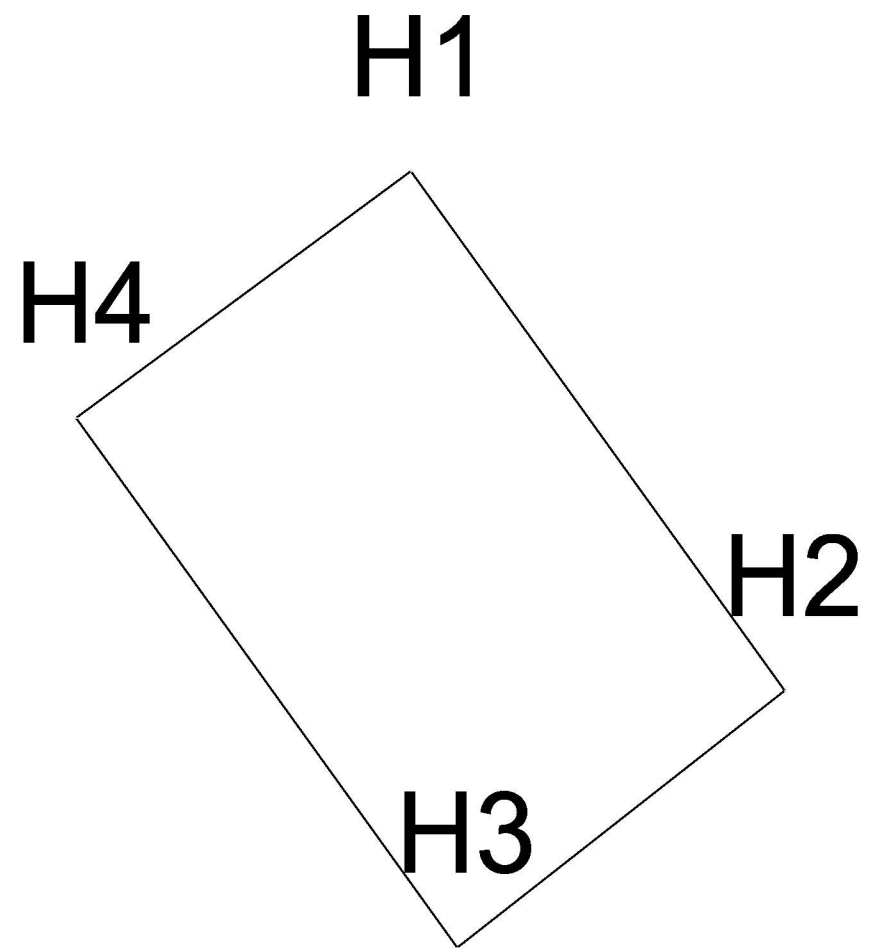

Ove Kåre Risa				
Dato	Konstr./tegn	Godkjent	Målestokk	
Plantegning Innmålt Naust Risa			Erstatning for:	Erstattet av:
			901	
Henvisning:		Beregning:		