


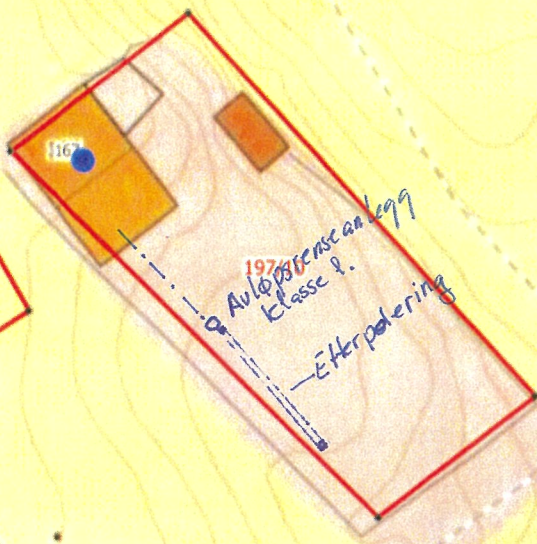

197/5



197/3

Eikestølen

16165

Situasjonskart -

Tor Føtland  
Hodnesdalsvegen 167  
GBNR 197/10

**Nhdigi.no**

Dato: 11-09-2020

Målestokk: 1:500

