



Snitt Eksisterende bolig

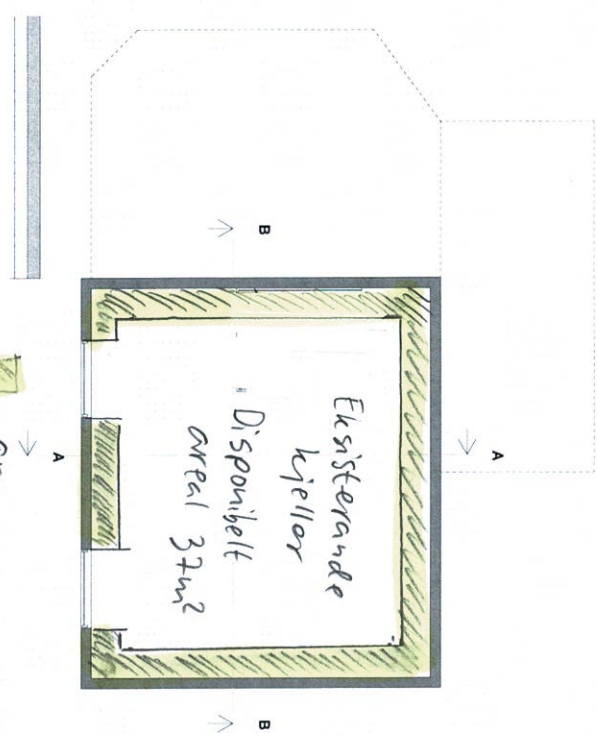


= grunnmur i gråstein ca. 70cm bred

0. Underetasje
1 : 100

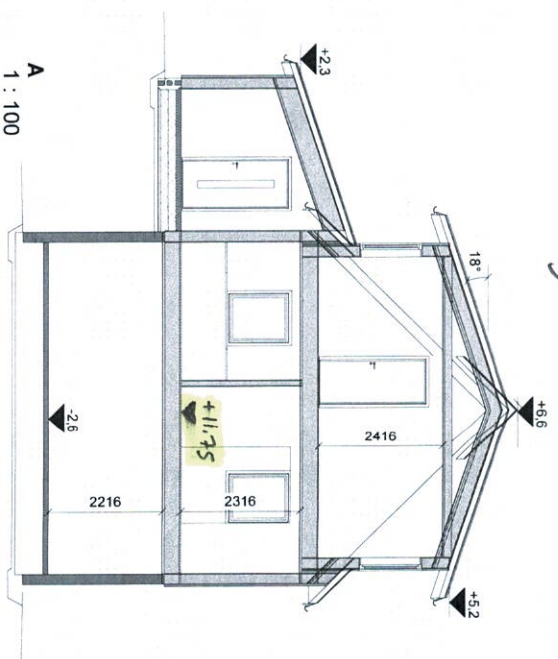

A
1 : 100

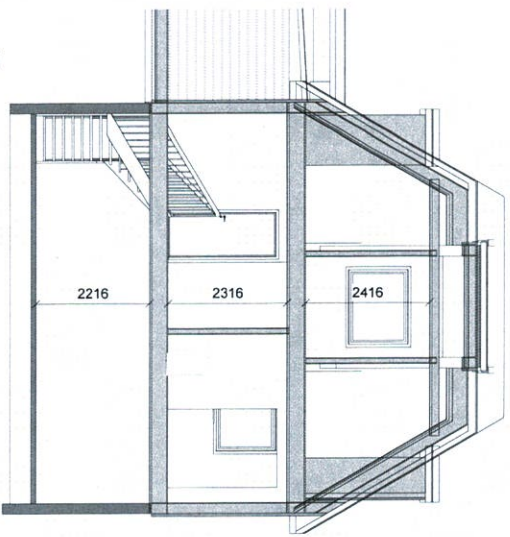

B
1 : 100

Betygd areal (BYA)	109,9 m ²
--------------------	----------------------



Bruksareal (BRA)	68,3 m ²
BRA 1 etg	30,6 m ²
BRA 2 etg	30,6 m ²
BRA utbyg	7,1 m ²
BRA venterom	28,8 m ²

1646

Rev.	Revisjonen gjelder	Utenr.	Kontr.	Dato																																
<table border="1"> <tr> <td>Christel Røyseth Odland</td> <td>3489</td> <td>Målestokk</td> <td>Dato</td> </tr> <tr> <td>Tilbygg etasjering</td> <td>Skurvelvegen 83, Roseland</td> <td>1 : 100</td> <td>02.07.20</td> </tr> <tr> <td colspan="2">Aver kommune</td> <td>Tegnet</td> <td>Id</td> </tr> <tr> <td colspan="2"></td> <td>Kontr.</td> <td>HH-Frekh</td> </tr> <tr> <td colspan="2"></td> <td>Rev.</td> <td></td> </tr> <tr> <td colspan="2">Prosjekt status</td> <td>Tegning nr.</td> <td>Prosjekt nr.</td> </tr> <tr> <td colspan="2">SNKsiste</td> <td>A-03</td> <td>Original</td> </tr> <tr> <td colspan="2">Tittel</td> <td colspan="2">Plan u.etg og snitt</td> </tr>
																																				
HELVIK HUS AS Jærvæien 1250, 4375 HELLIK 51 46 16 00 www.helvikhus.no																																				


□ = gråsteinsmur
ca. 70 cm bredde

Snitt Tilbyggs

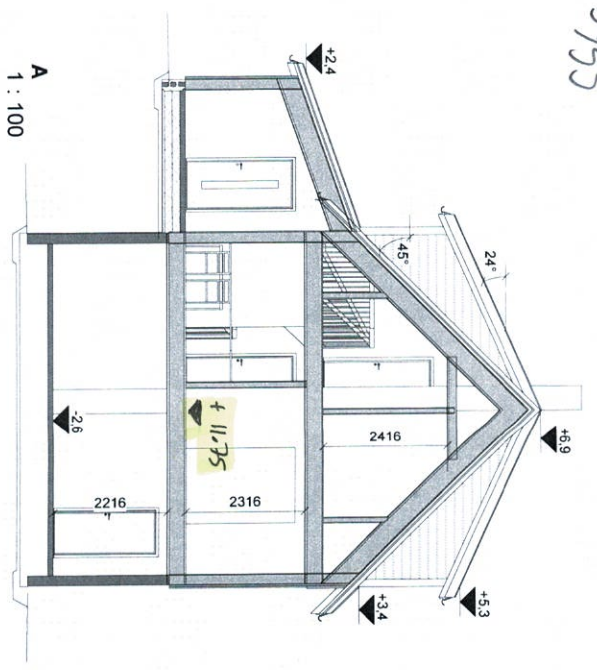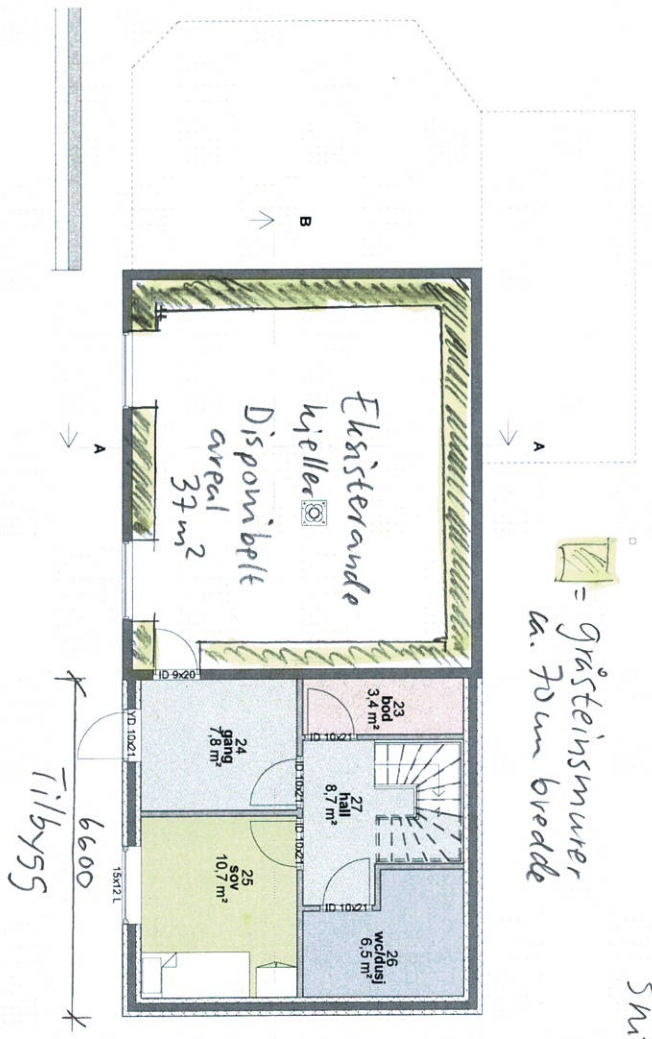

0. Underetasje
1 : 100

B
1 : 100

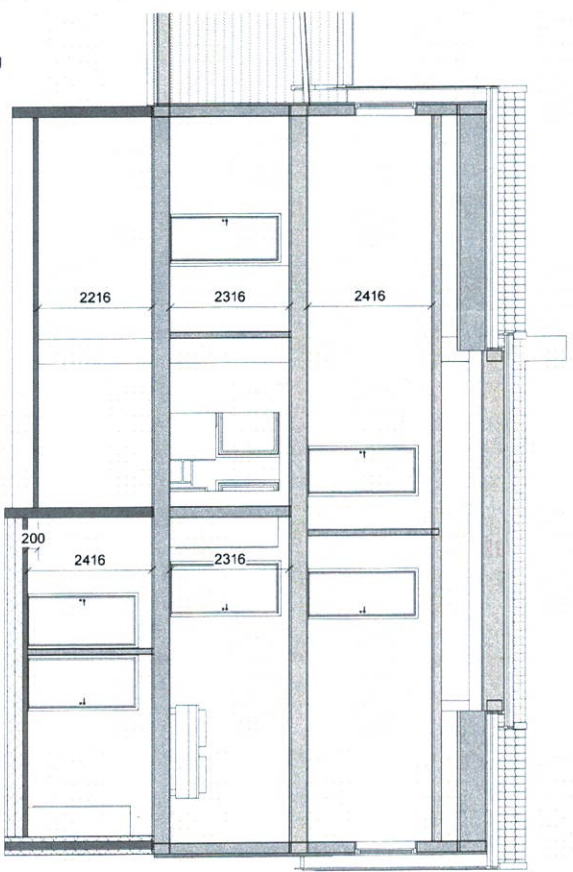

A	Justert innmålingssett	1b	HHFr	02.07.20
Rev.	Revisjonen gjelder	Utført	Kont.	Dato

BYA	Begygd areal (BYA)	161,4 m²
-----	--------------------	----------

Bruksareal (BRA)	111,7 m²
BRA 1 inng	75,9 m²
BRA 2 etg	28,8 m²
BRA utbyg	4,1 m²
BRA venterom eks	
AOA	297,8

Christel Røyseth Odland 3489
Tilbygg enebolig
Skunnevegen 83, Rosslund
Aver kommune

Målestokk: 1 : 100
Dato: 28.04.20

Prosjekt status: Skisse
Tegning nr.: A-03
Prosjekt nr.: Original

Rev. A

HELVIK HUS
Helvik Hus AS
Jærveien 1250, 4375 Helvik
51 46 16 00
innbygg@helvikhus.no
www.helvikhus.no

Plan u, etg og snitt