




Alver, gnr 477 bnr 87
Innmålt grunnmur

22.09.2020

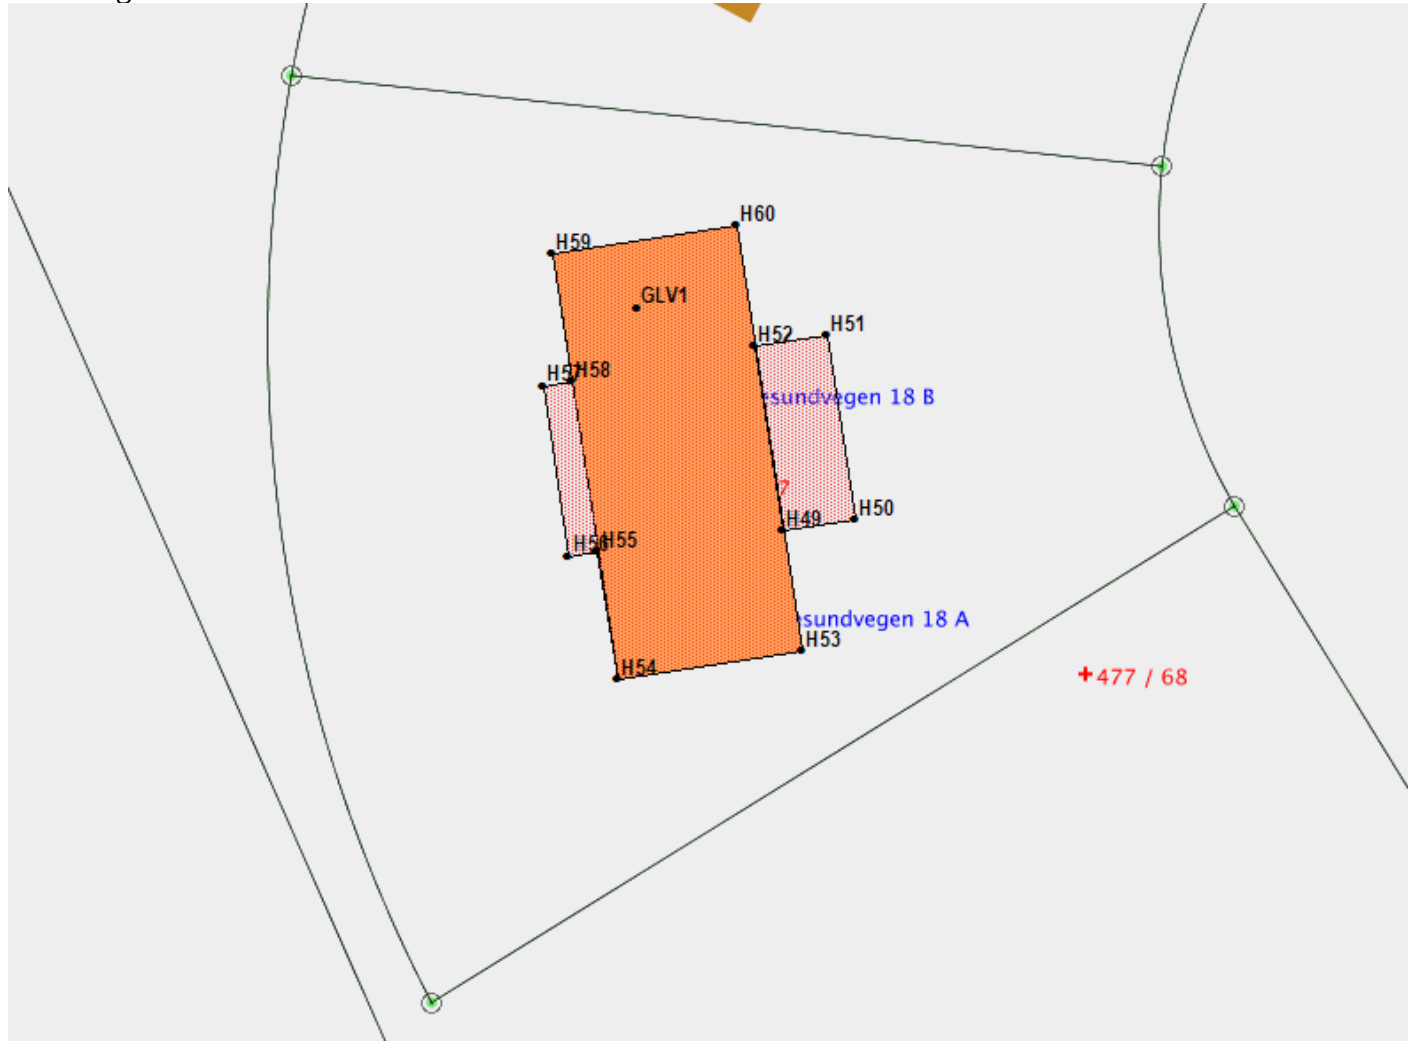

PunktID	N-koord.	Ø-koord.	Høyde	Kommentar
H49	6726845,46	290647,97		
H50	6726845,93	290650,99		
H51	6726853,64	290649,80		
H52	6726853,17	290646,78		
H53	6726840,42	290648,75	35,20	Høyde topp stender
H54	6726839,24	290641,04	35,24	Høyde topp stender
H55	6726844,57	290640,22		
H56	6726844,39	290639,03		
H57	6726851,51	290637,93		
H58	6726851,69	290639,12		
H59	6726857,02	290638,30		
H60	6726858,21	290646,00	35,19	Høyde topp stender
Innmålt gulv hovedetg.				
GLV1	6726854,77	290641,88	32,77	Høyde sponplategulv