

**Kartvedlegg til protokoll
for oppmålingsforretning**

Alver Kommune

N

Eigedom
137/75

Saks nr
202015522


Oppdragnr

Rekvirent
Alver Kommune

Forretningsdato
22/9/2020

Landmålar
Kjell Rune Standal

Målestokk 1:200

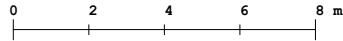

Beskriving/avtalar:

