

SITUASJONSKART

Gnr/Bnr: 49/ 45
Adresse: Ievgegen 137
Eigar/søkar: Marie Iden

Kvalitet : FKB-B

Gjeldande plan : Kommuneplan
Planformål : LNF

Vår referanse: Amg

Sign.




Målestokk: 1:500
Dato: 22.08.2018

MELAND
KOMMUNE



— — — — — Gjerde
- - - - - Usikker eigedomsgrense
— — — — — Målt eigedomsgrense

■ Bolighus
■ Andre bygg

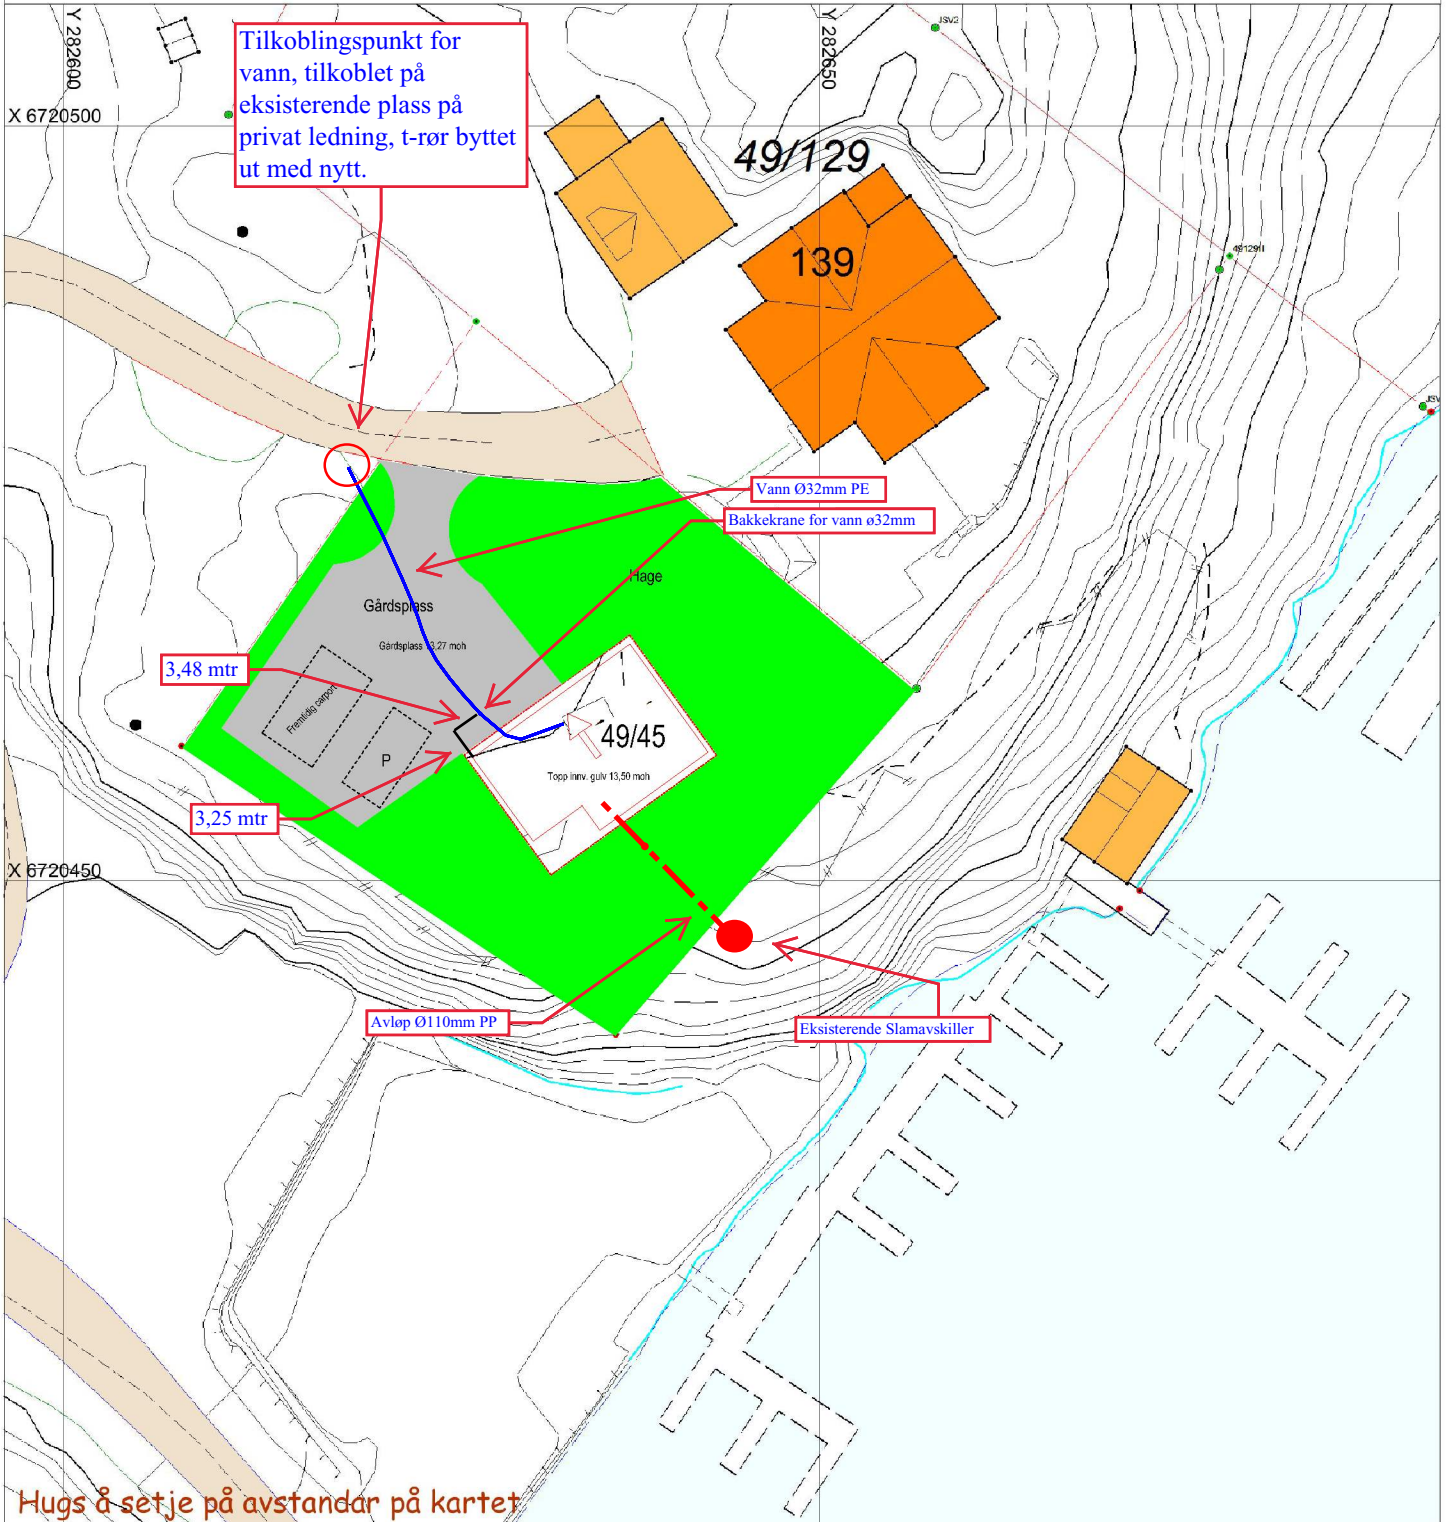

Hugs å setje på avstandar på kartet

SITUASJONSPLAN

■ Tiltak

Stusdal VVS a/s
Kvalitet i fokus

Einar Stusdal
Underskrift Situasjonsplan

25.09-2020

Dato