


Situasjonsplan

Tiltak:	Fritidsbolig
Tiltakshavarar:	Oddgun Keilegavlen Grane Dag Erlend Grane
Byggeadresse:	gnr/bnr 124/29 Keilegavlen i Alver kommune
Dato:	27. august 2020
PDF-dato:	27. september 2020
Oppmåling og kart:	Petter N. Sæterdal www.psland.no org.nr. 995549115 sak nr. 988

streker	
	eiendomsgrense
	grunnmur
	avstand
	profil
	kabel
polygoner	
	bygg
	fylling
	vegplan

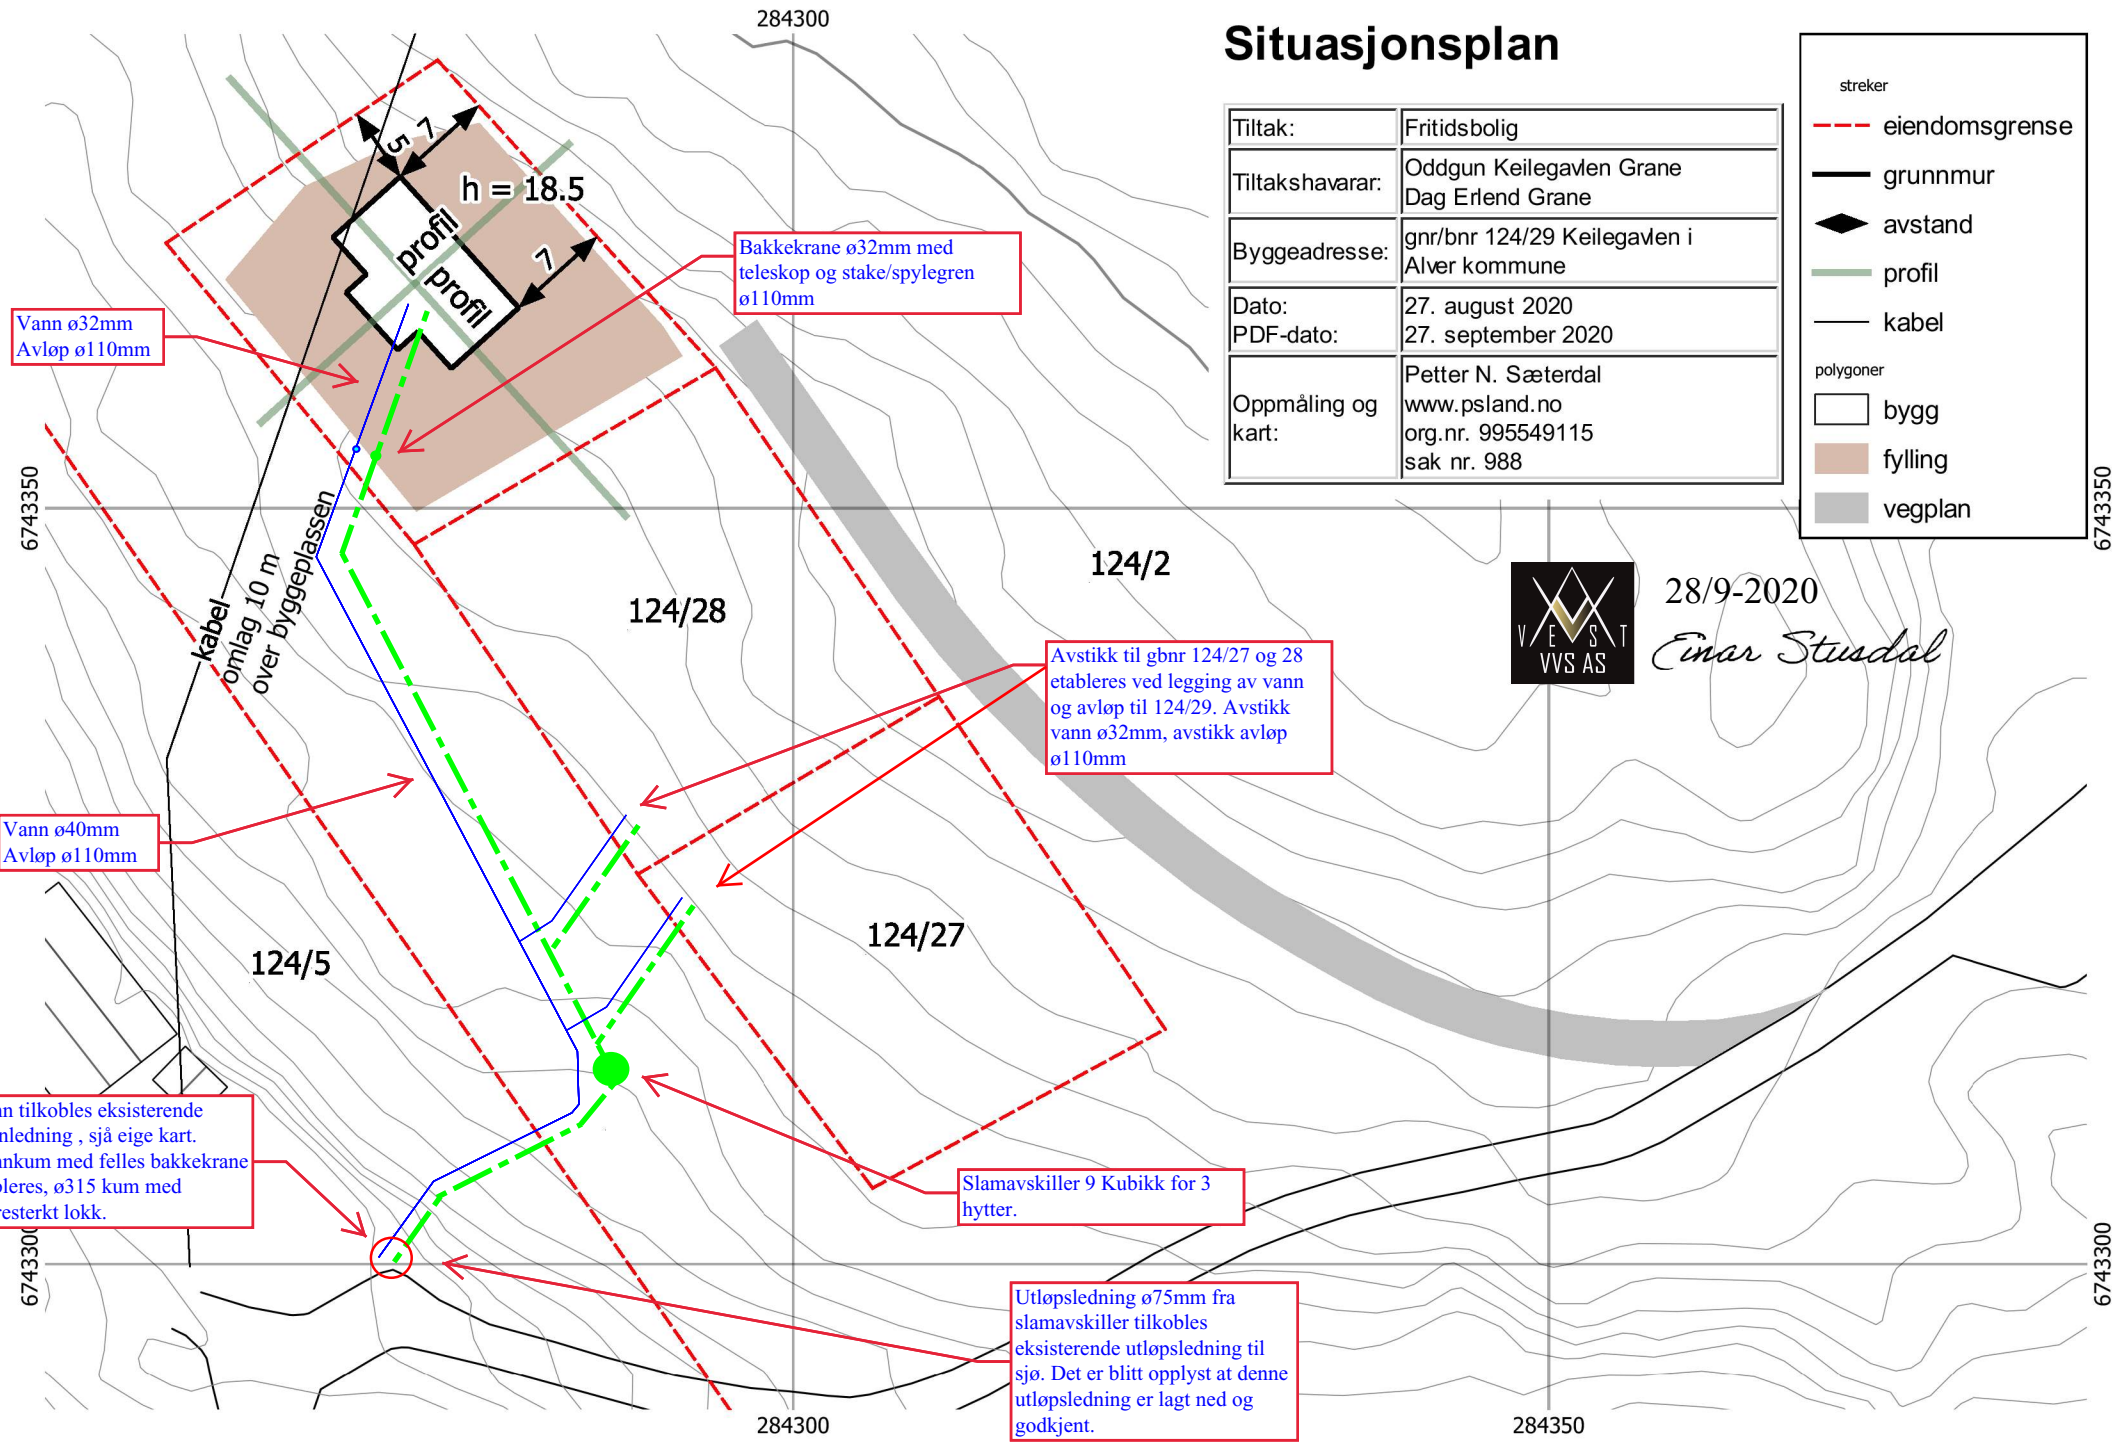

Vann ø32mm
Avløp ø110mm

Bakkekrane ø32mm med
teleskop og stake/spylegren
ø110mm

kabel
omlag 10 m
over byggeplassen

Vann ø40mm
Avløp ø110mm

Avstikk til gbnr 124/27 og 28
etableres ved legging av vann
og avløp til 124/29. Avstikk
vann ø32mm, avstikk avløp
ø110mm

Vann tilkobles eksisterende
vannledning, sjå eige kart.
Vannkum med felles bakkekrane
etableres, ø315 kum med
kjøresterkt lokk.

Slamavskiller 9 Kubikk for 3
hytter.

Utløpsledning ø75mm fra
slamavskiller tilkobles
eksisterende utløpsledning til
sjø. Det er blitt opplyst at denne
utløpsledning er lagt ned og
godkjent.



28/9-2020

Einar Stusdal