



DAGENS TEGNINGER AV HUSFASADE




FASADE 3

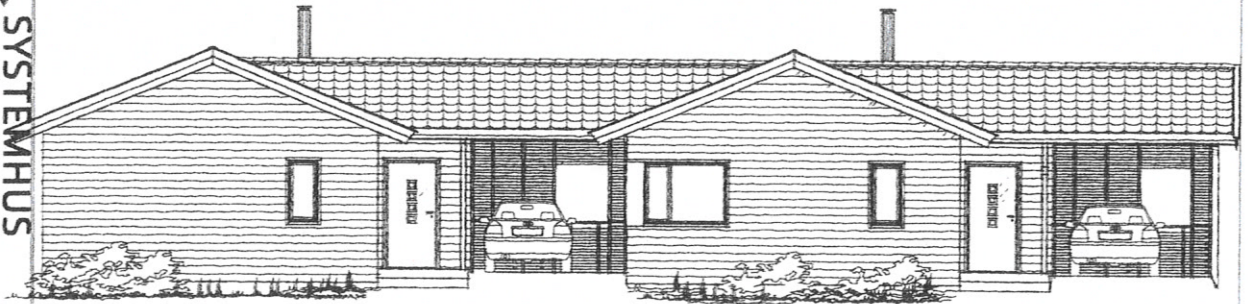

FASADE 1

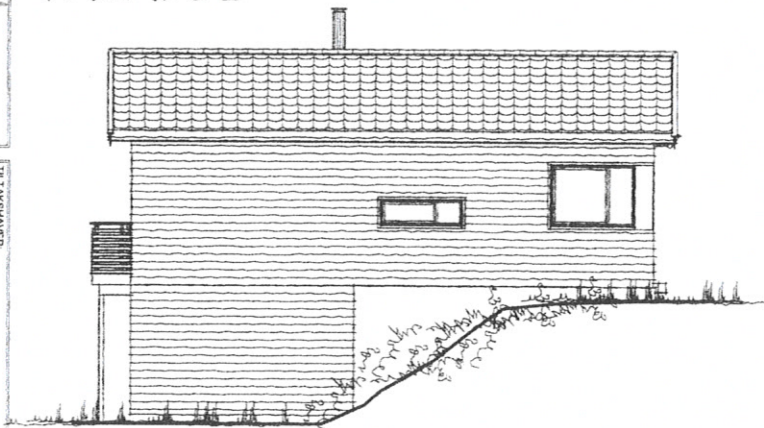

FASADE 2

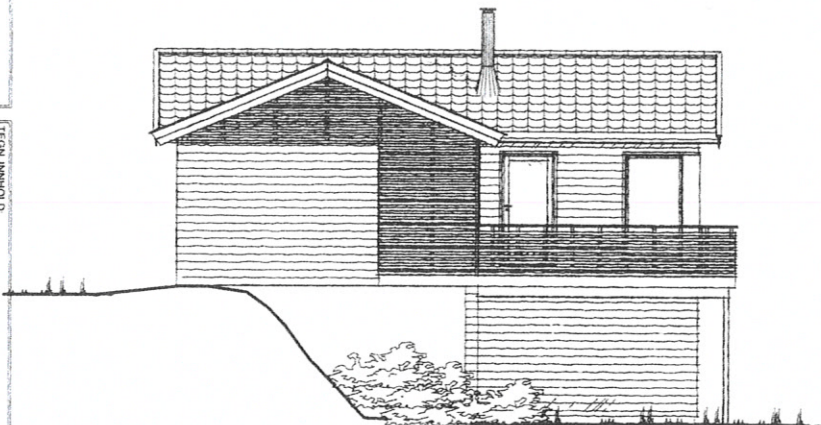

FASADE 4

**SYSTEMHUS**

FORHANDLER:  
INGENJØR TAULE AS  
5914 Isdalstveit

REV.	DATE	REVISION	SL
E	03.02.2011	Endring i mål 0,1,1,1	SL
D	28.07.2011	Div endringer	SL
C	05.12.2010	Endring i mål 0,1,12,10	SL
A	01.12.2010	Endring i liggenheten	SL



TILTAKSÅVER  
BYGGERIASS  
PARISHOLA  
KOMMUNE

TEGN INNHOLD  
FASADER  
PROSJEKT  
TOMANN'S BOLIG  
ARKITECT  
DATO  
22.11.2010  
SL  
TEGN NR  
502  
REV  
E


Vi forbeholder oss retten til å endre på utformingen av bygget dersom det avdekkes forhold som krever det under prosjekteringen

Denne tegning må ikke kopieres eller benyttes ved forslagender som rettighetsåver ikke medvirker i.

MALE  
100

# SØKNAD OM BRUKSENDRING


**SYSTEMHUS**  
 FORKJØBLINJE  
 INGENIØR TALEAS  
 5914 Isdalstide

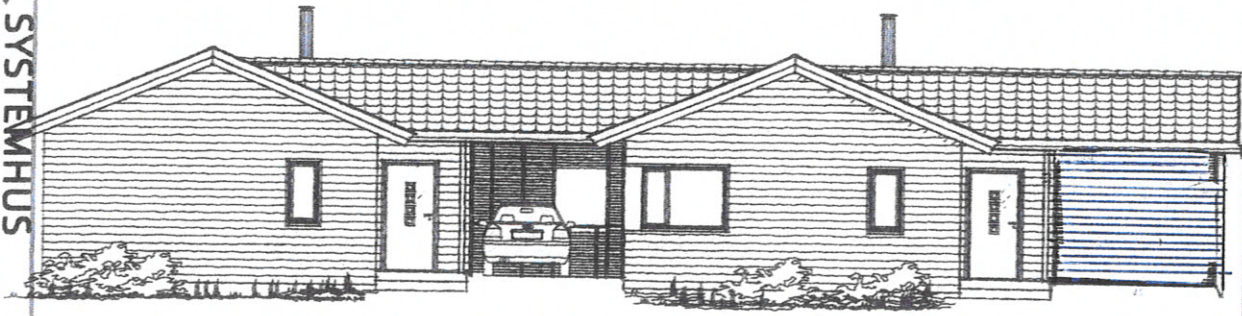


FASADE 3



FASADE 1

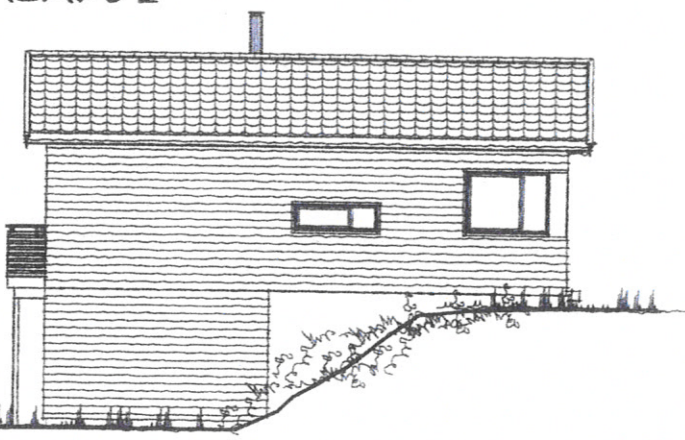


FASADE 2

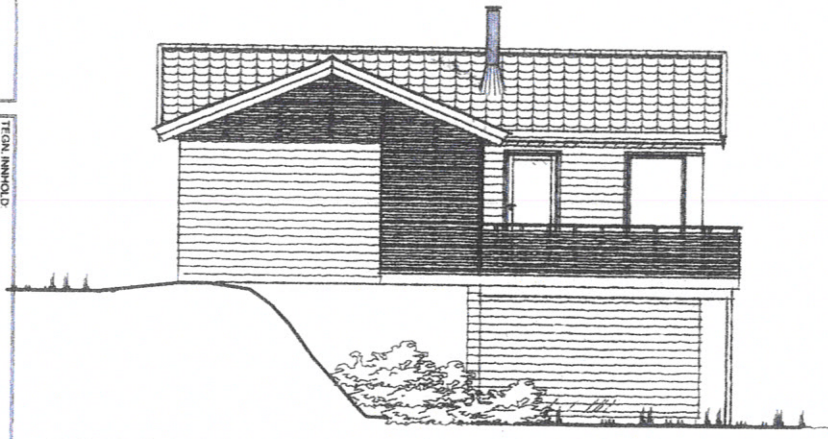

FASADE 4

REV	DATE	REVISION	SL
E	03.02.2011	Endret innhold 01.11	SL
D	28.01.2011	Dr- endringer	SL
C	05.12.2010	Endret innhold 01.12.10	SL
A	01.12.2010	Endret til byggingen	SL

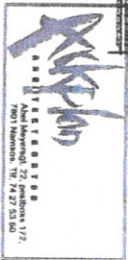


TILTAKSHVER: BYGGPÅRBEI: PARISHOLA KOMMUNE

TEGN. INNHOLD	FAKSEL	PROJEKT	TEGN. NR.	REV.
TEGN. INNHOLD	FAKSEL	TOMANNS BOLIG	502	E
ARHITEKT	DATE	SL	REV.	
	22.11.2010	SL		


Vi forbeholder oss retten til å endre på utformingen av bygget dersom det endreres forhold som krever det under prosjekteringen

Denne tegning må ikke kopieres eller benyttes ved forslagender som rettighetshaver ikke medvirker i.

# SØKNAD OM BRUKSENDRING

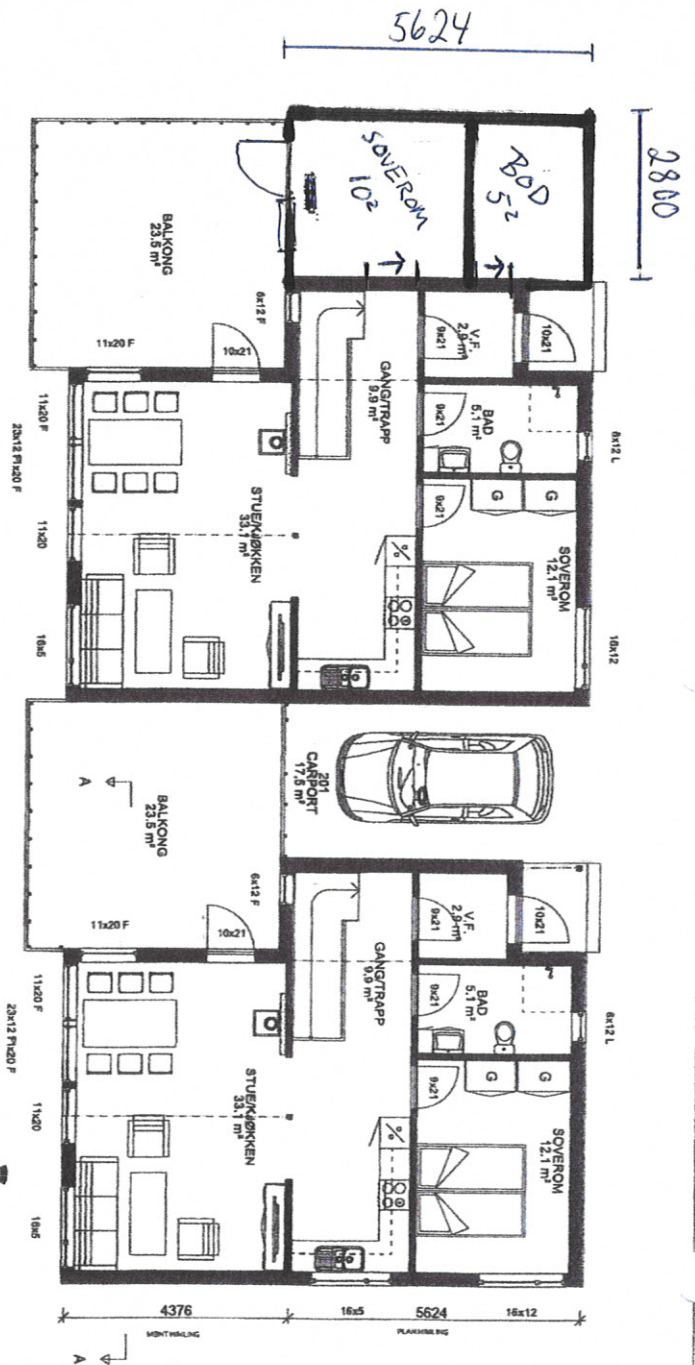

2. ETG. PLAN

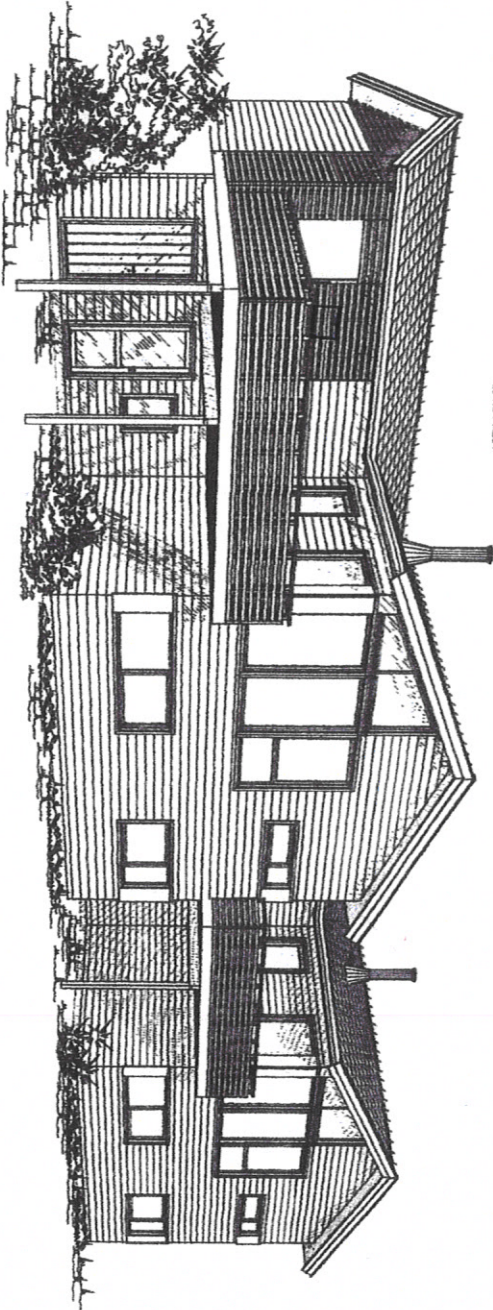

**SYSTEMHUS**

FIRMA: INGENIØR TAULE AS

5914 Isdalstø

REV.	DATE	REVISJON	GRUNN
E	09.02.2011	Endret til mail 31.01.11	BL
D	28.01.2011	Div endringer	BL
C	06.12.2010	Endret til mail 01.12.10	BL
B	01.12.2010	Balkonggrun. 1,2 og	BL
A	01.12.2010	Endret til gjeldende henning	BL



TILTAUSHAVER: BRYGERPLASS: PARISHOLA KOMMUNE

TEGN ANNEGD: PLAN OG PERSPEKTIV 100

PROSJEKT: TOMANNENS BOLIG

ARBEIDSDATO: 22.11.2010

BLANKET: SL

TEGN NR: 507

REV: E

Vi forbeholder oss retten til å endre på utformingen av bygget dersom det avdekkes forhold som krever det under prosjekteringen

Denne tegning må ikke kopieres eller benyttes ved foretagender som rettighetshaver ikke medvirker i.