

 
 



# SITUASJONSKART

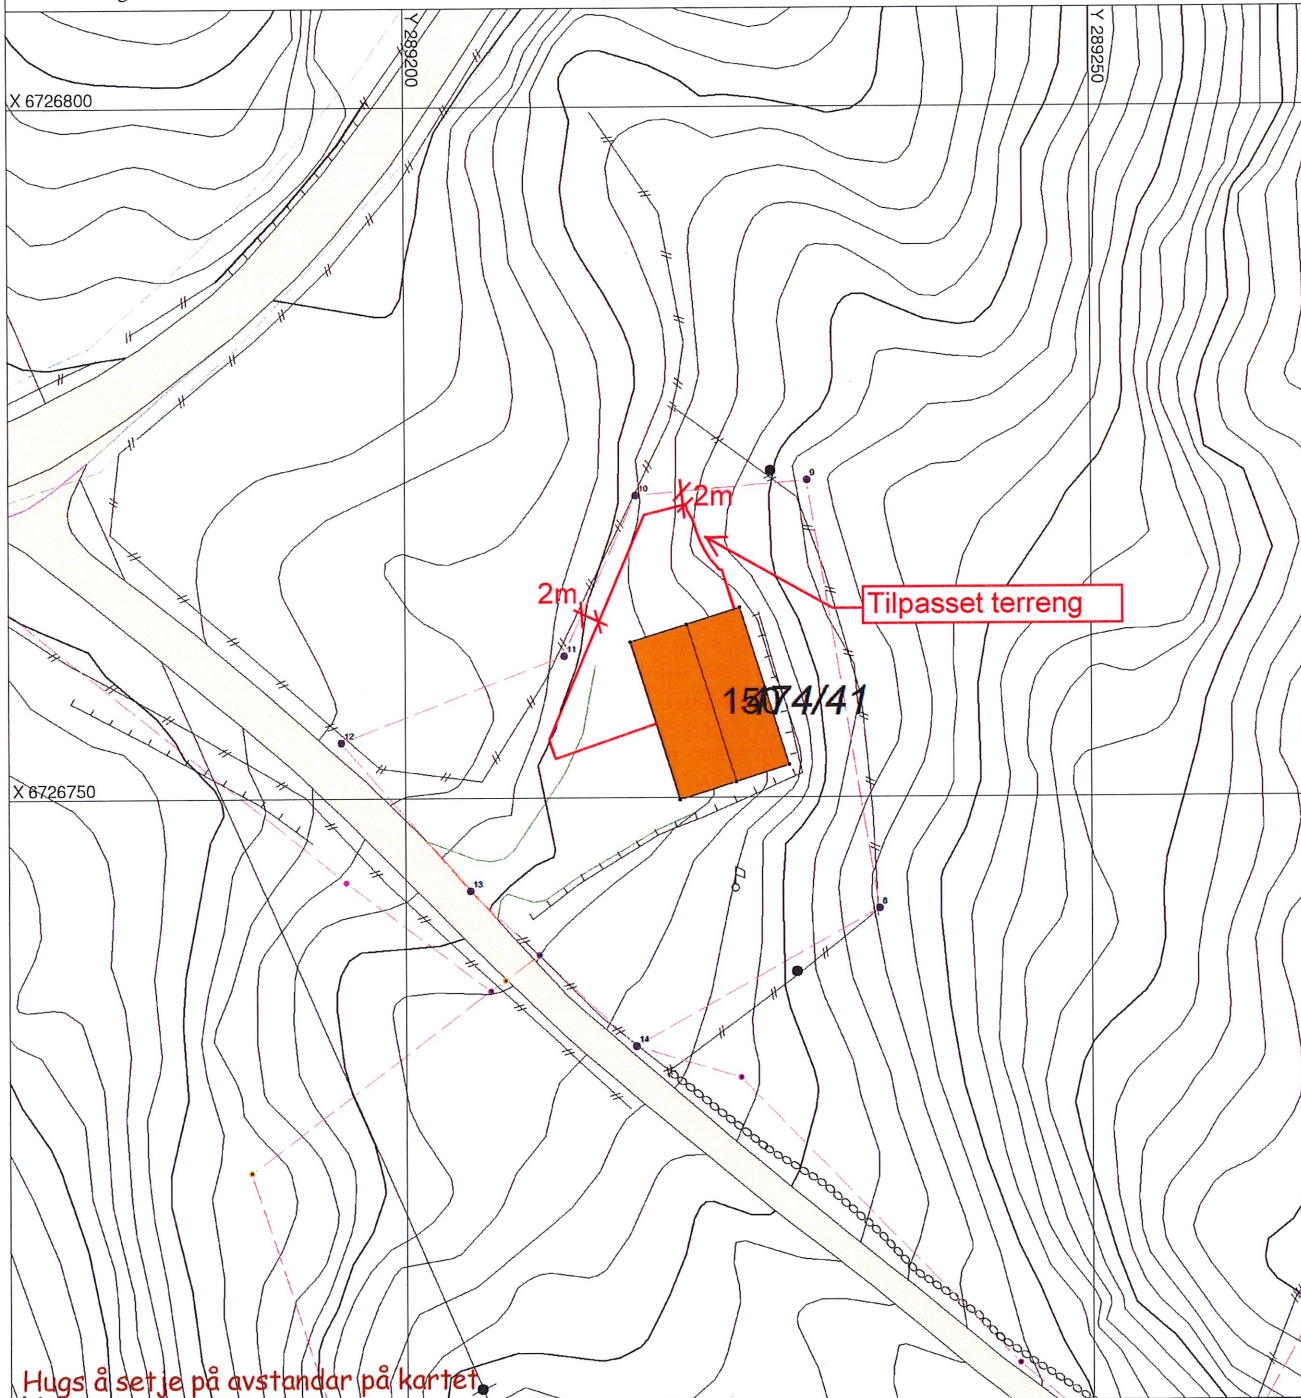
Gnr/Bnr: 474/41  
Adresse:  
Eigar/søkar: Evy Færevåg  
Kvalitet :



Målestokk: 1:500  
Dato: 10.08.2020

Gjeldande plan : Kommunedelplan for Radøy  
Planformål : LNF-føremål (SBE)  
Vår referanse:  
Sign. ....

-  Gjerde
-  Usikker eigedomsgrænse
-  Målt eigedomsgrænse
-  Bolighus
-  Andre bygg



Hugs å setje på avstandar på kartet

## SITUASJONSPLAN

 Tiltak

Underskrift Situasjonsplan \_\_\_\_\_ Dato \_\_\_\_\_