

**For matrikkelenhet:**

Kommune: 4631 - ALVER
Gårdsnummer: 102
Bruksnummer: 143

Utskriftsdato/klokkeslett: 29.09.2020 kl. 09:37
Produsert av: Kjell Rune Standal - Alver
Attestert av: Alver kommune

Orientering om matrikkelbrev

Matrikkelbrevet er hjemlet i «Lov om eigedomsregistrering» (matrikkelova) av 17. juni 2005. Etter definisjonen i matrikkelovens § 3 d) er matrikkelbrevet en attestert utskrift av matrikkelen som viser alle registrerte opplysninger om en matrikkelenhet ved oppgitt dato.

Om fullstendighet og nøyaktighet i matrikkelbrevet

Matrikkelen ble etablert ved konvertering av data fra tidligere registre. Det kan variere hvor gode disse dataene er med hensyn på fullstendighet og nøyaktighet. I enkelte tilfeller kan grensepunkt og grenselinjer mangle helt eller delvis eller være feil registrert. Det kan også være feil og mangler ved registrert bygnings- og adresseinformasjon. Fullstendighet og stedfestingsnøyaktighet er generelt bedre innenfor enn utenfor tettbygd strøk. Vær oppmerksom på at for mange matrikkelenheter og bygg hefter usikkerhet ved arealet som oppgis.

For utfyllende informasjon: www.kartverket.no/matrikkelbrev

Matrikkelenhet

Matrikkelenhetstype: Grunneiendom
Bruksnavn:
Etableringsdato: 25.09.2020
Skyld: 0
Er tinglyst: Ja
Har festegrunner: Nei
Er seksjonert: Nei

Det er ikke registrert bygg på matrikkelenheten.

Arealrapport

Tekst	Areal	Kommentar
Beregn arealet for 102 / 143	73,7 m ²	

Eierforhold

Tinglyste eierforhold

Rolle	Status	Føds.d./org.nr	Navn	Bruksenhet	Adresse	Andel
Hjemmelshaver		130452	VABØ AUDUN		VABØVEGEN 213 5955 LINDÅS	1 / 1

Oversikt over teiger

(EUREF89 UTM Sone 32)


Løpenr	Type	Hovedteig	Nord	Øst	Høyde	Areal	Merknader
1	Teig	Ja	6740000	294703		73,7 m ²	

Forretninger der matrikkelenheten er involvert

Forretning	Forretningsdokumentdato	Status	Tinglysing	Endret dato	Matrikkelføring
Forretningstype	Kommunal saksreferanse				Signatur
Årsak til feilretting	Annen referanse				Dato
Opprett ny grunneiendom ved fradeling	24.09.2020	Tinglyst		25.09.2020	kjestan 25.09.2020
Oppmålingsforretning	20/14841				
		Rolle	Matrikkelenhet		Arealendring
		Avgiver	4631 - 102/5		-73,7
		Mottaker	4631 - 102/143		73,7
		Berørt	4631 - 102/20		0
		Berørt	4631 - 102/137		0


Oversiktskart for 102 / 143

Målestokk 1:1 000
EUREF89 UTM Sone 32

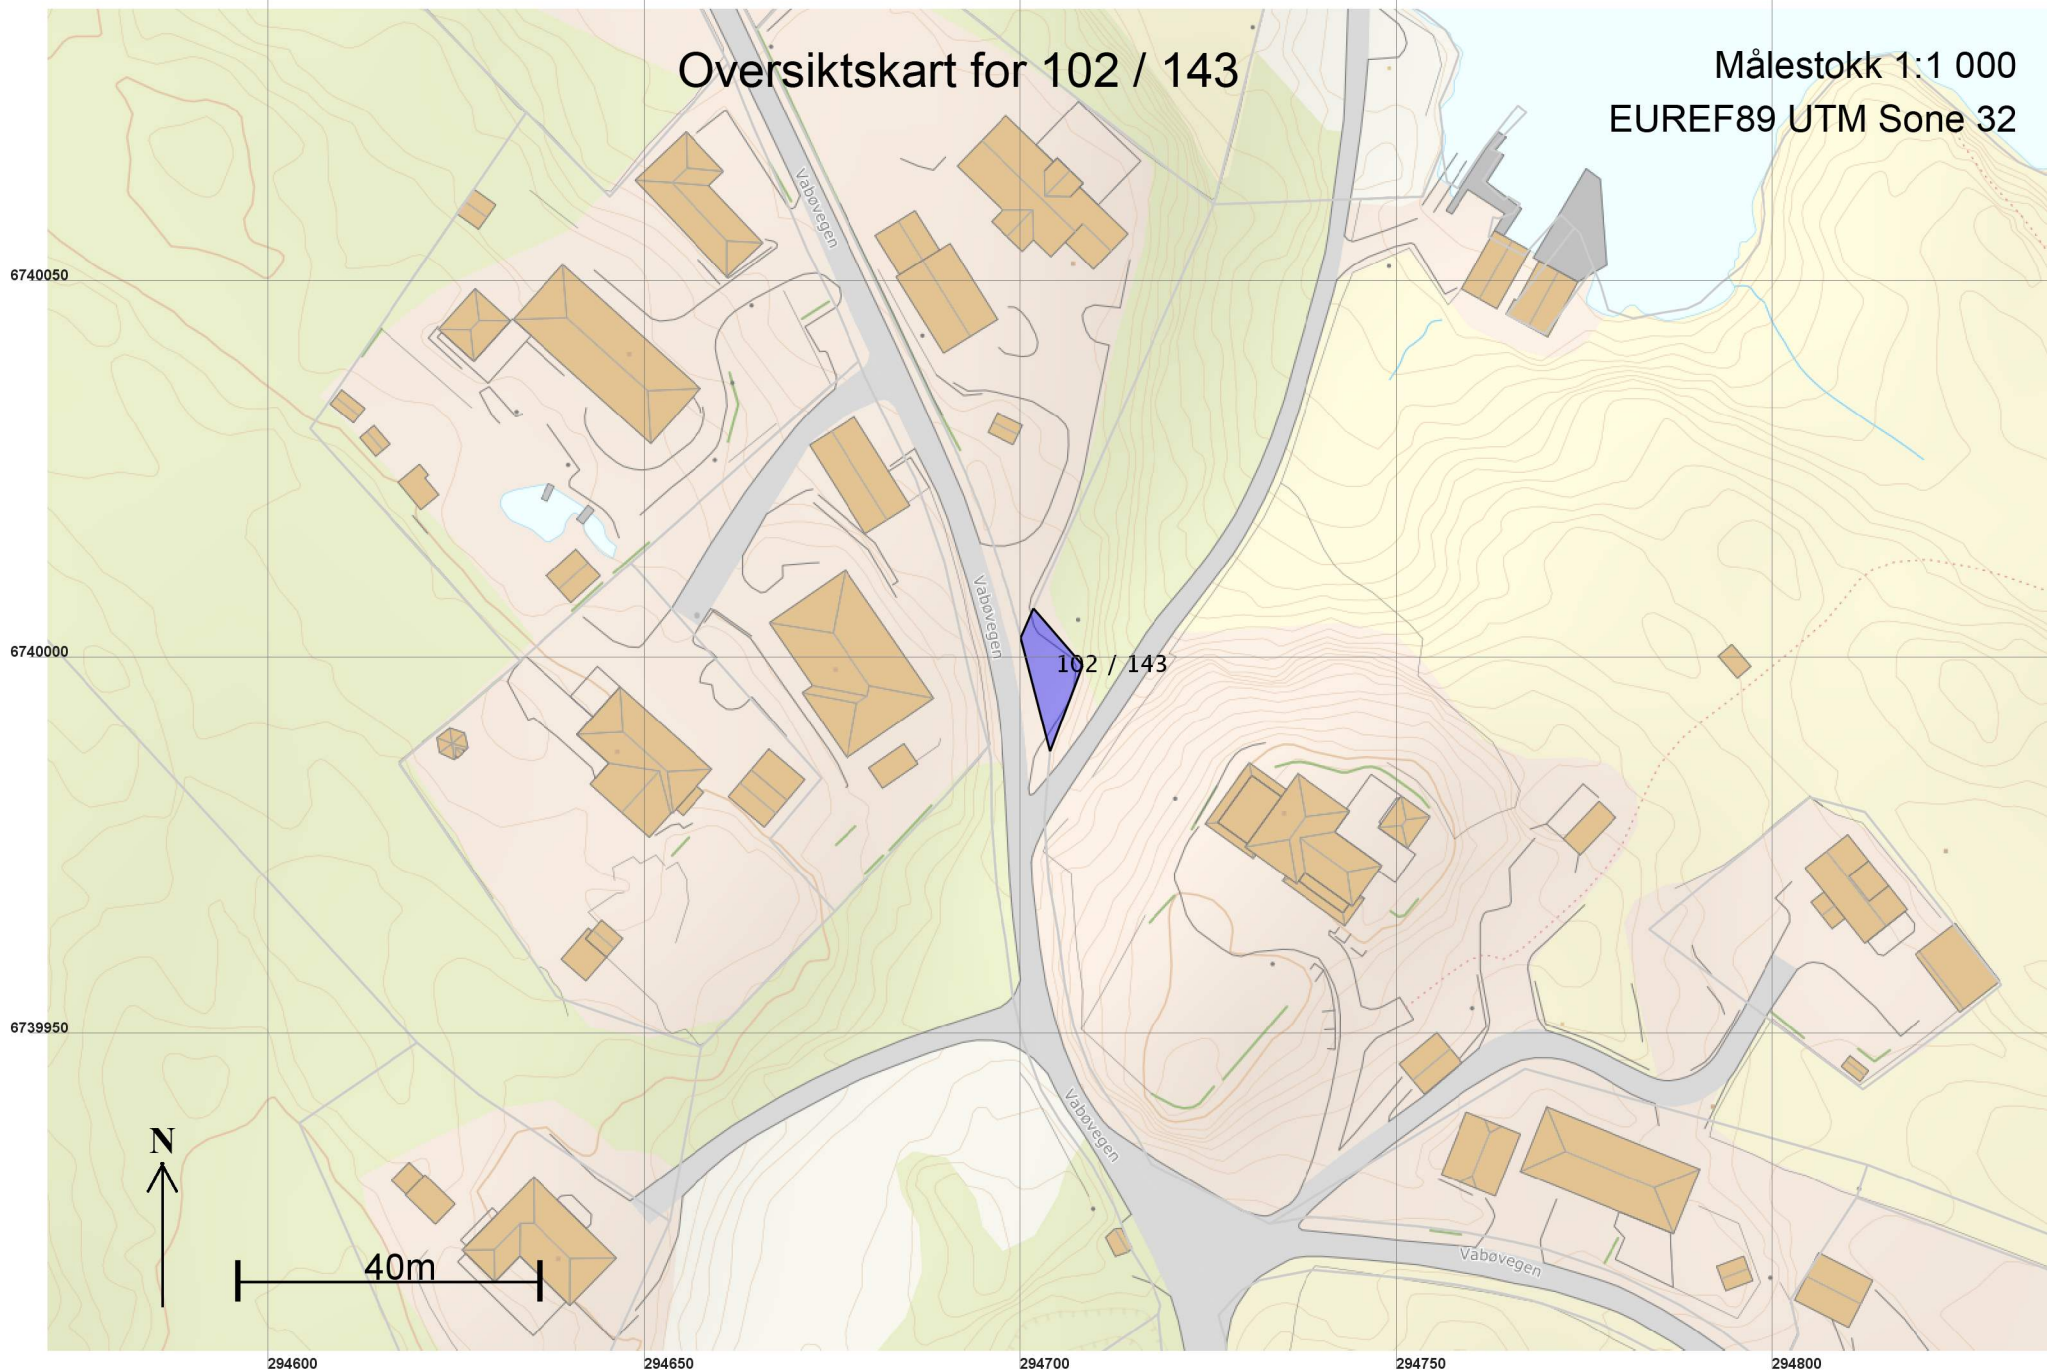

Teig 1 (Hovedteig)
102 / 143

Målestokk 1:250
EUREF89 UTM Sone 32

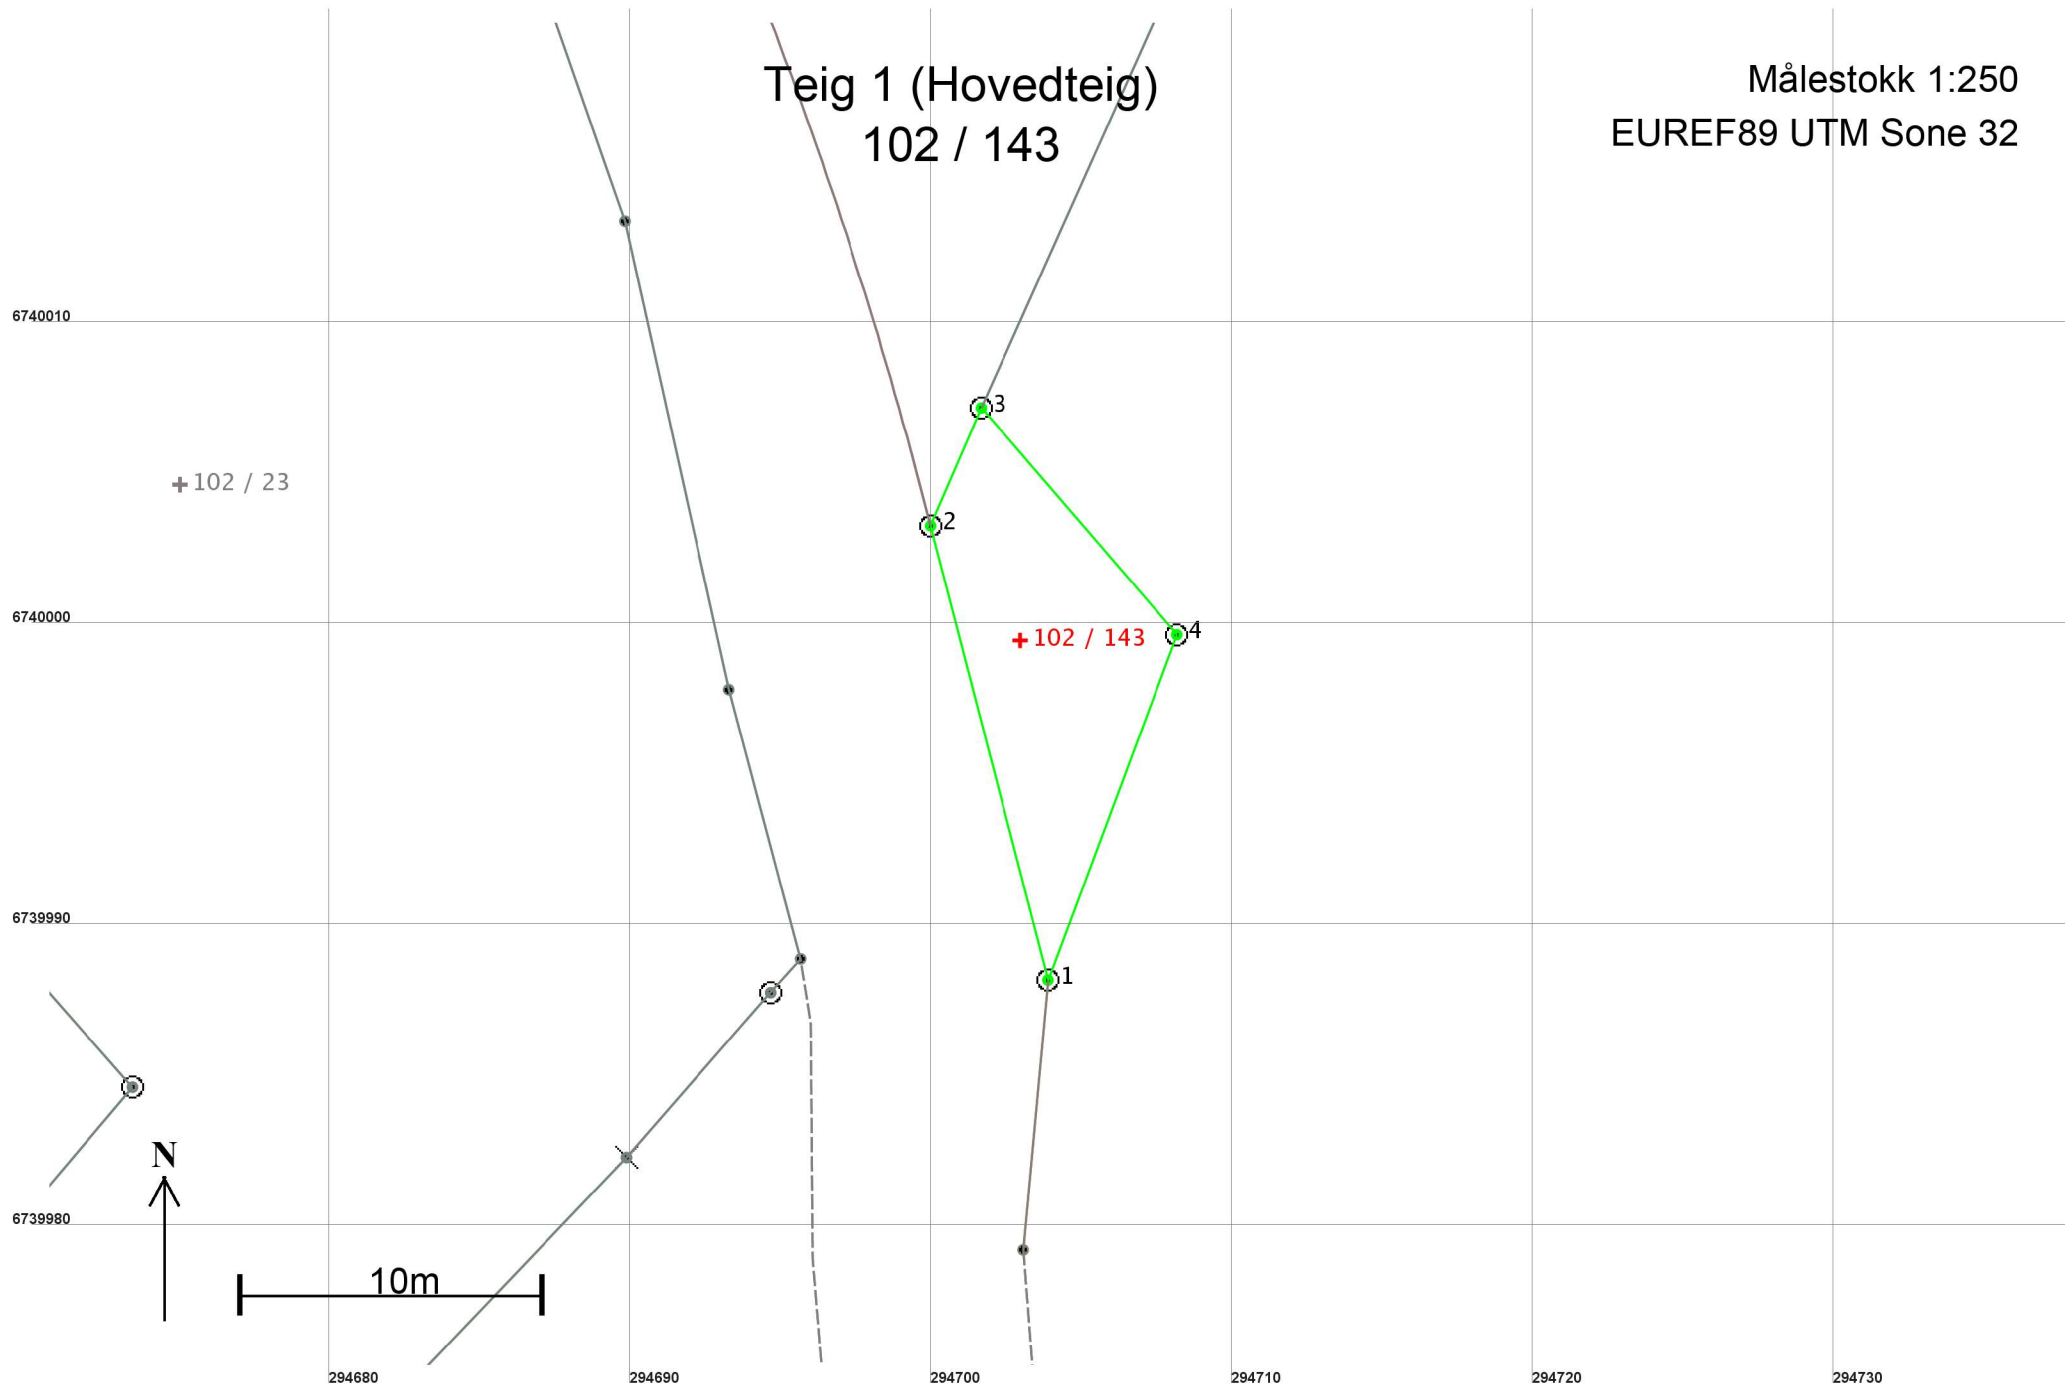

Areal og koordinater

Areal: 73,7

Arealmerknad:

Representasjonspunkt: Koordinatsystem: EUREF89 UTM Sone 32

Nord: 6740000 Øst: 294703

Grensepunkt / Grenselinje

Ytre avgrensing

Løpenr	Nord	Øst	Grensemerke nedsatt i / Lengde	Grensepunkttype / Hjelpelinjetype	Målemetode	Nøyaktighet	Radius
1	6739988,34	294703,88	Jord 15,58	Offentlig godkjent grensemerke Ikke hjelpelinje	96 GPS kinematisk (Real time kinematic)	10	
2	6740003,42	294699,98	Jord 4,26	Offentlig godkjent grensemerke Ikke hjelpelinje	96 GPS kinematisk (Real time kinematic)	10	
3	6740007,33	294701,66	Jord 9,95	Offentlig godkjent grensemerke Ikke hjelpelinje	96 GPS kinematisk (Real time kinematic)	10	
4	6739999,80	294708,16	Jordfast stein 12,23	Offentlig godkjent grensemerke Ikke hjelpelinje	96 GPS kinematisk (Real time kinematic)	10	