

# Kartvedlegg til protokoll for oppmålingsforretning

Alver Kommune

N

Eigedom  
102/5

Saks nr  
202014841


Oppdragnr

Rekvirent  
Vabø Audun

Forretningsdato  
24/9/2020

Landmålar  
Kjell Rune Standal

Målestokk 1:1000

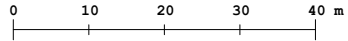

Beskriving/avtalar:

