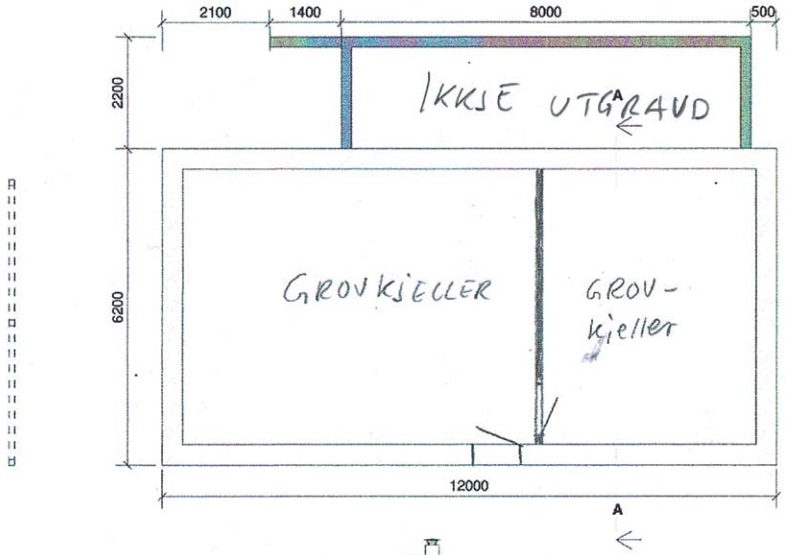

0. Underetasje
1 : 100

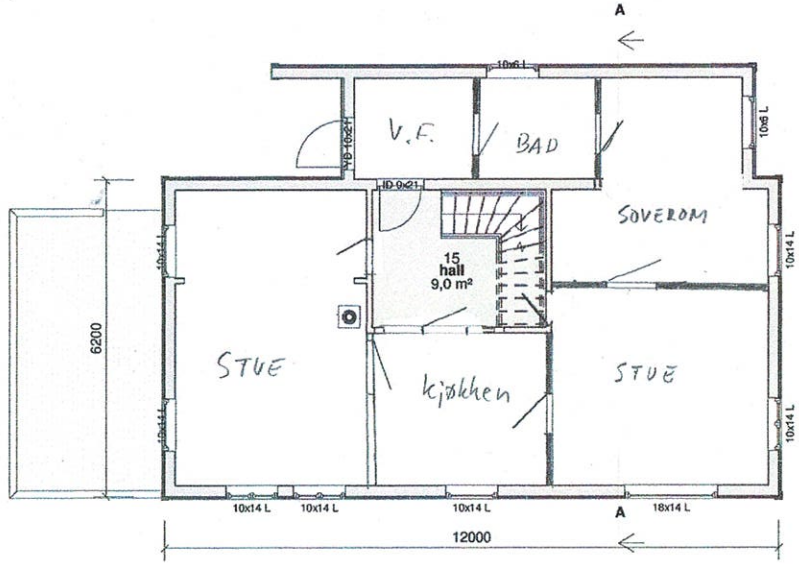

1. Etasje
1 : 100

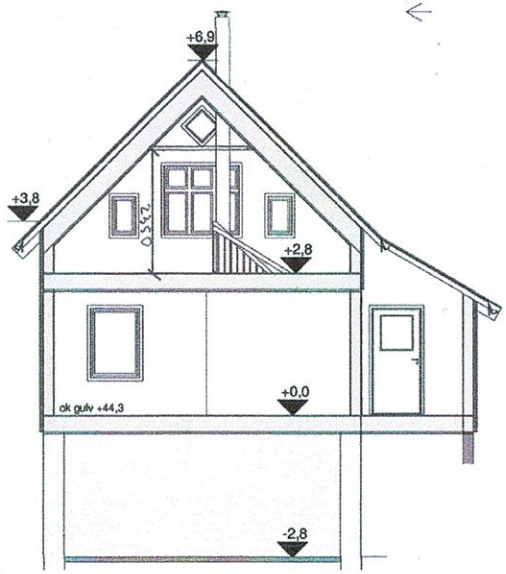

Bebygd areal (BYA)	
BYA eksisterende	

A
1 : 100

Rev.	Revisjonen gjelder	Utført	Kontr.	Dato

A. Hesjedal & T. Rossland
Eksisterende bolig 347/8
Rossland 32 Alver kommune

Målestokk 1 : 100

Dato	03.09.20
Tegnet	Ib
Kontr.	HHFrekh
Rev.	

HELLVIK HUS

Hellvik Hus AS
Jærveien 1250, 4375 Hellvik
51 46 16 00
firmapost@hellvikhus.no
www.hellvikhus.no

Prosjekt status: Skisse
Tegning nr.: A-02
Prosjekt nr.:
Original

Tittel: Plan og snitt

Denne tegning er vår eiendom og må ikke urettmessig brukes eller ettertrykes jfr. lov om åndsverk av 1961.