


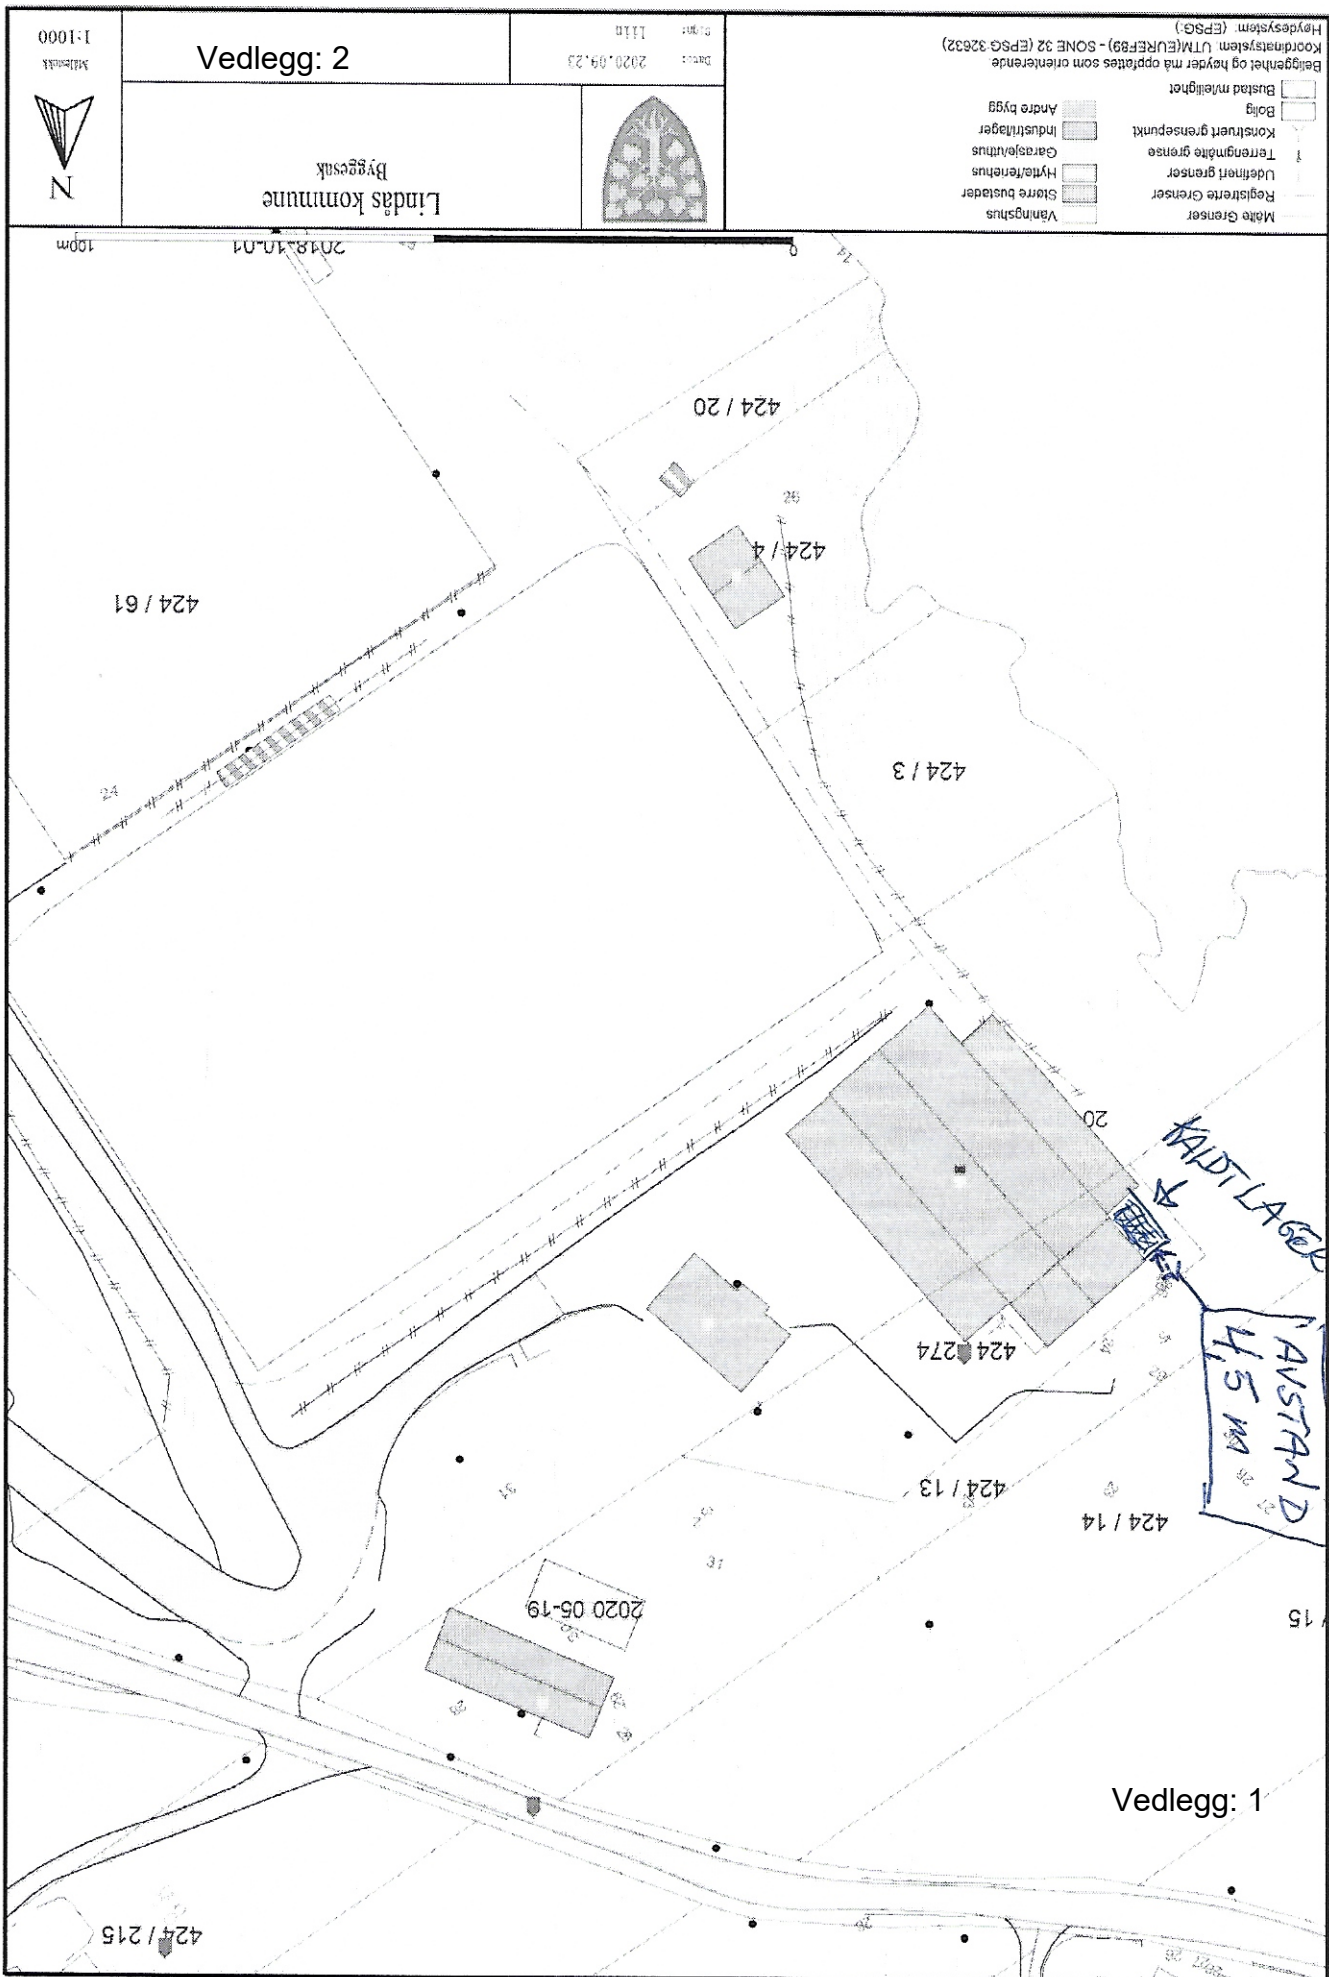

1:1000
Målestokk
N

Vedlegg: 2




Lindås kommune
Byggesak

Dato: 2020.09.23
Lilja



- Beliggenhet og høyder må oppleses som orienterende
Koordinatsystem: UTM(EURREF89) - SONE 32 (EPSG 32632)
Høydesystem: (EP89)
- Registrerte Grender
 - Udefinerte grenser
 - Terrenngrense
 - Konstruert grensepunkt
 - Bolig
 - Bustad m/leilighet
 - Våningshus
 - Større bustader
 - Hytte/feriehuse
 - Garasje/uthus
 - Industri/lager
 - Andre bygg

Vedlegg: 1

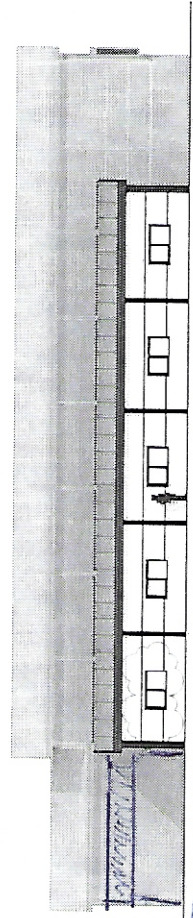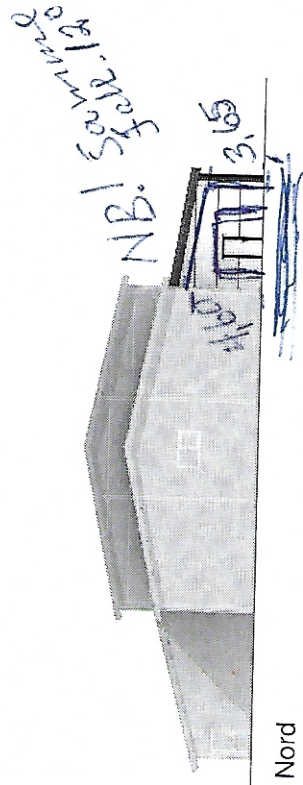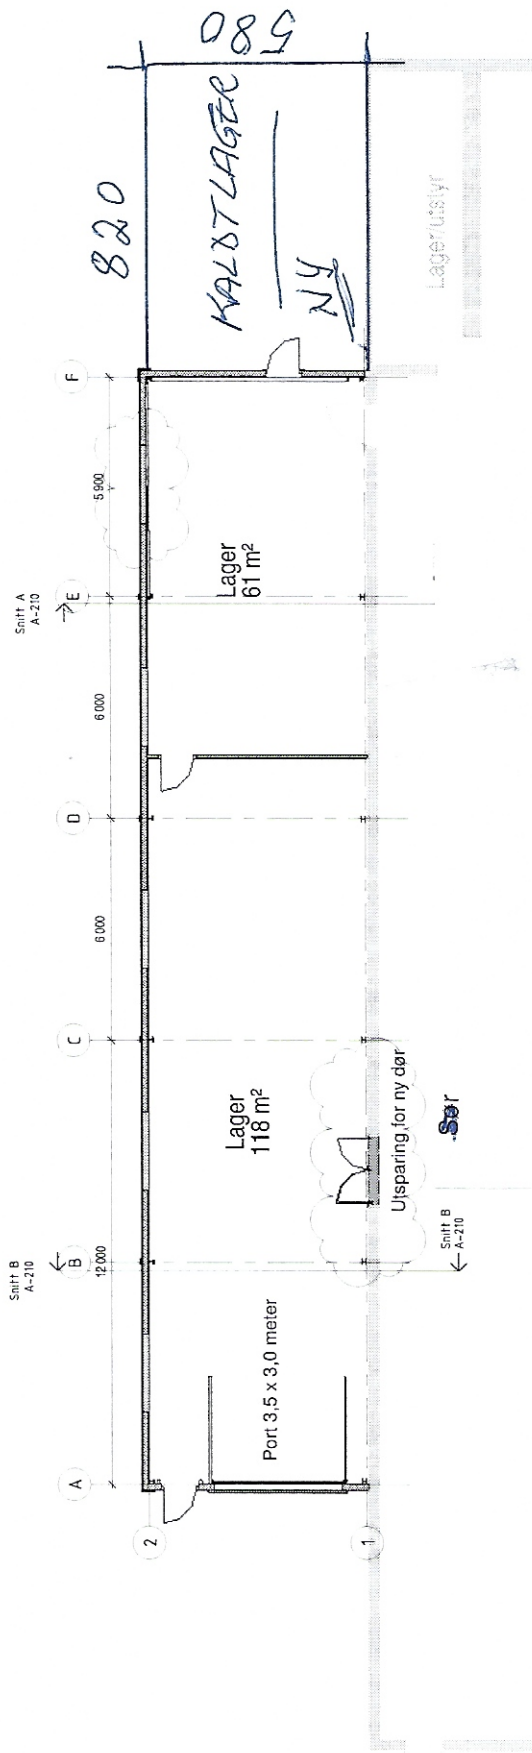

SCENE

Rev	Dato	Beskrivelse	Tegn	Kontroll
A	11.10.2019	Skjult vedtatt - det skal innføres en ny dør som måles i 1180 mm	TH	TH

Lager Hordabø idrettspark

Radøy kommune
Gnr. 24, bnr 61 og 274

Radøyvegen 2795
5507 Radøyvegen

Oppmålingsselskapet

Hordabø IL



HELGESEN TEKNISKE BYGG AS
www.helgesen.no

Form: Forprosjekt

Prosjekt: 2624

Dato: 25.02.2019

Målestokk: 1 : 100 / A2

Plan 1

Tegningnummer: A-110
Revisjon: 11.10.2019 A

Nabovarsel

Skal sendast til berørte naboar og gjenbuarar

Ved riving skal kreditorar med pengehefte i eigedomen varslast, pbl § 21-3

Nullstill



Til (nabo/gjenbuar)
Harald Mellingen
5937 Bøvågen

Som eigar/festar av:			
Gnr.	Bnr.	Festenr.	Seksjonsnr.
424	13		
Eigedomen si adresse			
Radøyvegen 2795 5937 Bøvågen			

Tiltak på eigedomen:			
Gnr.	Bnr.	Festenr.	Seksjonsnr.
424	274		
Eigedomen si adresse			
Radøyvegen 2795			
Postnr.	Poststad		
5937	Bøvågen		
Kommune			
ALVER			
Eigar/festar			
Hordabø idrettslag			

Det blir med dette varsla om			
☐ Nybygg	☐ Anlegg	☐ Endring av fasade	☐ Riving
☐ Påbygg/tilbygg	☐ Skilt/reklame	☐ Innhegning mot veg	☐ Bruksendring
☐ Mellombels bygning, konstruksjon eller anlegg	☐ Antennesystem	☐ Oppretting/endring av matrikkeleining (eigedomsdeling) eller bortfeste	☒ Anna
Dispensasjon etter plan- og bygningslova kapittel 19			
☐ Plan- og bygningslova med forskrifter	☐ Kommunale vedtekter	☐ Arealplanar	☐ Veglova
			Vedlegg nr. B -

Arealdisponering			
Set kryss for gjeldande plan			
☒ Arealdel av kommuneplan	☐ Reguleringsplan	☐ Utbyggingsplan	
Namn på plan			

Beskriv nærare kva nabovarslet gjeld	
Kaldtlager, iht situasjonskart og tegningar	
Vedlegg nr. Q -	

Spørsmål som gjeld nabovarsel skal rettast til			
Føretak/tiltakshavar			
Hordabø idrettslag			
Kontaktperson, namn	E-post	Telefon	Mobil
Bjørn-Ove Myking			90143964
Søknaden finst på heimeside: (ikkje obligatorisk)			

Merknader skal sendast til	
Eventuelle merknader skal vere mottekne innan 2 veker etter at dette varslat er sendt.	
Ansvarleg søkjar/tiltakshavar skal saman med søknad sende innkomne merknader og gjere greie for ev. endringar.	
Namn	Postadresse
Postnr.	Poststad
	E-post

Vedlegg			
Beskriving av vedlegg	Gruppe	Nr. frå - til	Ikkje relevant
Dispensasjonssøknad/vedtak	B	—	☐
Situasjonsplan	D	—	☐
Teikningar snitt, fasade	E	—	☐
Andre vedlegg	Q	—	☐

Underskrift	
Stad	Dato
Bøvågen	28/09-2020
Underskrift ansvarleg søkjar eller tiltakshavar	
Frode Myking	
Gjenta med blokkbokstavar	
FRODE MYKING	



Opplysninger gitt i nabovarsel

(Gjenpart av nabovarsel)

Pbl § 21-3

Eier/fester		HØRDA Ø I ØRETTSLAG													
Kommune		ALVER													
Det varsles herved om															
☒ Nybygg ☐ Endring av fasade ☐ Riving ☐ Anlegg ☐ Skilt/reklame ☐ Innhegning mot veg ☐ Antennesystem ☐ Midlertidig bygning, konstruksjon eller anlegg ☐ Påbygg/tilbygg ☐ Oppretting/ændring av matrikkelenheter (eiendomsdeling) eller bortfeste ☒ Annet															
Dispensasjon etter plan- og bygningssloven kapittel 19 ☐ Plan- og bygningssloven med forskrifter ☐ Kommunale vedtekter ☐ Arealplaner ☐ Vegloven															
Arealdisponering Sett krys for gjeldende plan ☒ Arealdel av kommuneplan ☐ Reguleringsplan ☐ Bebyggelsesplan Navn på plan															
Beskriv nærmere hva nabovarslet gjelder KALDTLAGER I 8 ARRANGEMENT, ØRKSTÆRUTSTYR MEDAN KONSERT O.S.V.															
Spørsmål vedrørende nabovarsel rettes til Foretak/tillatshaver HØRDA Ø I ØRETTSLAG Kontaktperson, navn B. ØRN-ØVE MYKING E-post Telefon Mobil 90143904															
Merknader sendes til Eventuelle merknader skal være mottatt innen 2 uker etter at dette varsel er sendt. Ansvarlig søker/tillatshaver skal sammen med søknad sende innkomne merknader og redegjøre for ev. endringer.															
Følgende vedlegg er sendt med nabovarslet Beskrivelse av vedlegg Gruppe Nr. fra - til Ikke relevant															
Underskritt Tiltakende opplysninger med vedlegg er sendt i nabovarsel til berørte naboer og gjennboere. Mottagere av nabovarsel fremgår av kvittering for nabovarsel.															
Sted Dato 28/9-2020 Gjenles med blokkbokshaver Frode Myking Frode Myking															

Kvittering for nabovarsel skal sendast kommunen saman med søknaden

Nabovarsel kan anten sendast som rekommandert sending, overleverast personleg mot kvittering eller sendast på e-post mot kvittering. Med kvittering for at e-posten er motteken meinst e-post frå nabo/gjenbuar som stadfester at nabovarslet er motteke. Ved personleg overlevering vil signatur gjelde som stadfesting av at varslet er motteke. Det kan òg signerast på at ein gir samtykke til tiltaket.

Tiltaket gjeld							
Eigedom/ byggjestad	Gnr.	Bnr.	Festenr.	Seksjonsnr.	Bygningsnr.	Bustadnr.	Kommune
	424	274					ALVER
	Adresse Radøyvegen 2795				Postnr.	Poststad Bøvågen	
					5937		

Følgjande naboar har motteke eller fått rek. sending av vedlagte nabovarsel med tilhøyrande vedlegg:

Nabo-/gjenbuareigedom				Eigar/festar av nabo-/gjenbuareigedom			
Gnr.	Bnr.	Festenr.	Seksjonsnr.	Namn på eigar/festar			Dato sendt e-post
424	13			Harald Mellingen			
Adresse				Adresse			Kvittering må leggjast ved
Postnr.				Poststad			Poststaden sitt reg.nr.
5937				Bøvågen			
Personleg kvittering for				Personleg kvittering for			
Date				Date			
28.09.20				28.09.20			
Sign.				Sign.			
[X] motteke varsel				[X] samtykke til tiltaket			

Nabo-/gjenbuareigedom				Eigar/festar av nabo-/gjenbuareigedom			
Gnr.	Bnr.	Festenr.	Seksjonsnr.	Namn på eigar/festar			Dato sendt e-post
Adresse				Adresse			Kvittering må leggjast ved
Postnr.				Poststad			Poststaden sitt reg.nr.
Personleg kvittering for				Personleg kvittering for			
Date				Date			
Sign.				Sign.			
[] motteke varsel				[] samtykke til tiltaket			

Nabo-/gjenbuareigedom				Eigar/festar av nabo-/gjenbuareigedom			
Gnr.	Bnr.	Festenr.	Seksjonsnr.	Namn på eigar/festar			Dato sendt e-post
Adresse				Adresse			Kvittering må leggjast ved
Postnr.				Poststad			Poststaden sitt reg.nr.
Personleg kvittering for				Personleg kvittering for			
Date				Date			
Sign.				Sign.			
[] motteke varsel				[] samtykke til tiltaket			

Nabo-/gjenbuareigedom				Eigar/festar av nabo-/gjenbuareigedom			
Gnr.	Bnr.	Festenr.	Seksjonsnr.	Namn på eigar/festar			Dato sendt e-post
Adresse				Adresse			Kvittering må leggjast ved
Postnr.				Poststad			Poststaden sitt reg.nr.
Personleg kvittering for				Personleg kvittering for			
Date				Date			
Sign.				Sign.			
[] motteke varsel				[] samtykke til tiltaket			

Nabo-/gjenbuareigedom				Eigar/festar av nabo-/gjenbuareigedom			
Gnr.	Bnr.	Festenr.	Seksjonsnr.	Namn på eigar/festar			Dato sendt e-post
Adresse				Adresse			Kvittering må leggjast ved
Postnr.				Poststad			Poststaden sitt reg.nr.
Personleg kvittering for				Personleg kvittering for			
Date				Date			
Sign.				Sign.			
[] motteke varsel				[] samtykke til tiltaket			

Det er per dags dato innlevert rekommandert sending til ovannemnde adressatar.

Samla tal sendingar: _____ Sign.

