

Kommunens saksnr.
056/2018



Søknad om ferdigattest

Pbl § 21-10, SAK10 §§ 8-1 og 8-2

Søknaden gjelder							
Eiendom/ byggested	Gnr.	Bnr.	Festenr.	Seksjonsnr.	Bygningsnr.	Bolignr.	Kommune
	68	12					RADØY
Adresse				Postnr.	Poststed		
Askelandsvegen 148				5938	SÆBØVÅGEN		

Ferdigattest	
Tilfredsstillert tiltaket kravene til ferdigattest?	<input checked="" type="checkbox"/> Ja <input type="checkbox"/> Nei Hvis nei, fyll ut informasjonen nedenfor.
Det gjenstår følgende arbeider av mindre vesentlig betydning som vil bli utført innen 14 dager:	Dato
Type arbeider	
Bekreftelse på at disse arbeidene er utført vil være kommunen i hende innen:	Dato

Oppdatert dokumentasjon	
Er det foretatt ikke søknadspliktige endringer/justeringer i forhold til tillatelsen?	
<input type="checkbox"/> Ja <input checked="" type="checkbox"/> Nei	Hvis ja, vedlegg oppdatert situasjonsplan, tegninger eller dokumentasjon som viser hva som er utført.

Sluttrapport for avfall	
Sluttrapport av	Dato
vedlegges søknaden	
Ansvarlig søker forplikter seg til å påse at sluttrapporten blir ajourført og oppbevart.	
Vedlegg nr. K -	

Varmesystem				
Energiforsyning		Varmefordeling		<input checked="" type="checkbox"/> Ikke relevant
<input type="checkbox"/> Elektrisitet	<input type="checkbox"/> Sol	<input type="checkbox"/> Vannbåren gulvvarme	<input type="checkbox"/> Luftoppvarming	
<input type="checkbox"/> Biobrensel	<input type="checkbox"/> Gass	<input type="checkbox"/> Vannbåren radioator	<input type="checkbox"/> Kamin/ovn/peis	
<input type="checkbox"/> Varmepumpe - luft	<input type="checkbox"/> Olje/parafin	<input type="checkbox"/> Elektriske varmekabler	<input type="checkbox"/> Annet	
<input type="checkbox"/> Varmepumpe - berg/sjø	<input type="checkbox"/> Annet	<input type="checkbox"/> Elektriske panelovner		
<input type="checkbox"/> Fjernvarme/spillvarme				

Erklæring	
<input checked="" type="checkbox"/>	Det bekreftes at tilstrekkelig dokumentasjon som grunnlag for driftsfasen er overlevert byggherrens eier

Vedlegg			
Beskrivelse av vedlegg	Gruppe	Nr. fra - til	Ikke relevant
Situasjonsplan, avkjøringsplan	D	-	<input checked="" type="checkbox"/>
Tegninger, plan, snitt, fasade	E	-	<input checked="" type="checkbox"/>
Redegjørelser/kart	F	1 - 1	<input type="checkbox"/>
Gjennomføringsplan	G	1 - 1	<input type="checkbox"/>
Sluttrapport for avfallsplan og miljøsaneringsbeskrivelse	K	-	<input checked="" type="checkbox"/>
Boligspesifikasjon i matrikkelen	H	-	<input checked="" type="checkbox"/>
Uttalelser fra andre offentlige myndigheter	I	-	<input checked="" type="checkbox"/>
Andre vedlegg	Q	-	<input checked="" type="checkbox"/>


Underskrifter					
Ansvarlig søker for tiltaket (for tiltak etter pbl § 20-1)			Tiltakshaver (bare for tiltak uten ansvarlig søker pbl 20-4)		
Foretak KVALHEIM VVS AS			Navn		
Organisasjonsnummer 988408700			Organisasjonsnummer		
Kontaktperson Ove Kvalheim	Telefon 56374073	Mobiltelefon 90797828	Kontaktperson	Telefon	Mobiltelefon
E-post ove-h-k@online.no			E-post		
Dato 01.10.2020	Underskrift 		Dato	Underskrift	
Gjentas med blokkbokstaver OVE KVALHEIM			Gjentas med blokkbokstaver		

Gjennomføringsplan



Versjonsnr.	Dato	Signatur, ansy søker
	01.10.2020	<i>Stein Kvalheim</i>
Adresse	Postnr.	Poststed
Askelandsvegen 148	5938	SÆBØVAGEN

Eiendom/ byggested	Gnr.	Bnr.	Festent.	Saksj.nr.	Bygn.nr.	Kommune	Beskrivelse av fagområde, ansvarsområde, tiltaksklasse (i hhv. prosjektering, utførelse og kontroll)		Tiltaks- klasse	Foretakets navn og org.nr.	Kryss for planlagt samsvarserklæring / kontrollertklæring erstattes med dato når denne foreligger					Sett kryss når arbeidet innen ansvarsområdet er avsluttet			
							(1)	(2)			(3)	(4)	(5)	(6)	(7)		(8)	(9)	
	68	12				RADØY	Alle fagområder i tiltaket	Beskrivelse av ansvarsområdet hentet fra erklæring om ansvarsett											
SØK							(1)	UTVENDIG AVLØP	(2)	(3)	KVALHEIM VVS AS, 988408700	(4)	(5)	(6)	(7)	(8)	(9)	X	
PRO								UTVENDIG AVLØP		1	KVALHEIM VVS AS, 988408700			12.02.18				X	
UTF								UTVENDIG AVLØP		1	KVALHEIM VVS AS, 988408700							X	
PRO								Graving av grøft/sump for avløpskumme.		1	ENRTEPRENØR BJØRN DALE AS, 987814128			12.02.18				X	
UTF								Graving av grøft/sump for avløpskumme.		1	ENRTEPRENØR BJØRN DALE AS, 987814128					12.09.20		X	

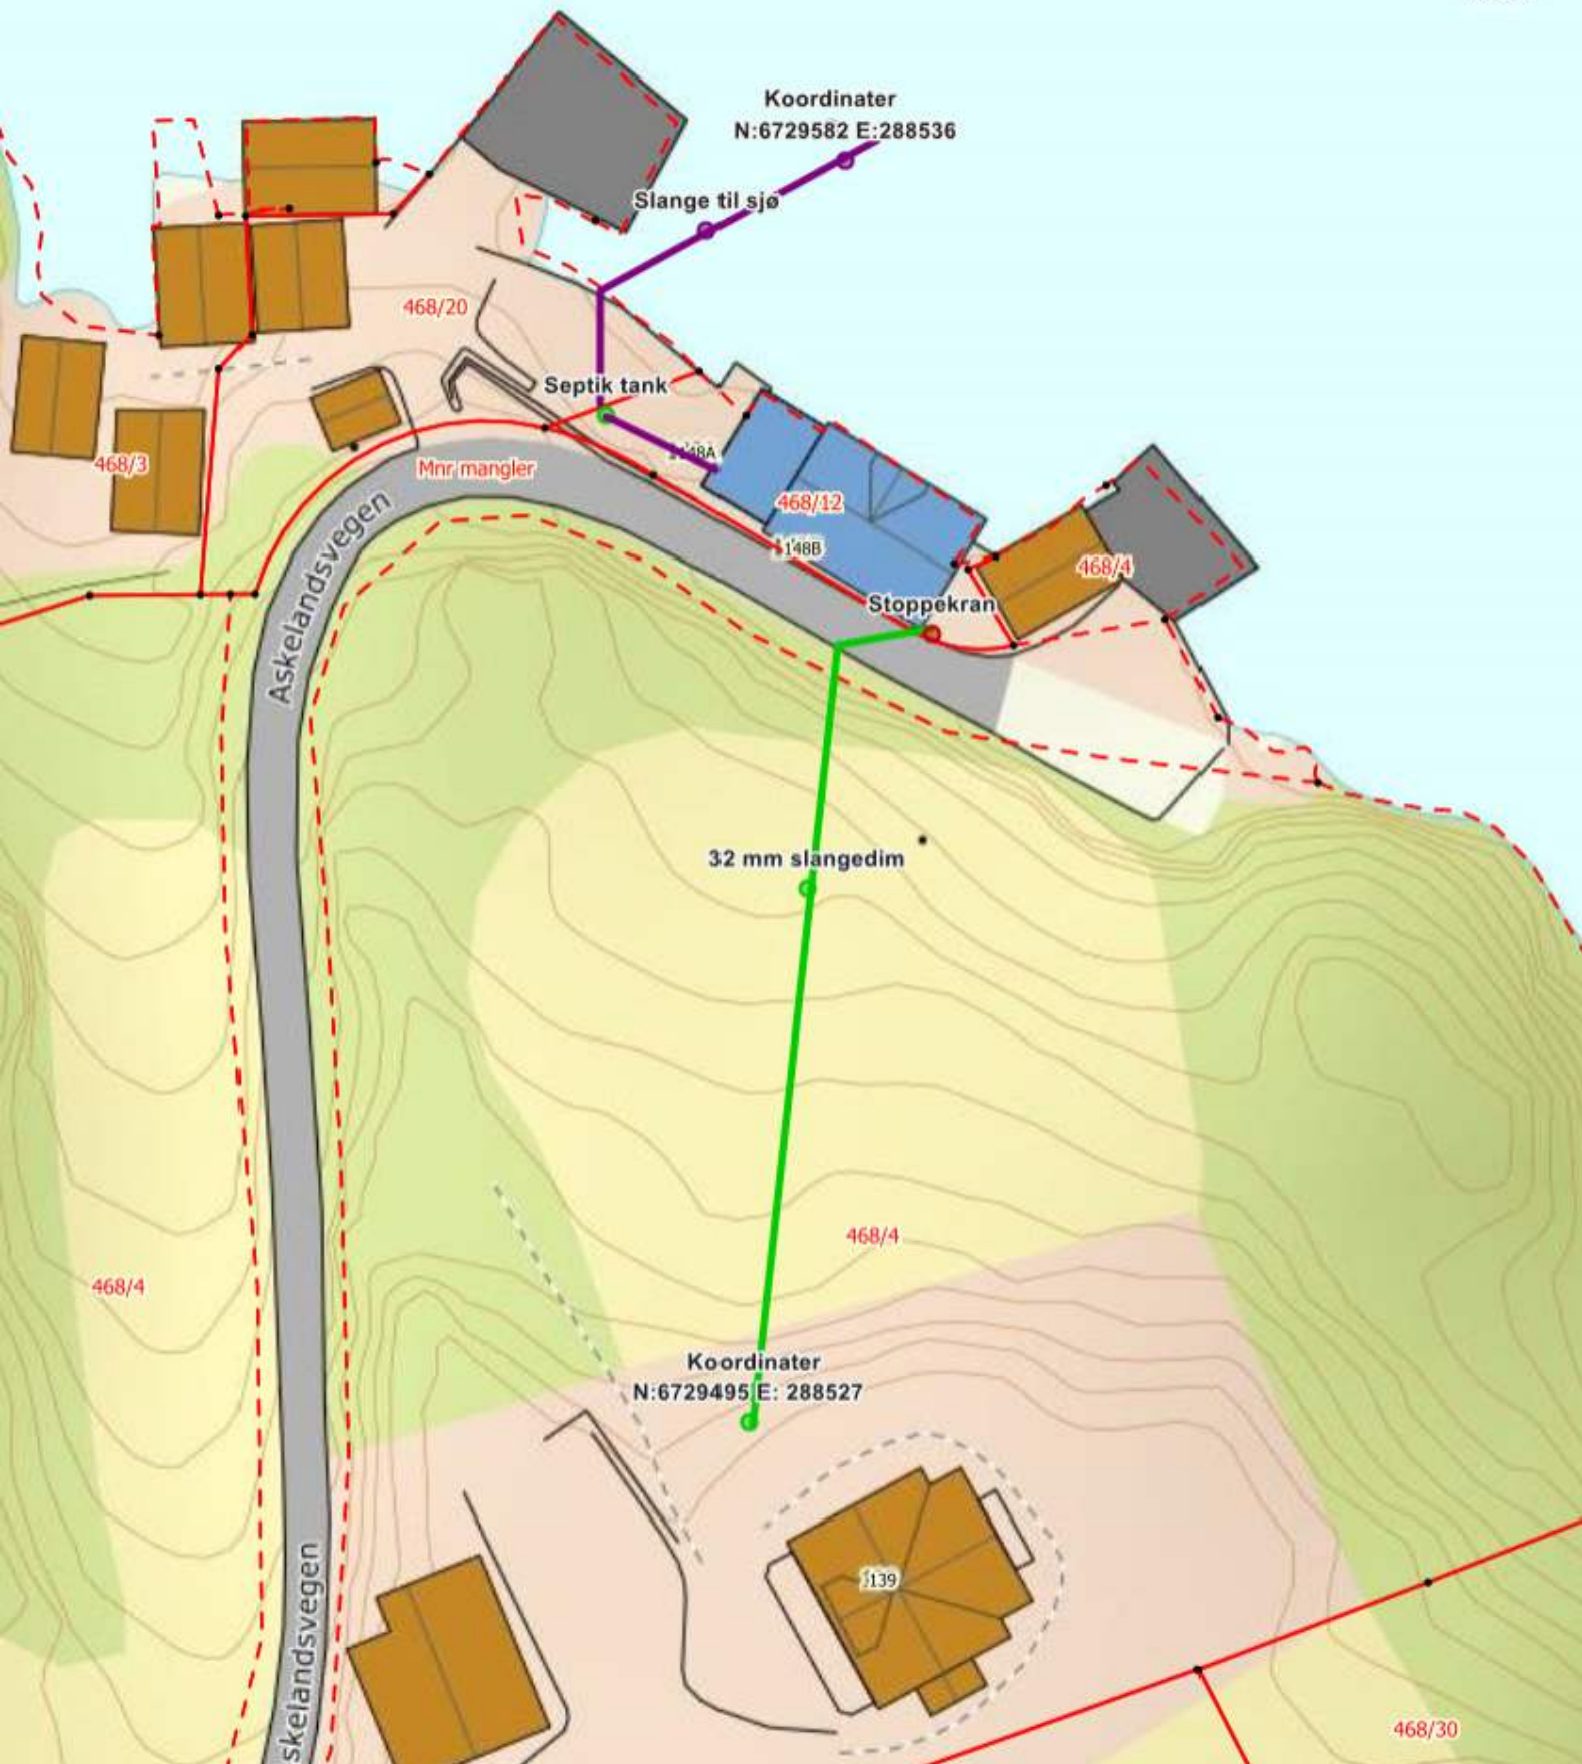

<p>Situasjonskart -</p>		<p>Dato: 11-09-2020</p> <p>Målestokk: 1:500</p> <p>15m</p>
-------------------------	--	--