


E-1 Eksisterende

MELAND KOMMUNE
 09/2008
 4/38
 09222

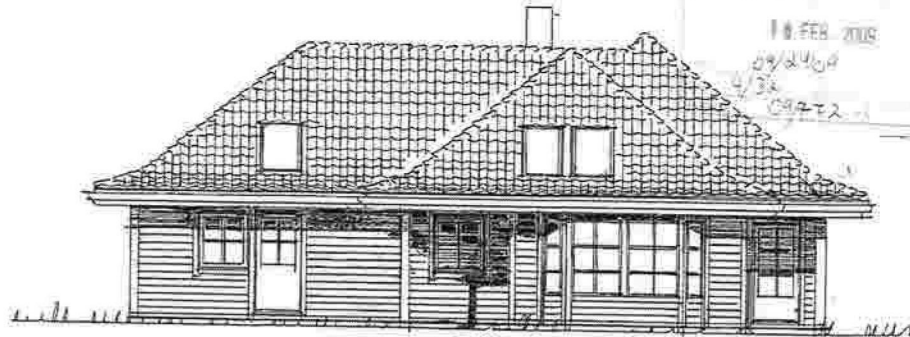


NORD-ØST



SØR-ØST




SØR-VEST

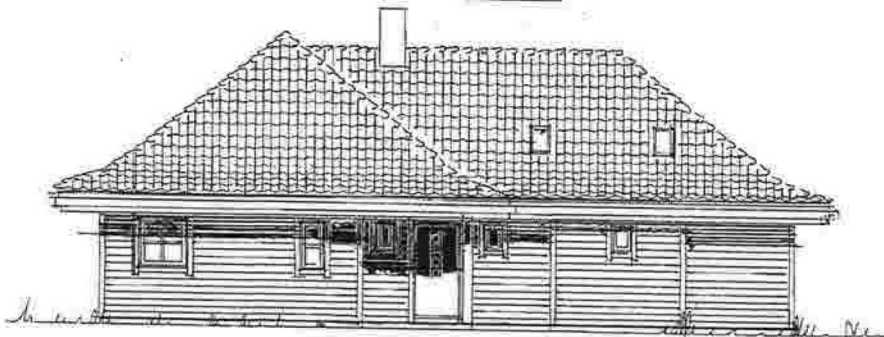


NORD-VEST

REV. FJERNET 1 M-12 V I STUE DATO 12.01.09


Utviklet for REKNESHUS AS		Gr. Date: 137.4m ² Byg. 155.3m ²	Dato: 01.09.08
		Bra: 128.5 + 72.5 Sum: 201.0 m ²	Tegner: S. SAGEN
		Byggherre Katrine Særvold og Jan Kenneth Raun	Type nr MERKUR A-6
Tegning: FASADER		Pro.nr.08173	 Innehaverstveten 103 - 7043 Trondheim Tlf. 73 87 46 50 - Fax. 73 87 46 59
KOPIERING ELLER ULOVLIG BRUK AV TEGNINGER MEDFØRER ERSTATNINGSANSVAR			

E-1 Nytt tiltak

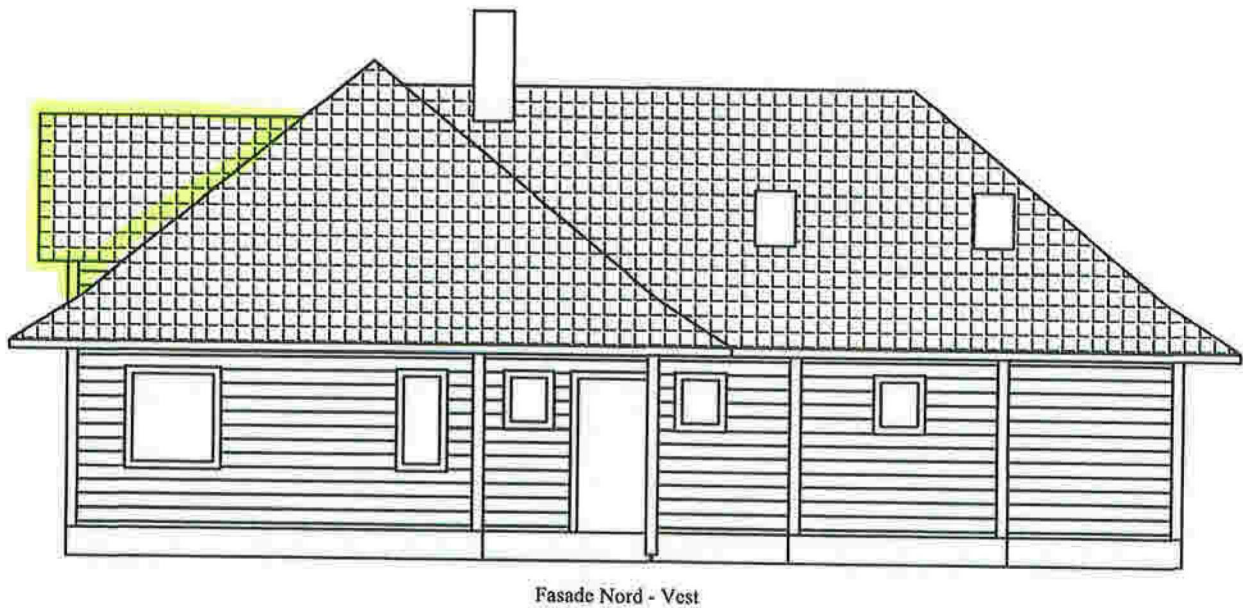


Dato: 27.03.2014	Tegner: DEH	Gnr. ___ Bnr. ___	Målestokk: 1:100	
Bra. 193 m ²				
Enebolig Fasader 2 av 2			Erstatning for:	Erstattet av:
			Tiltakshaver: Jan Kennet Raun og Katrine Særvold	
Henvisning:		Beregning:		

E-2 Nytt tiltak

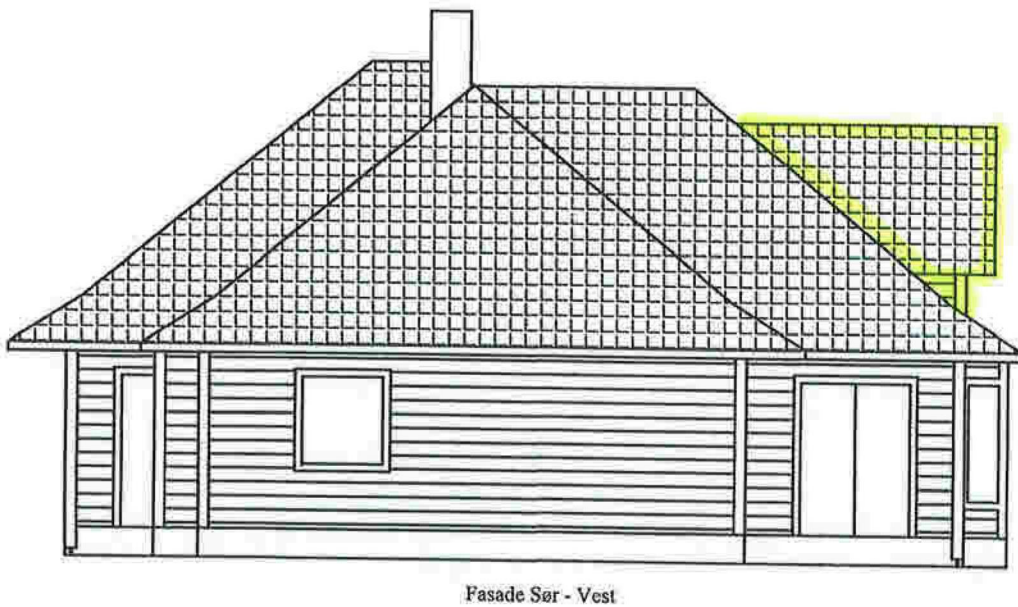

Dato: 27.03.2014	Tegner: DEH	Gnr. ___ Bnr. ___	Målestokk: 1:100	
Bra. 193 m ²				
Enebolig Fasader 1 av 2			Erstatning for:	Erstattet av:
			Tiltakshaver: Jan Kennet Raun og Katrine Særvold	
Henvisning:		Beregning:		

E-3 Nytt bilbak

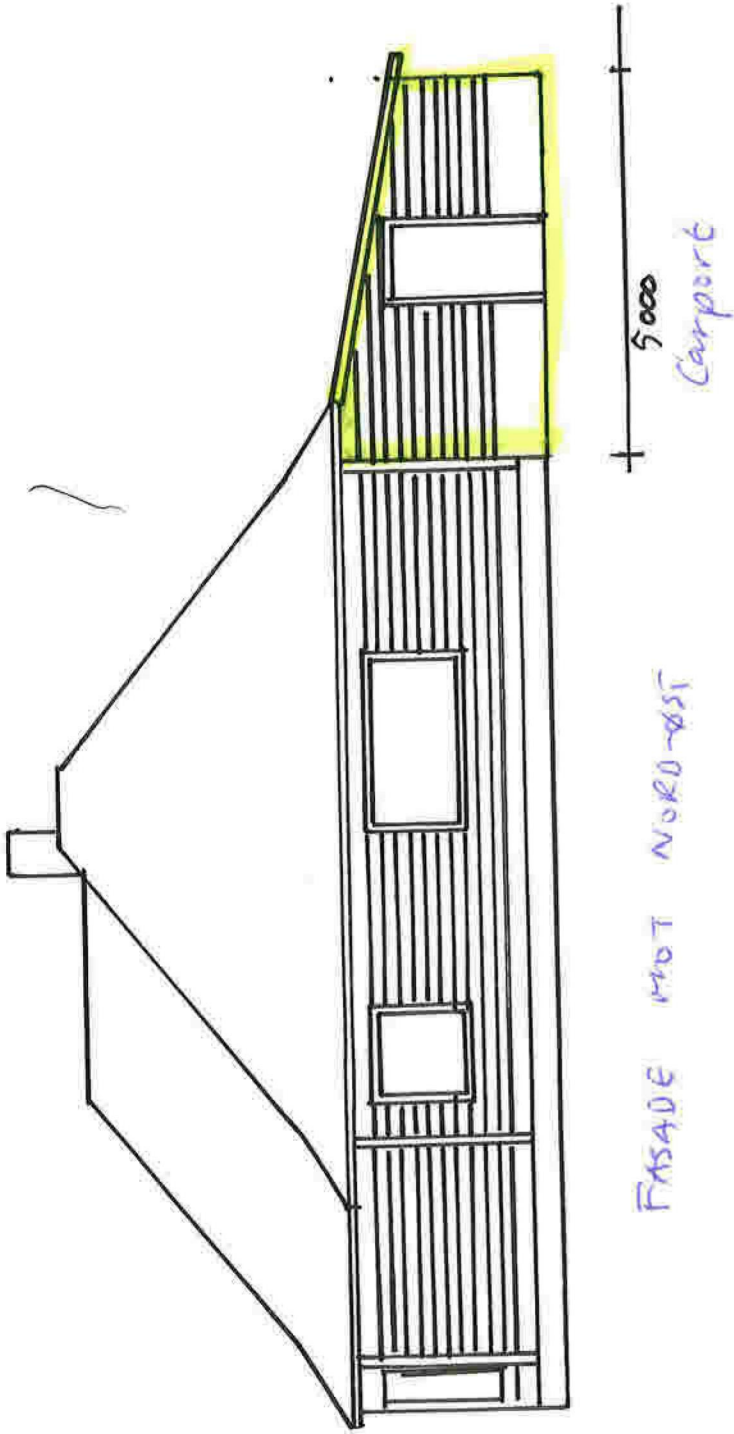

FASADE MOT NORD-ØST

5000

Carport